



Nordgard

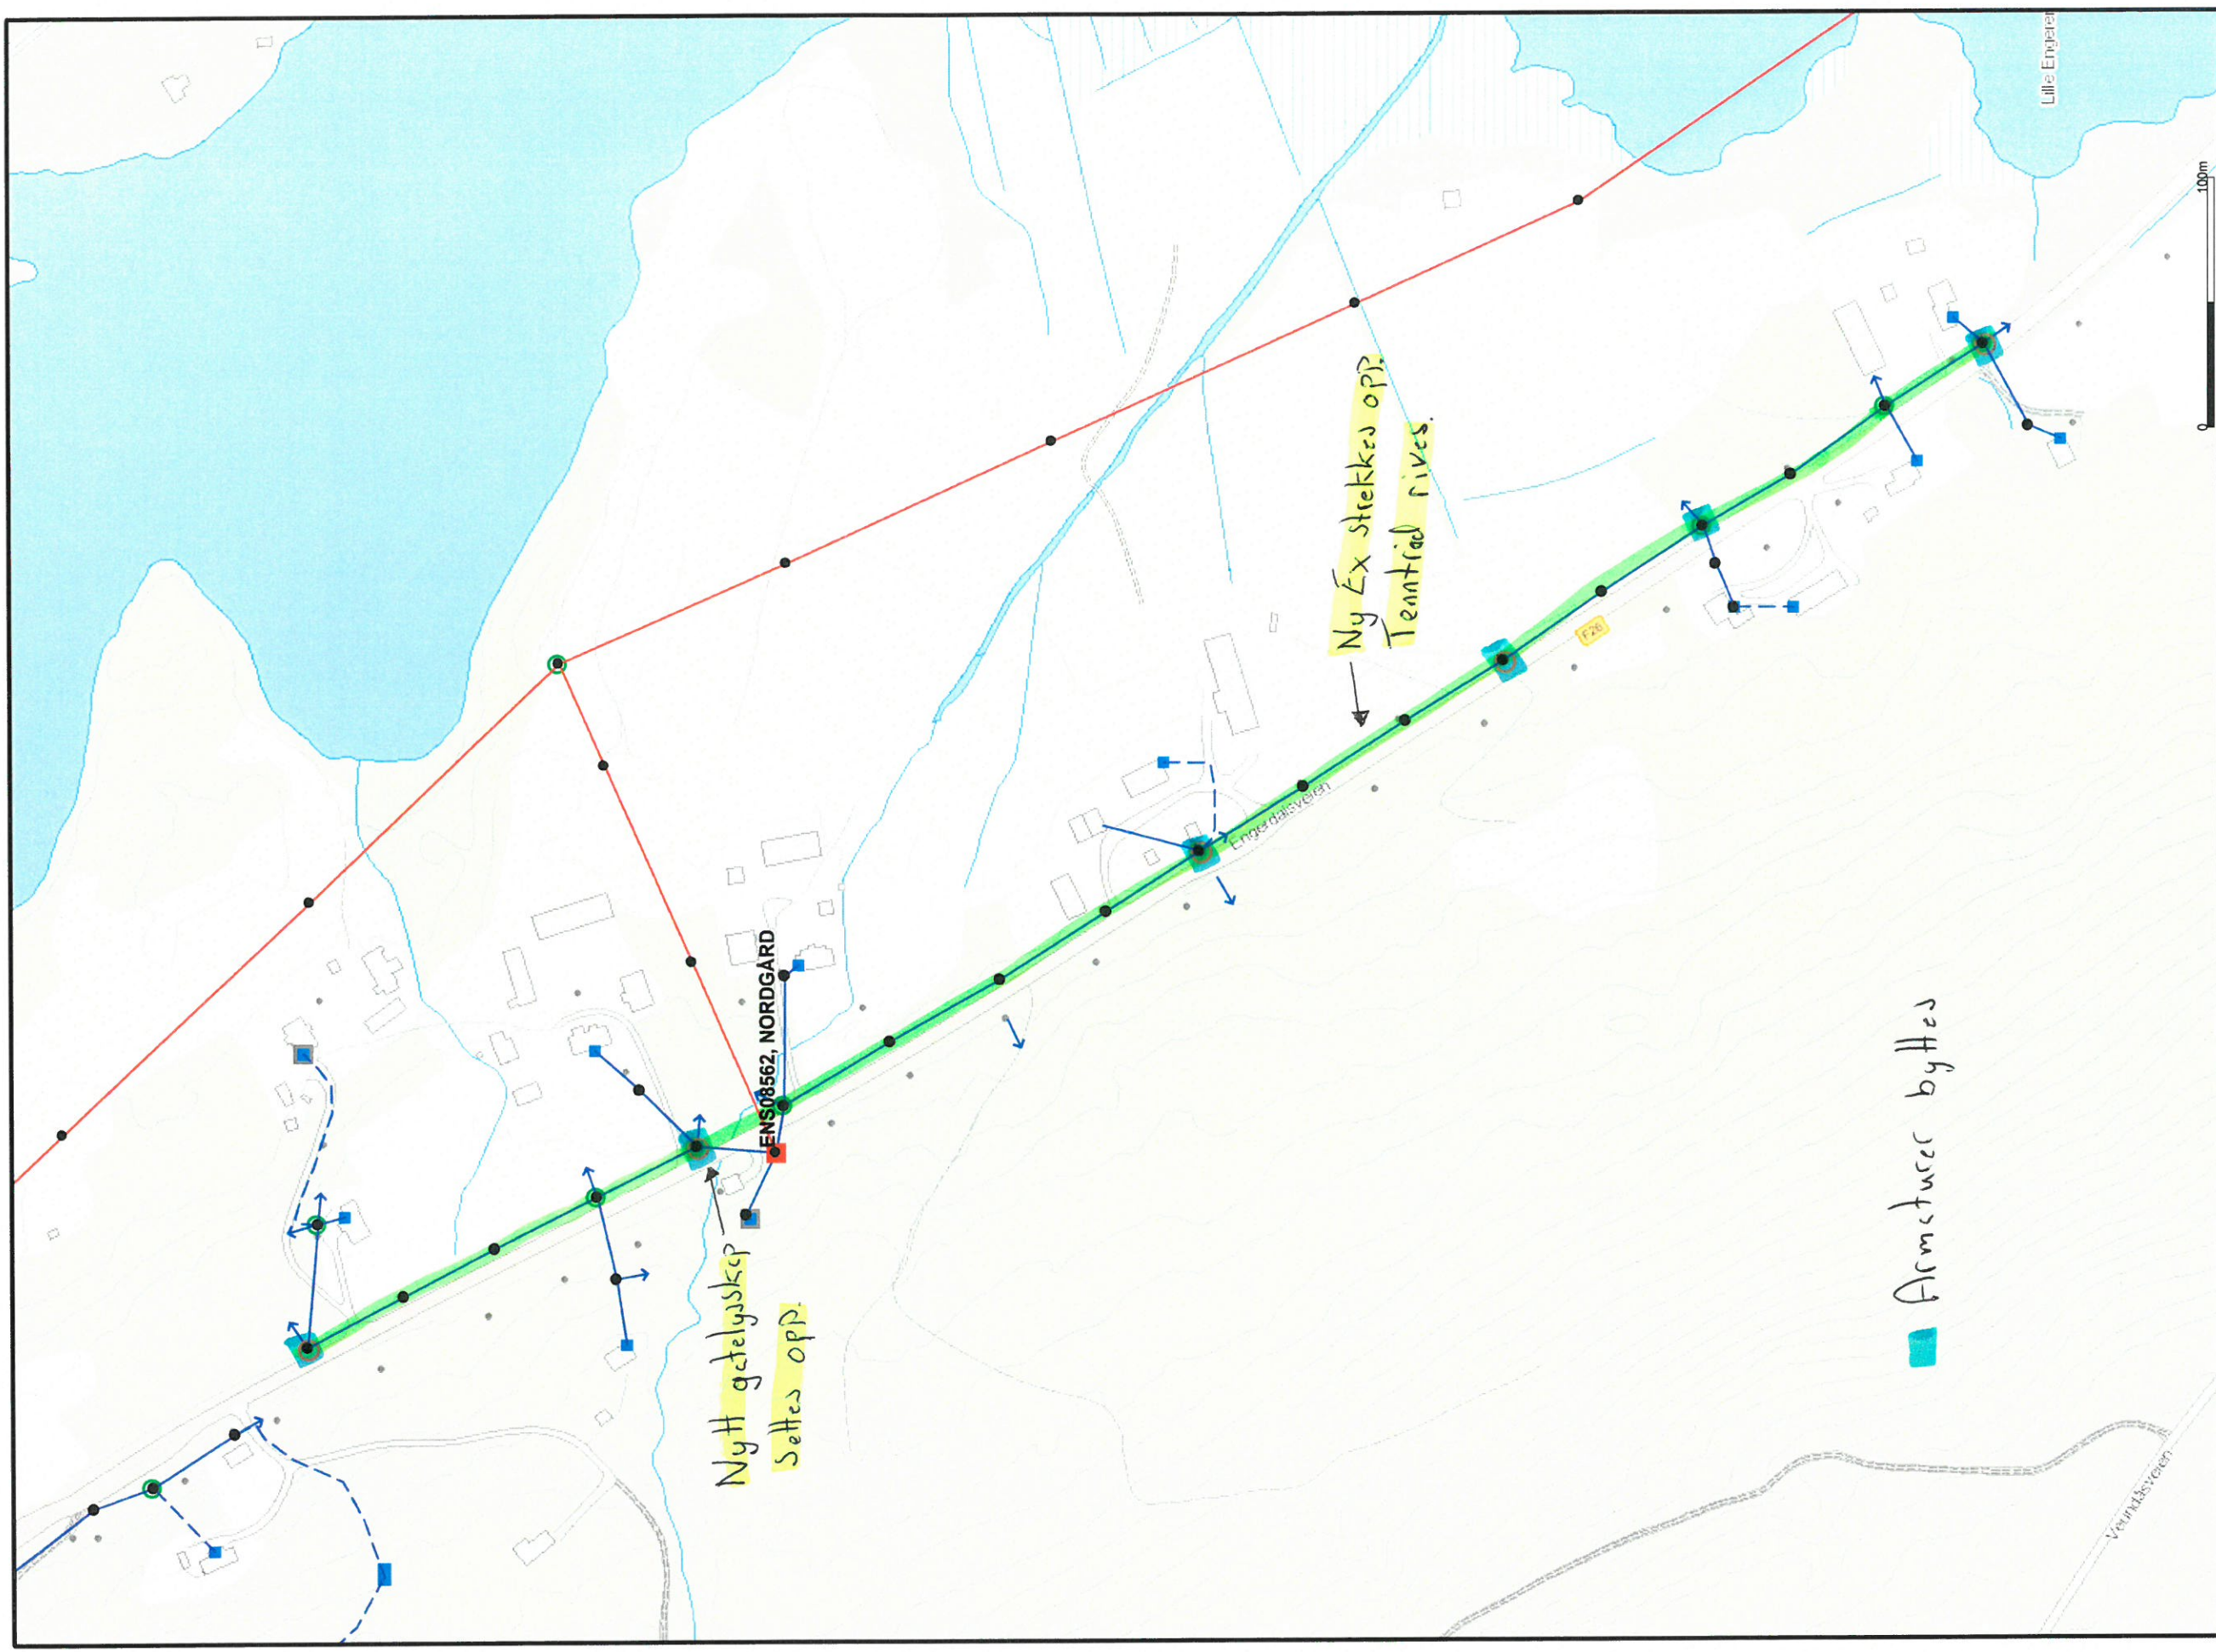

 Eidsiva Nett AS		0 100m
Eidsiva		2016.09.19 EPRAN
66 kV 132 kV 300 kV 47 kV 66 kV 132 kV	22 kV 33 kV 47 kV 230 V 400 V Default	Kabelskap Installasjonseier Knutepunkt Mast Kraftstasjon Transformatorstasjon Nettstasjon
Belliggenhet og høyder må oppfattes som orienterende.		

Nytt getelyskor settes opp

Ny Ex stekkes opp. Tenntråd rives.

Armstuser byttes

ENS08562, NORDGARD

Enger dalsveien

Lille Enger

N
Målestokk
1:2500