


Svingen

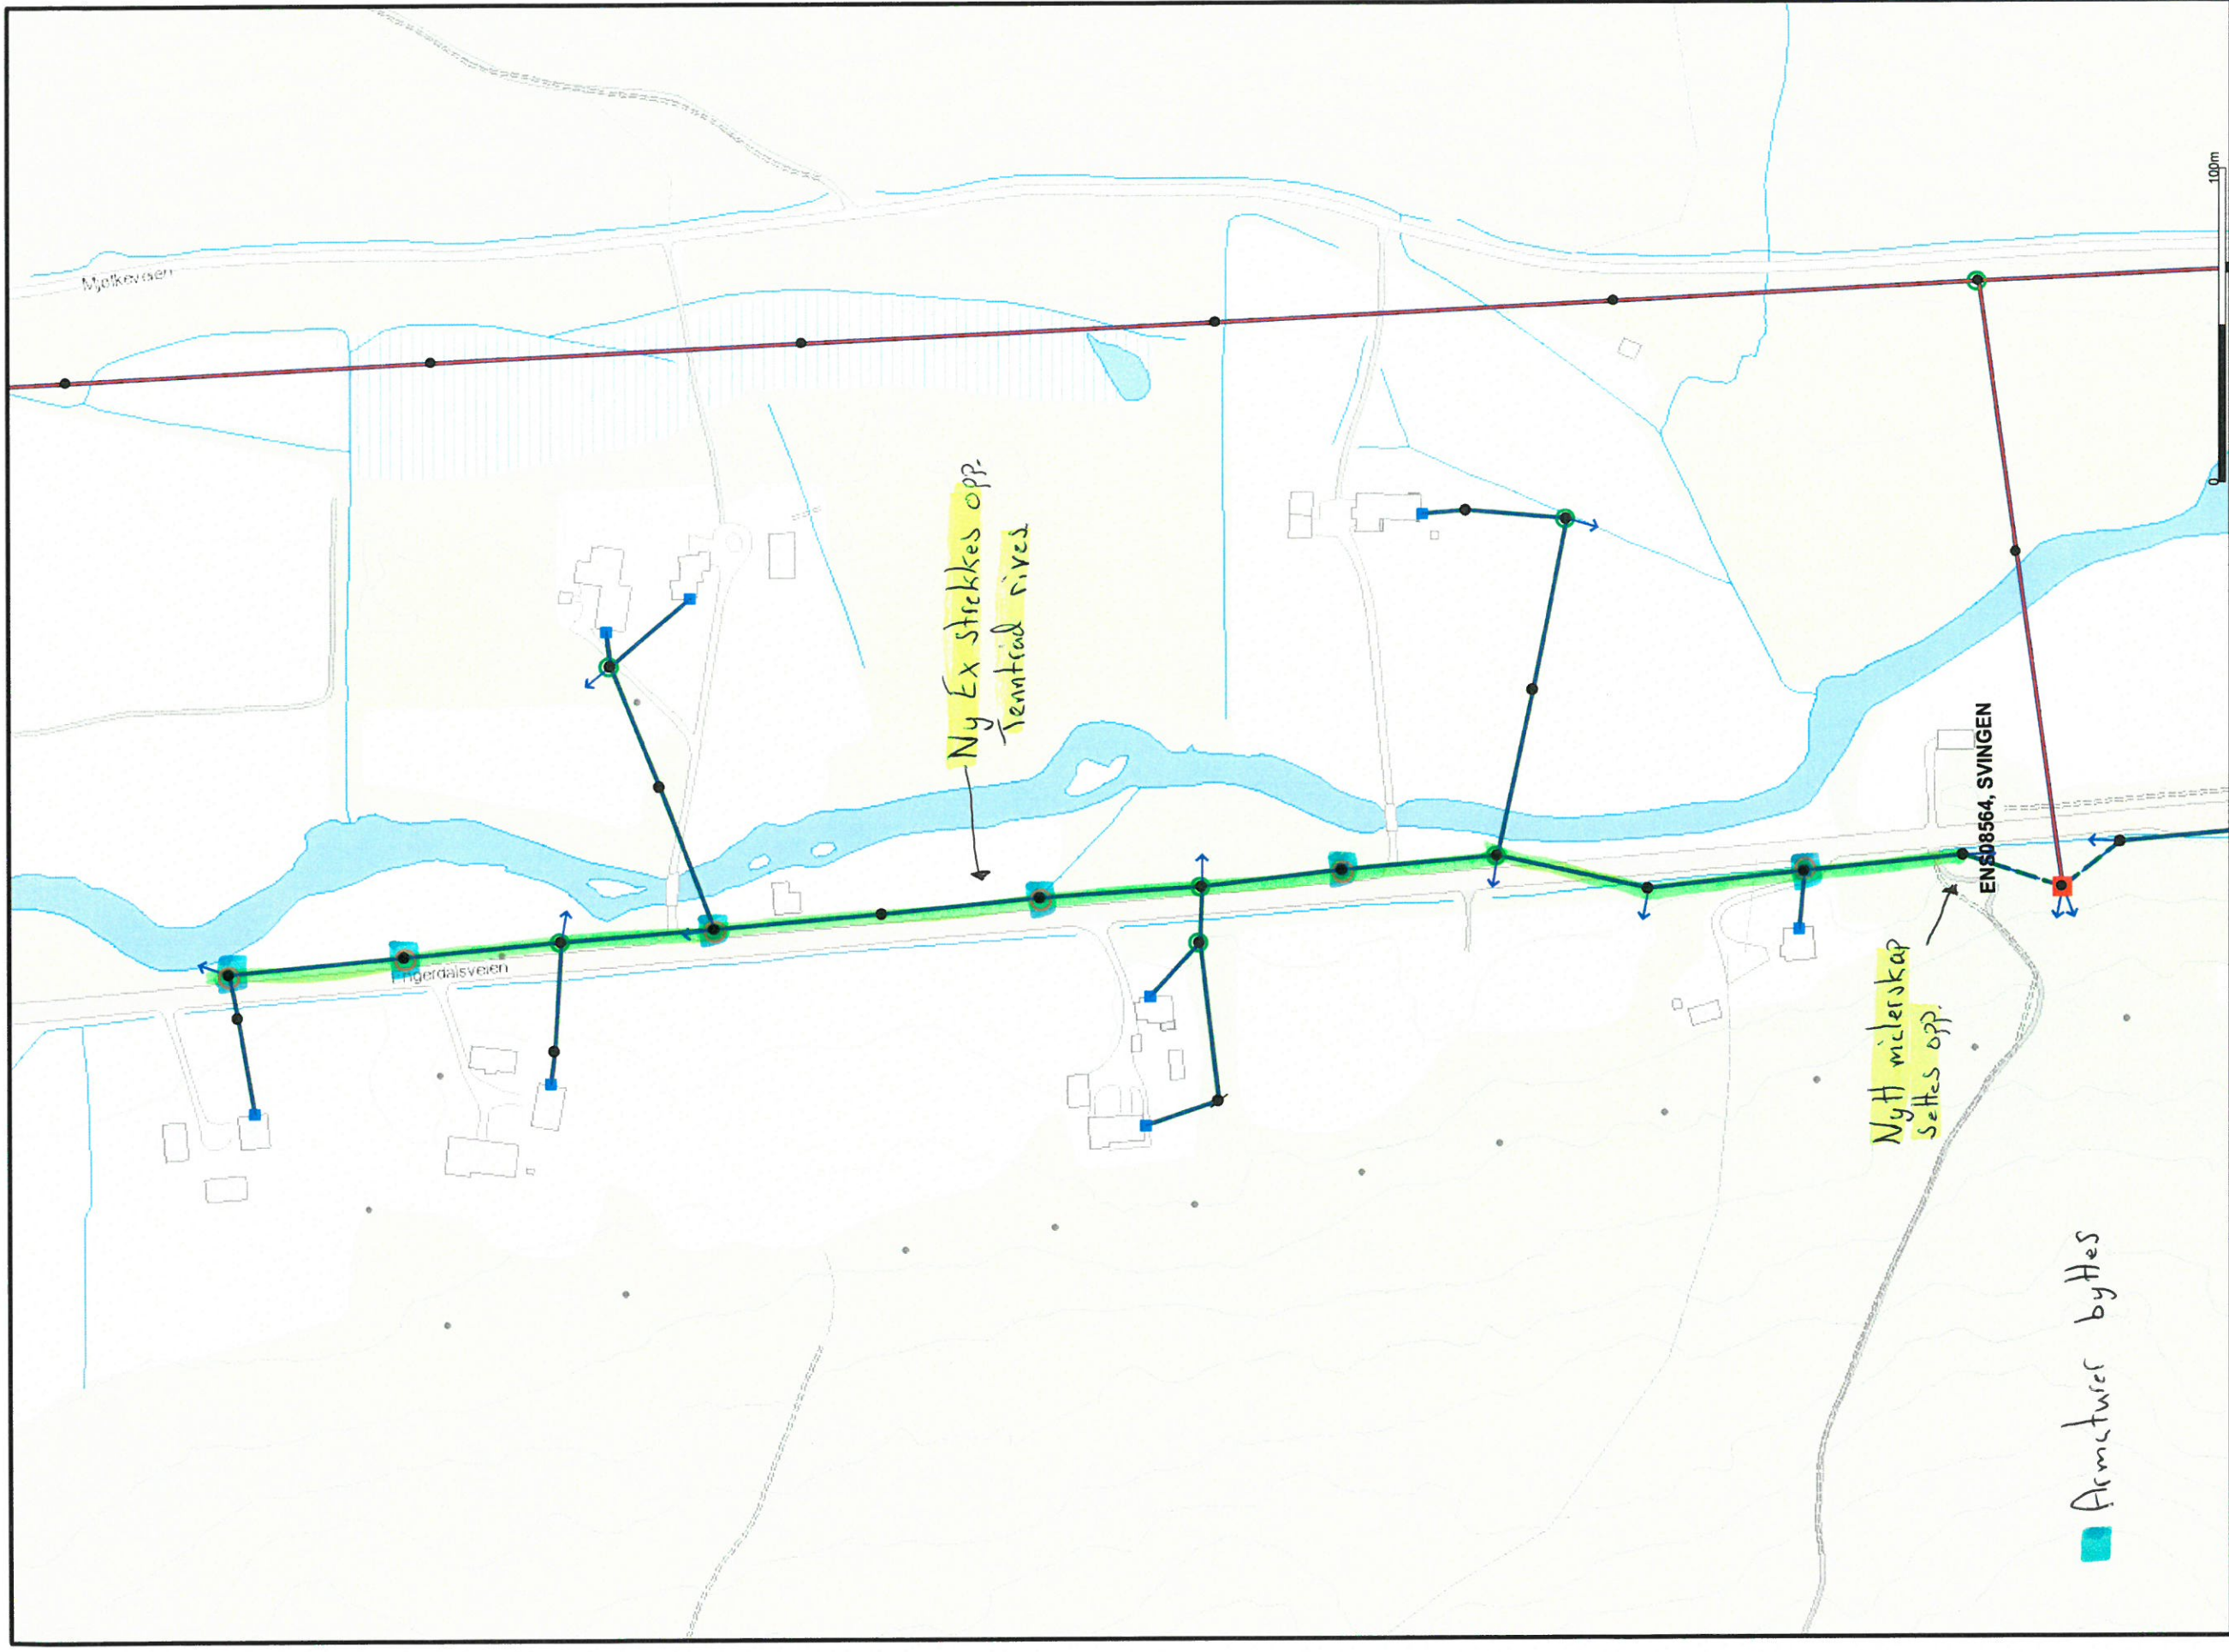

 Målestokk 1:2000				
Eidsiva Nett AS				
 Eidsiva				
Dato: 2016.09.19 Sign: EFAN				
66 kV 132 kV 300 kV 47 kV 66 kV 132 kV	300 kV 420 kV 1 kV 11 kV 22 kV 11 kV	22 kV 33 kV 47 kV 230 V 400 V Default	230 V 400 V Rør Kraftstasjon Transformatorstasjon Nettstasjon	Kabelskap Installasjonsrør Kneutepunkt Mast

Armaturer byttes

Ny H milerkap settes opp.

Ny Ex strekkes opp. Tenntred rives

Beliggenhet og høyder må oppfattes som orienterende.