


Engerdal Sentrum

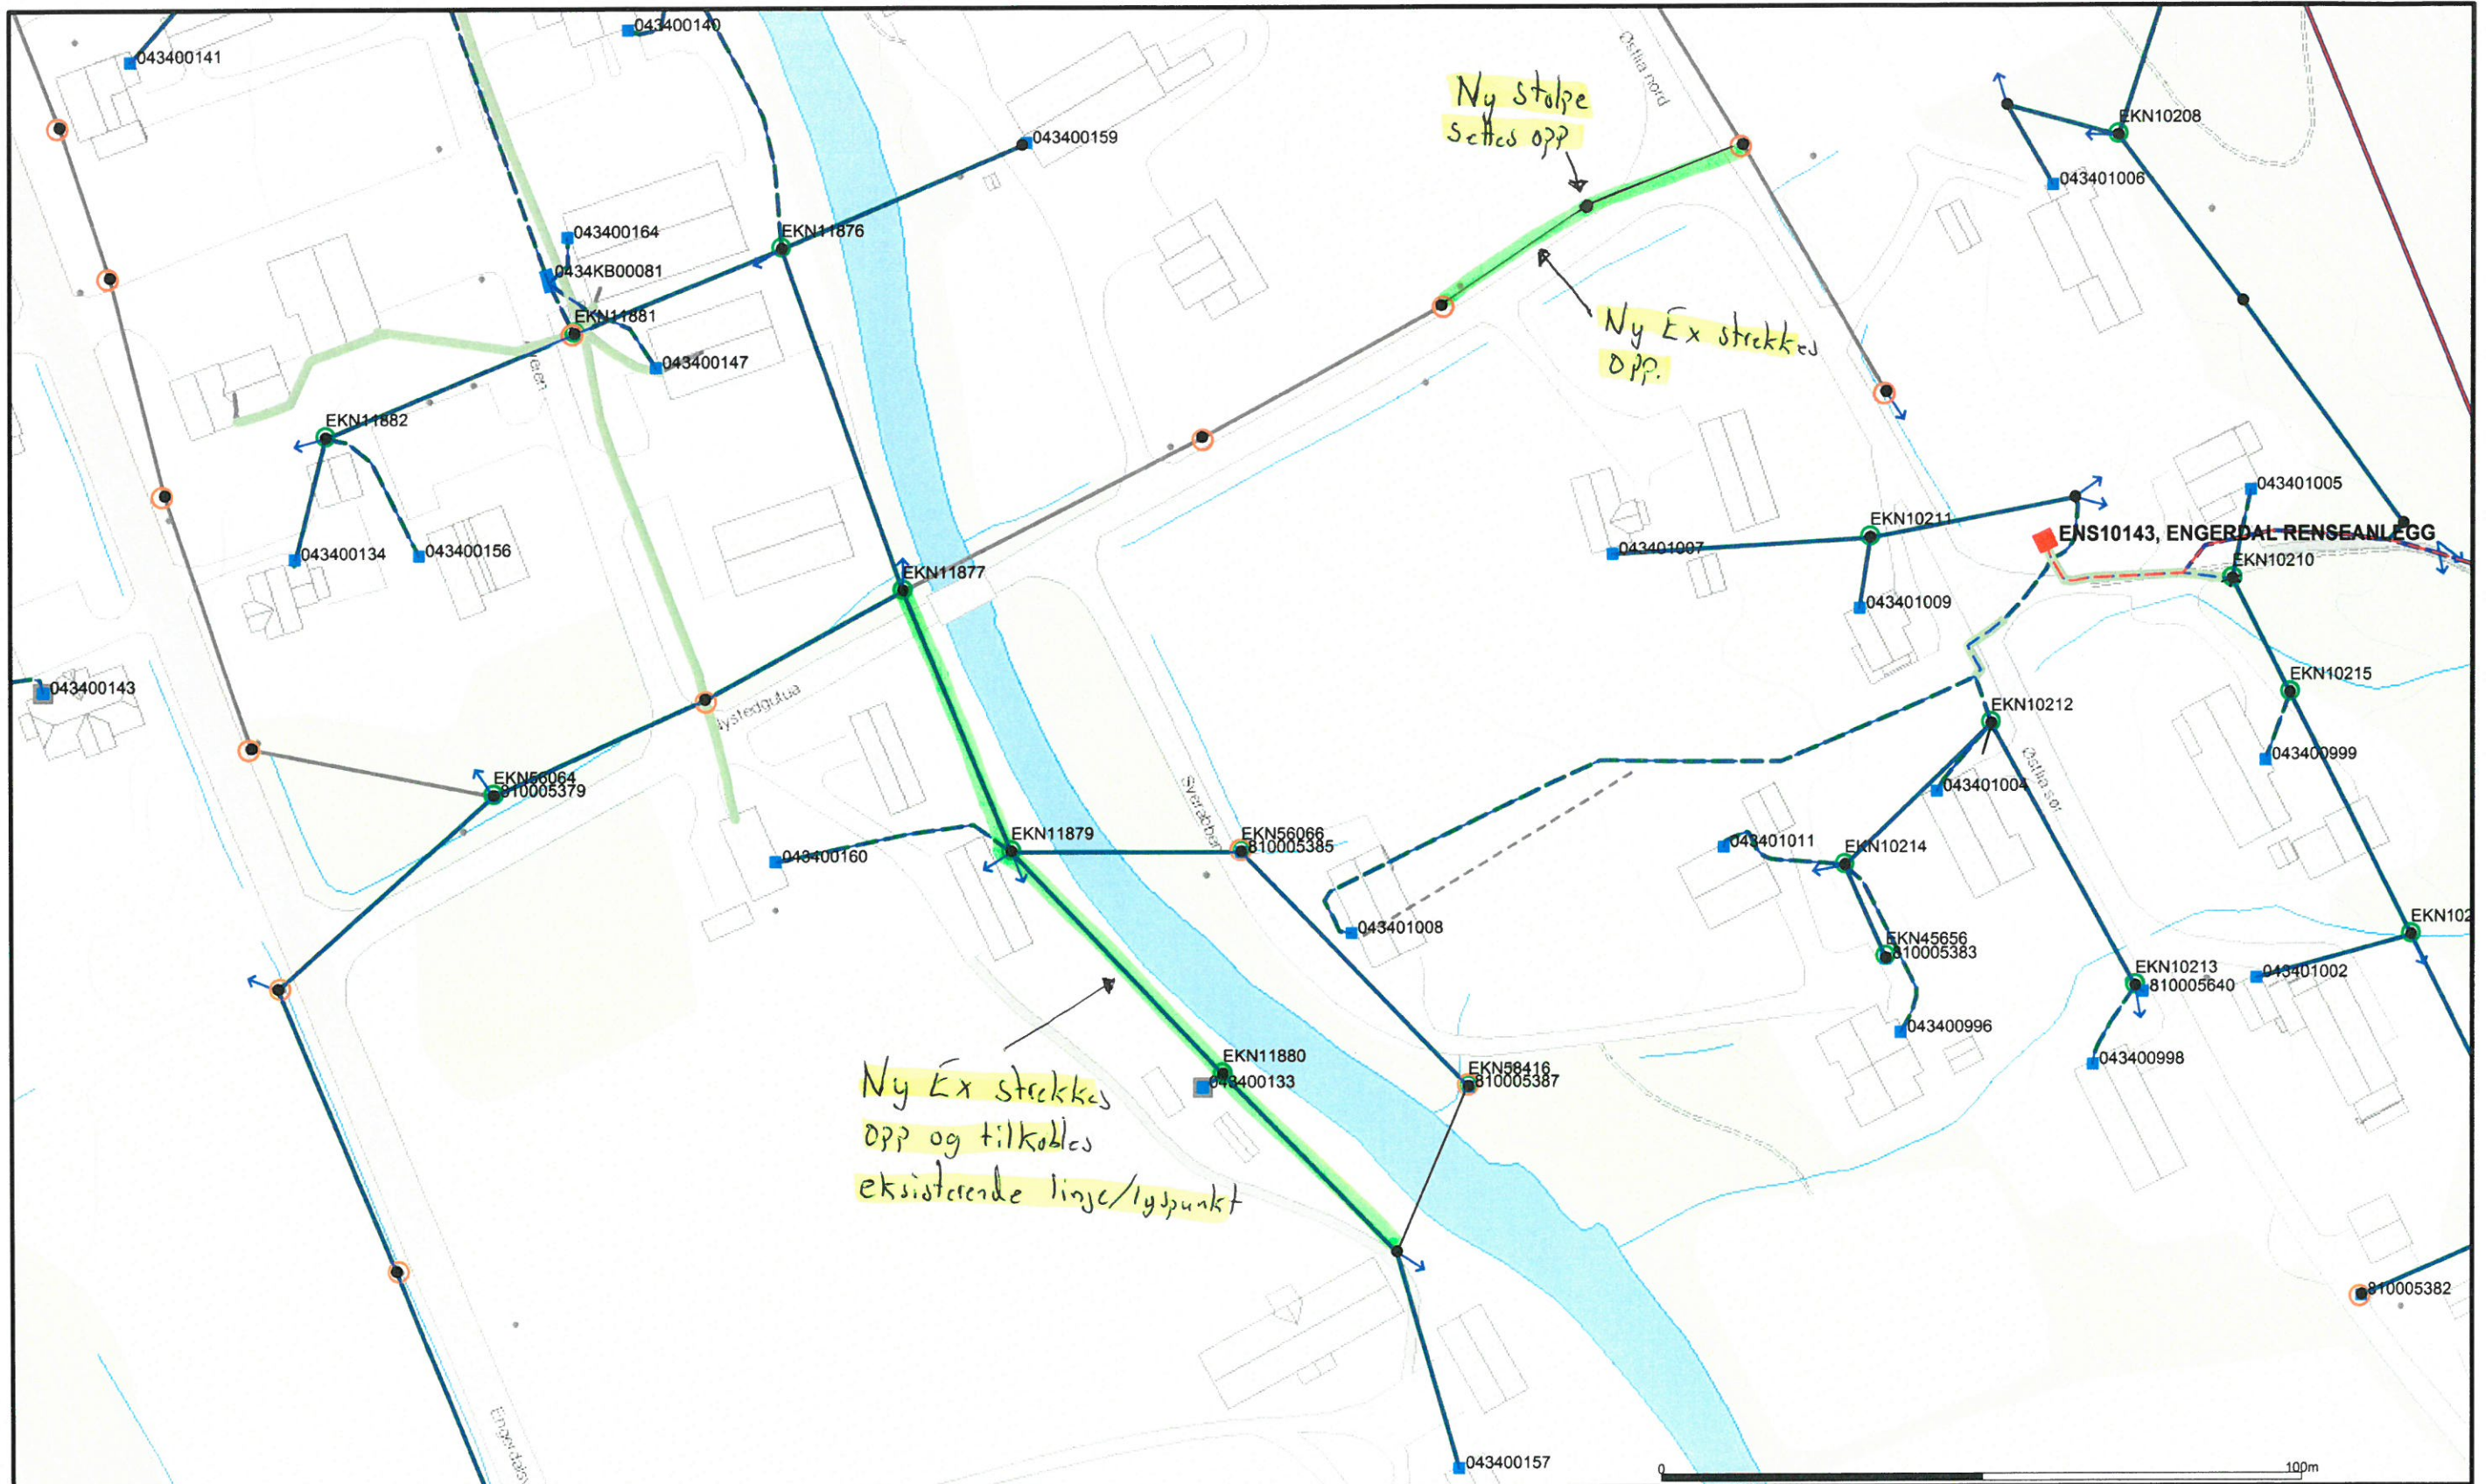

66 kV	300 kV	22 kV	230 V	Kabelskap
132 kV	420 kV	33 kV	400 V	Installasjonseier
300 kV	1 kV	47 kV	Rør	Knutepunkt
47 kV	11 kV	230 V	Kraftstasjon	Mast
66 kV	22 kV	400 V	Transformatorstasjon	
132 kV	11 kV	Default	Nettstasjon	

Beliggenhet og høyder må oppfattes som orienterende.

<p>Eidsiva</p>	Eidsiva Nett AS		<p>Målestokk 1:1000</p>
	Dato: 2016.09.02	Sign: ERAN	