


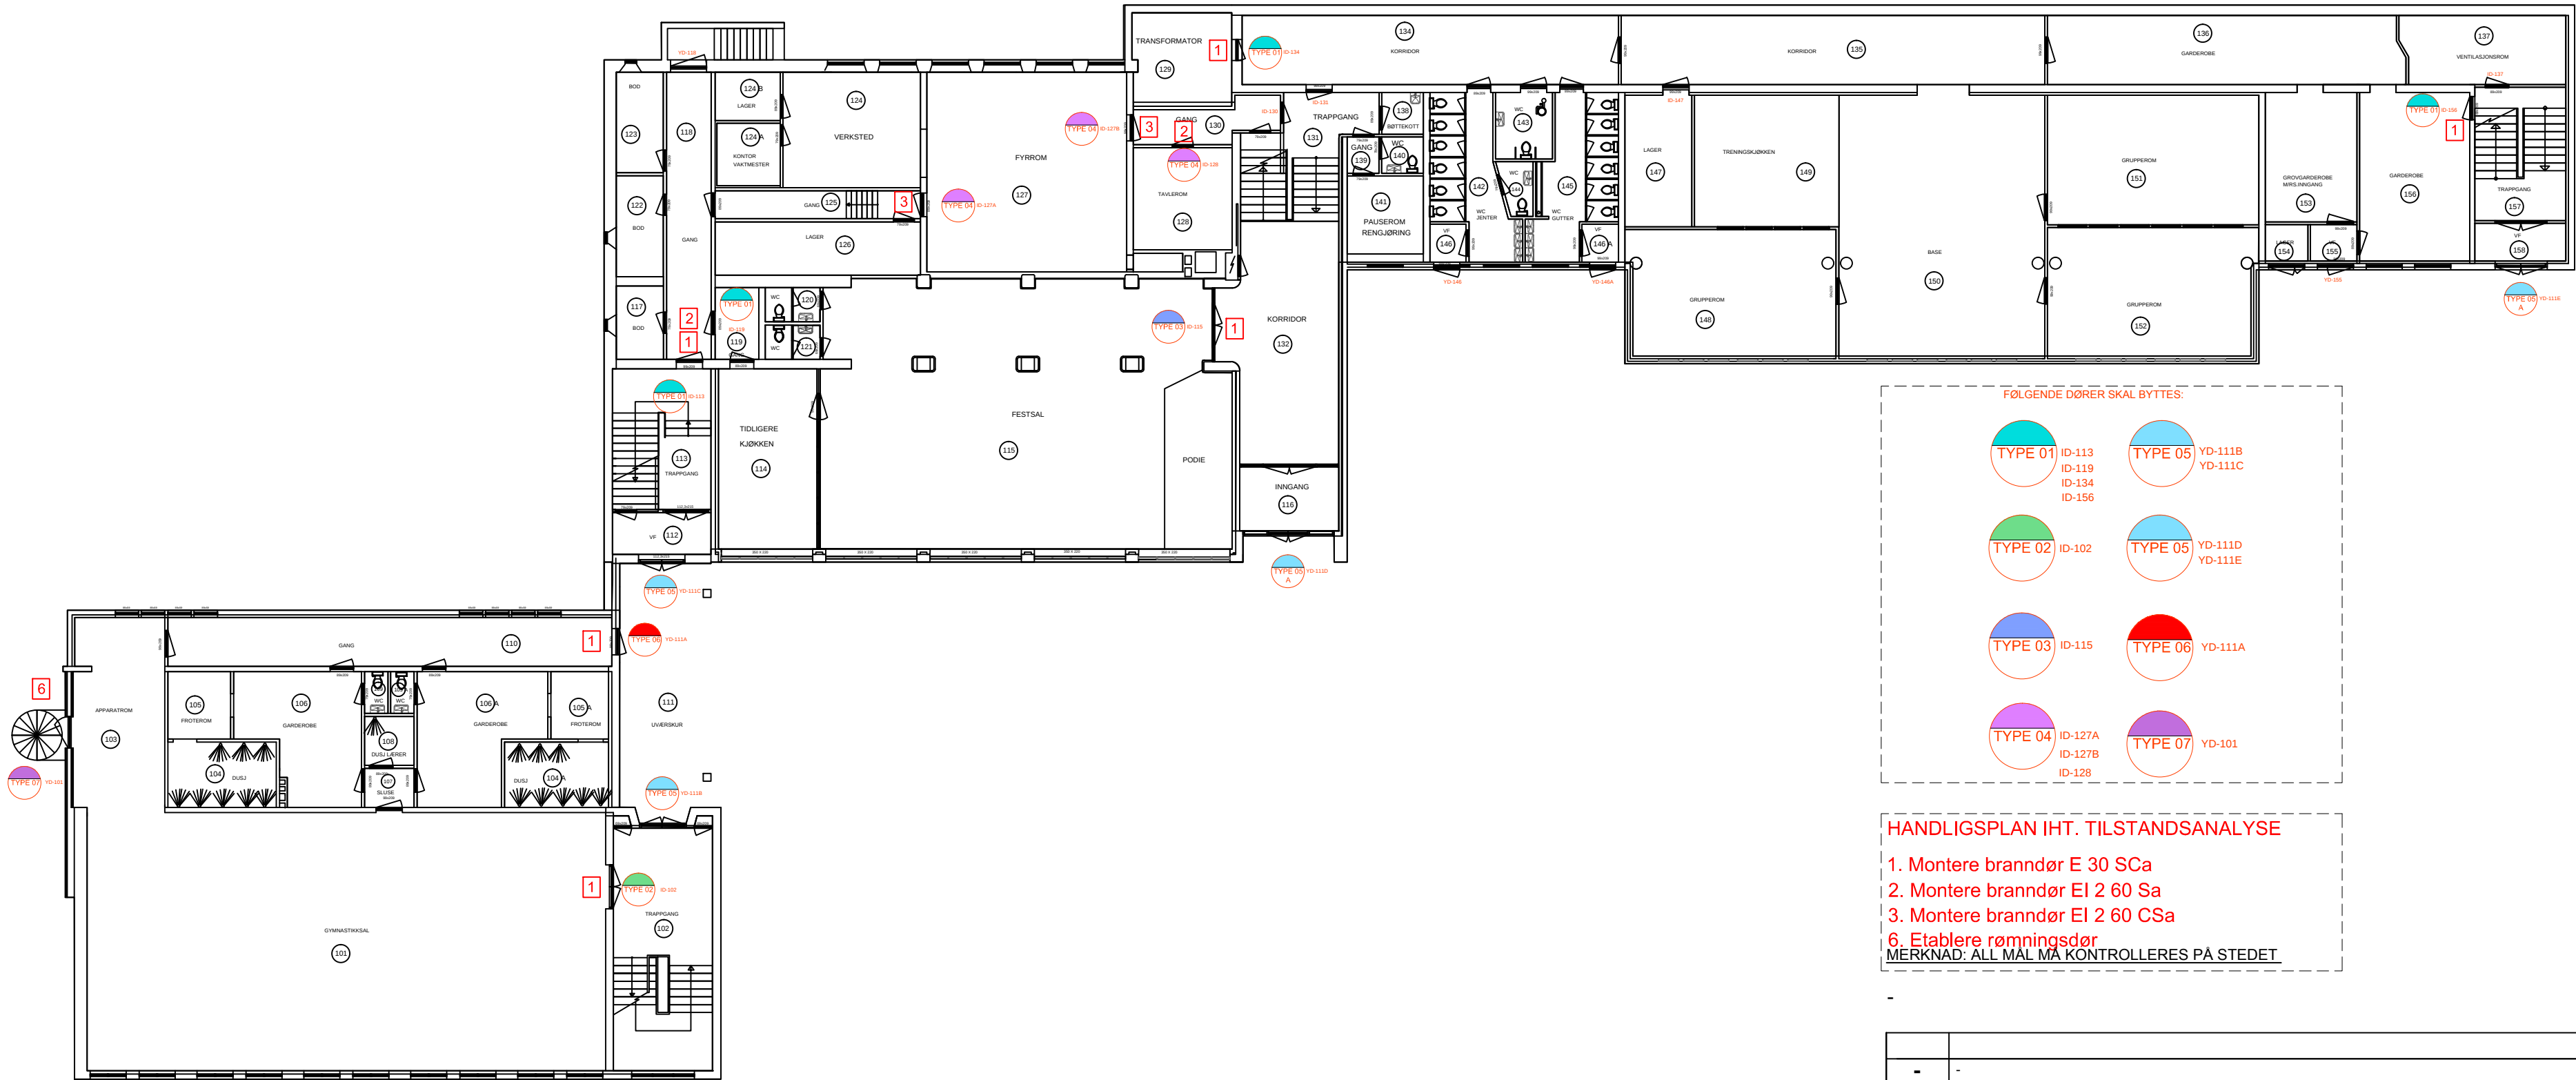

PLAN 1. ETASJE
1554 m2 (BTA)

FØLGENDE DØRER SKAL BYTTES:

- | | | | |
|---------|--------------------------------------|---------|--------------------|
| TYPE 01 | ID-113
ID-119
ID-134
ID-156 | TYPE 05 | YD-111B
YD-111C |
| TYPE 02 | ID-102 | TYPE 05 | YD-111D
YD-111E |
| TYPE 03 | ID-115 | TYPE 06 | YD-111A |
| TYPE 04 | ID-127A
ID-127B
ID-128 | TYPE 07 | YD-101 |

HANDLIGSPLAN IHT. TILSTANDSANALYSE

- Montere brannndør E 30 SCa
 - Montere brannndør EI 2 60 Sa
 - Montere brannndør EI 2 60 CSa
 - Etablere rømningsdør
- MERKNAD: ALL MÅL MÅ KONTROLLERES PÅ STEDET

-	-	-	-
NR:	REV. GJELDER:	DATO:	SIGN:
KRISTIANSUND KOMMUNE NORLANDET BARNESKOLE		REVISJON: -	
FØRST ETASJE - DØRER SKJEMA		SIGN:	120701 P03
EIENDOMSDRIFT, PB 178, 6501 KR.SUND TLF 71574000 e-post: knut.stai@kristiansund.kommune.no clovis.lope@kristiansund.kommune.no		MÅL 1:50 DATO: 15.11.2016	