



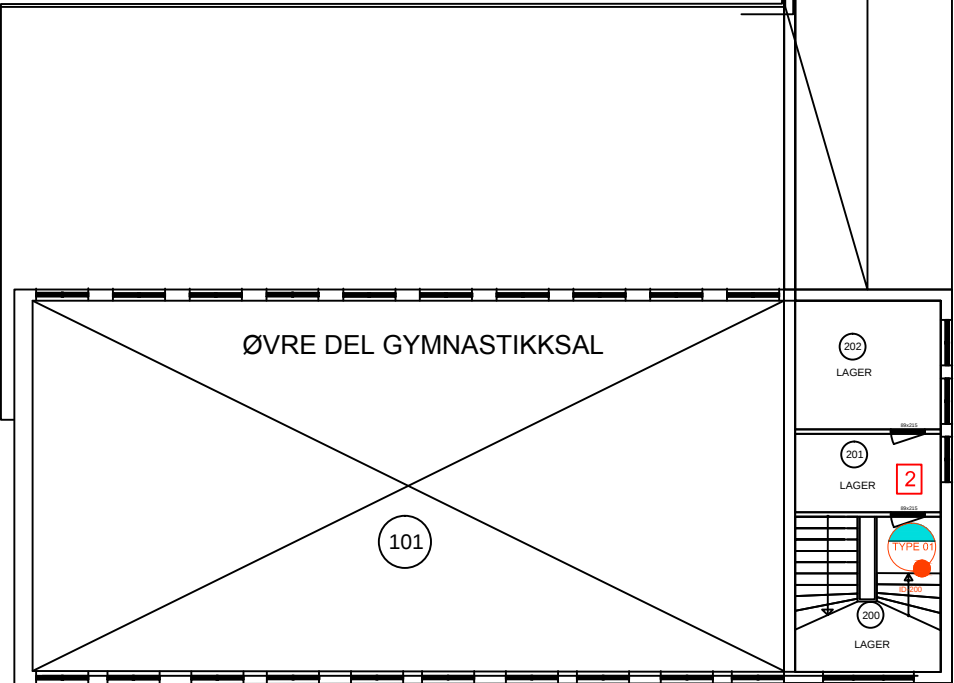

PLAN 2. ETASJE
1082 m2 (BTA)

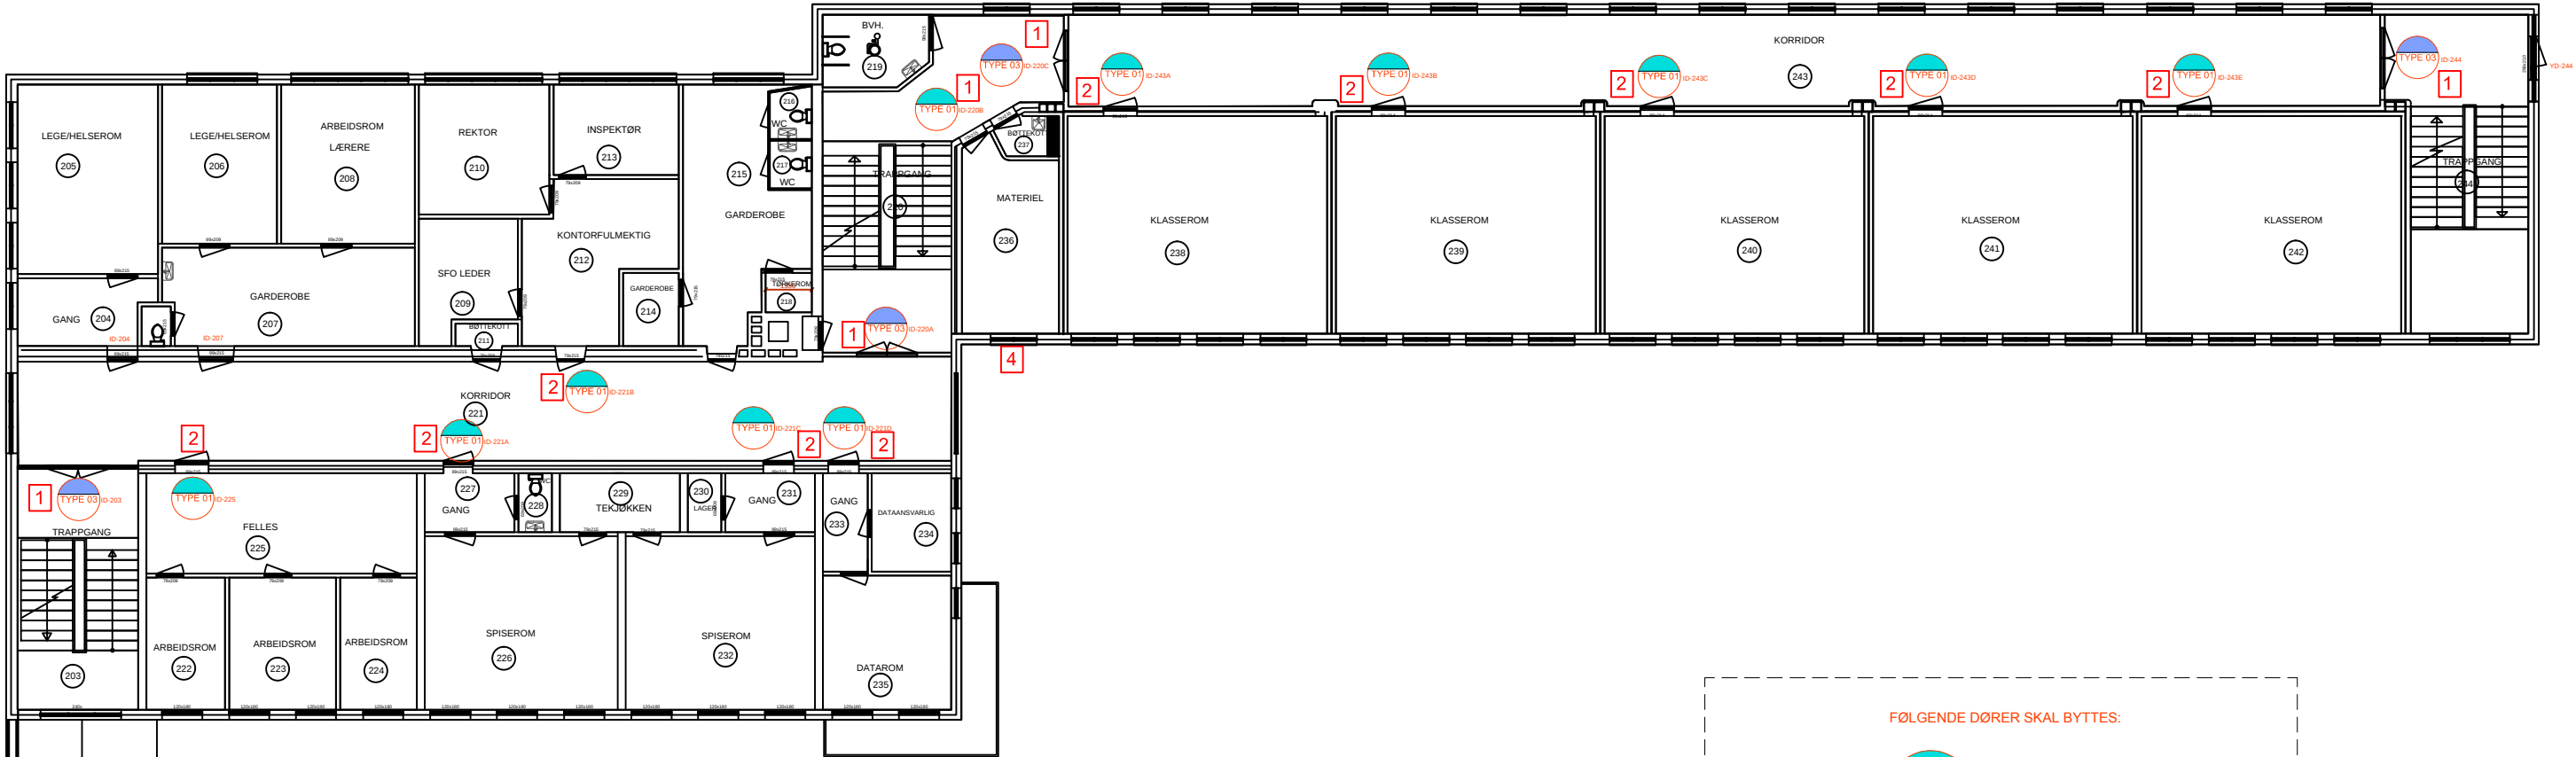

FØLGENDE DØRER SKAL BYTTES:

TYPE 01 ID-200 ID-243A
ID-225 ID-243B
ID-221A ID-243C
ID-221B ID-243D
ID-221C ID-243E
ID-221D
ID-220B

TYPE 03 ID-203
ID-220A
ID-220C
ID-244

HANDLIGSPLAN IHT. TILSTANDSANALYSE

- Montere brannjør E 30 SCa
- Montere brannjør EI 2 30 Sa

MERKNAD: ALL MÅL MÅ KONTROLLERES PÅ STEDET

NR:	REV. GJELDER:	DATO:	SIGN:
KRISTIANSUND KOMMUNE NORLANDET BARNESKOLE		REVISJON: -	
ANDRE ETASJE - DØRER SKJEMA		SIGN:	120701 P04
EIENDOMSDRIFT, PB 178, 6501 KR.SUND TLF 71574000 e-post: knut.stai@kristiansund.kommune.no clovis.lope@kristiansund.kommune.no		MÅL 1:50 DATO: 15.11.2016	