


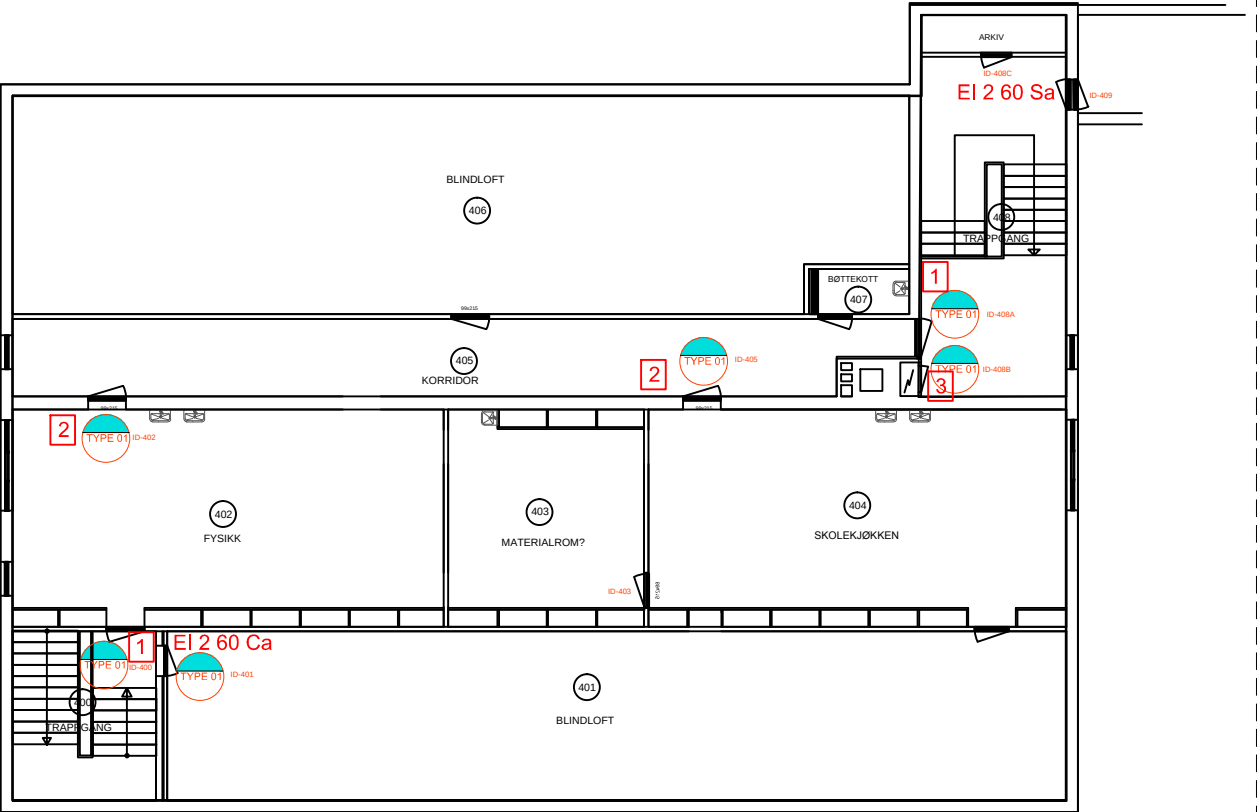

PLAN LOFT
558 m2 (BTA)

FØLGENDE DØRER SKAL BYTTES:

- TYPE 01
- ID-400
 - ID-401
 - ID-402
 - ID-405
 - ID-408A
 - ID-408B

HANDLIGSPLAN IHT. TILSTANDSANALYSE

1. Montere branndør EI 2 30 SCa
2. Montere branndør EI 2 30 Sa
3. Montere branndør EI 2 60 Sa

MERKNAD: ALL MÅL MÅ KONTROLLERES PÅ STEDET

-	-	-	
NR:	REV. GJELDER:	DATO:	SIGN:
KRISTIANSTUND KOMMUNE NORLANDET BARNESKOLE		REVISJON: -	
LOFT - DØRER SKJKEMA		SIGN:	120701 P06
EIENDOMSDRIFT, PB 178, 6501 KR.SUND TLF 71574000 e-post: knut.stai@kristiansund.kommune.no clovis.lope@kristiansund.kommune.no		MÅL 1:50 DATO: 15.11.2016	