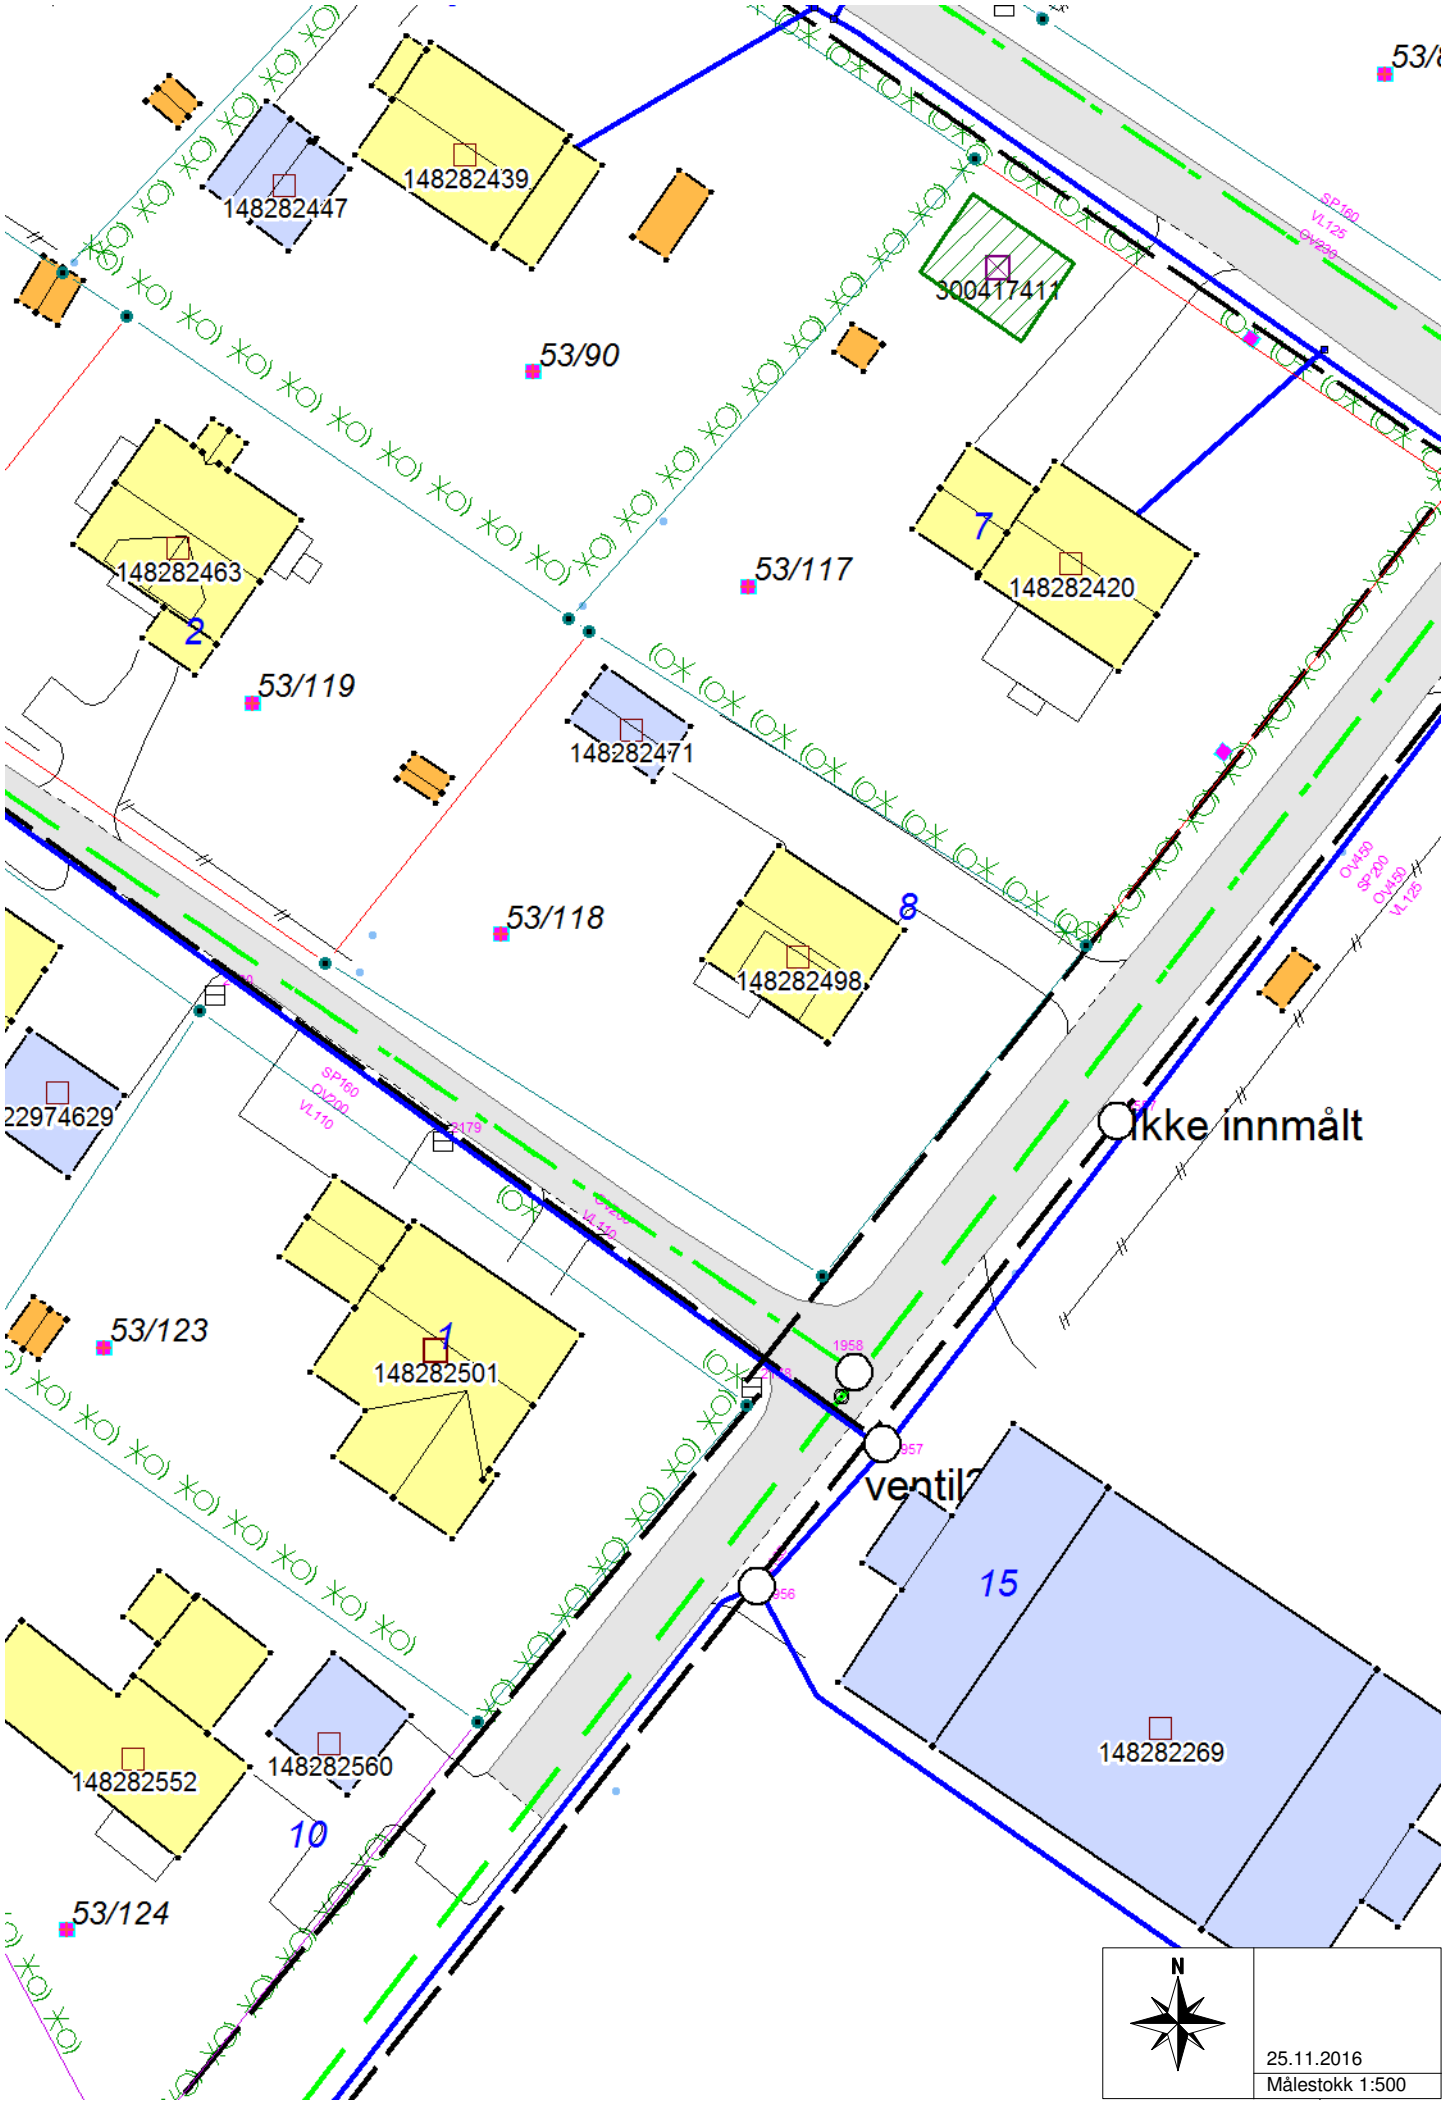
148282447
148282439
300417411
53/90
148282463
2
53/119
53/117
7
148282420
148282471
53/118
8
148282498
22974629
SP160
OV200
VL110
Ikke innmålt
53/123
1
148282501
15
148282269
148282552
148282560
10
53/124
N
25.11.2016
Målestokk 1:500