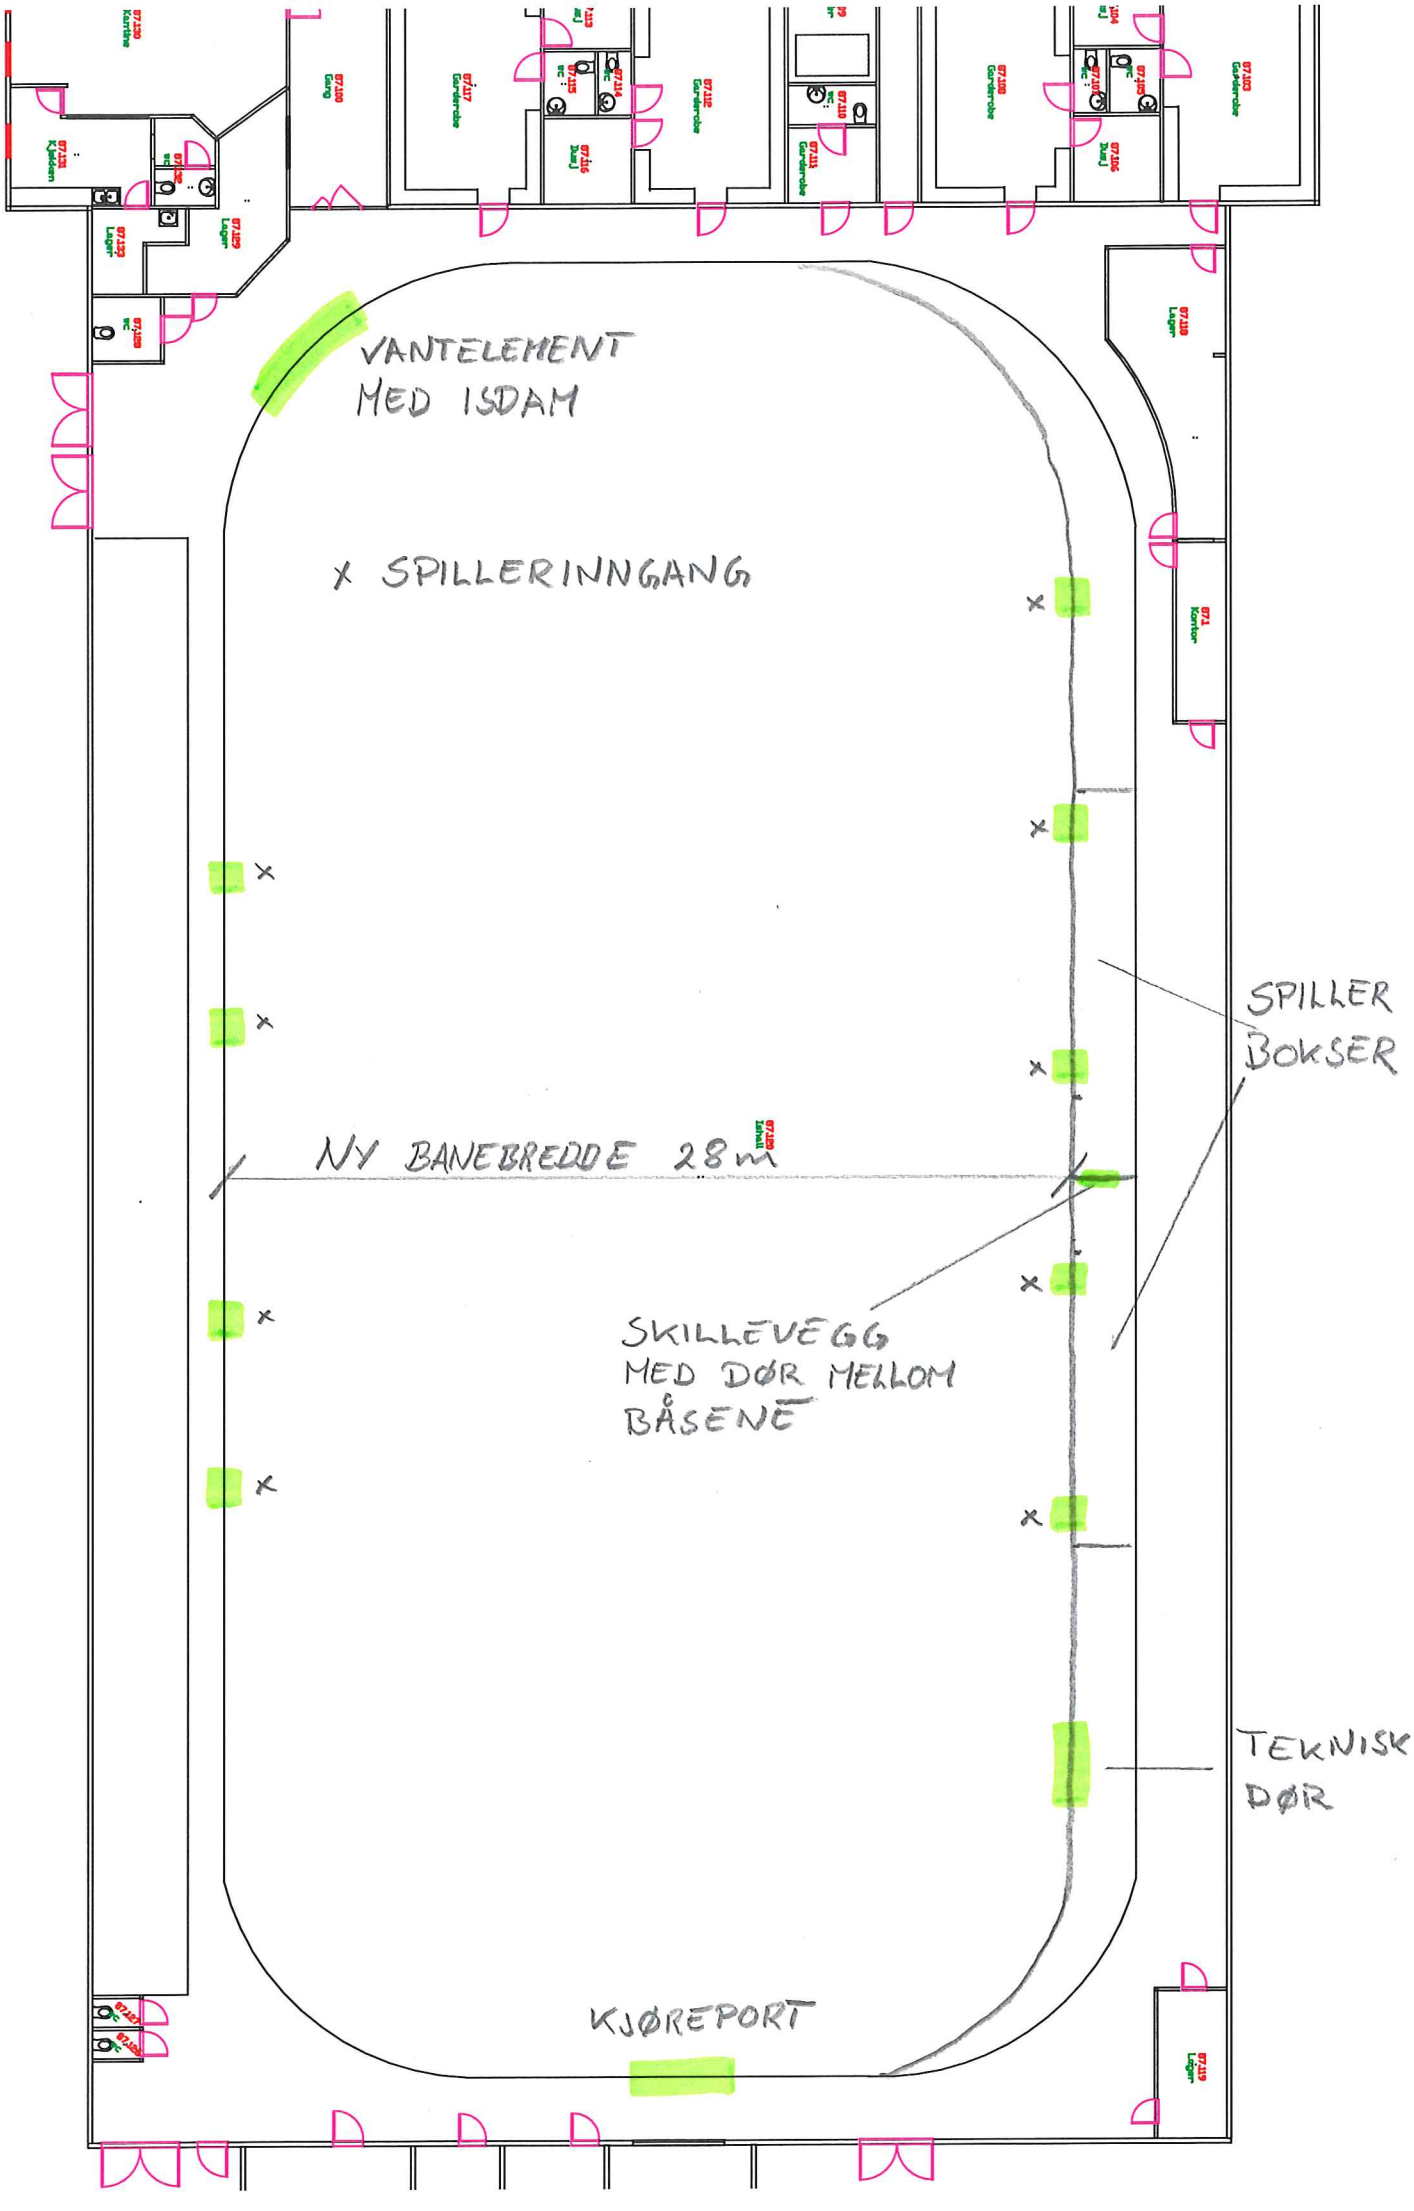
VANTELEMENT
MED ISDAM
x SPILLERINNGANG
SPILLER
BOKSER
NY BANEBREDDE 28m
SKILLEVEGG
MED DØR MELLOM
BÅSENE
TEKNISK
DØR
KJØREPORT