



ALLE HYBELER HAR MONTERI
BRANNINSTRØKS PÅ INNSTIDEN AV DØR

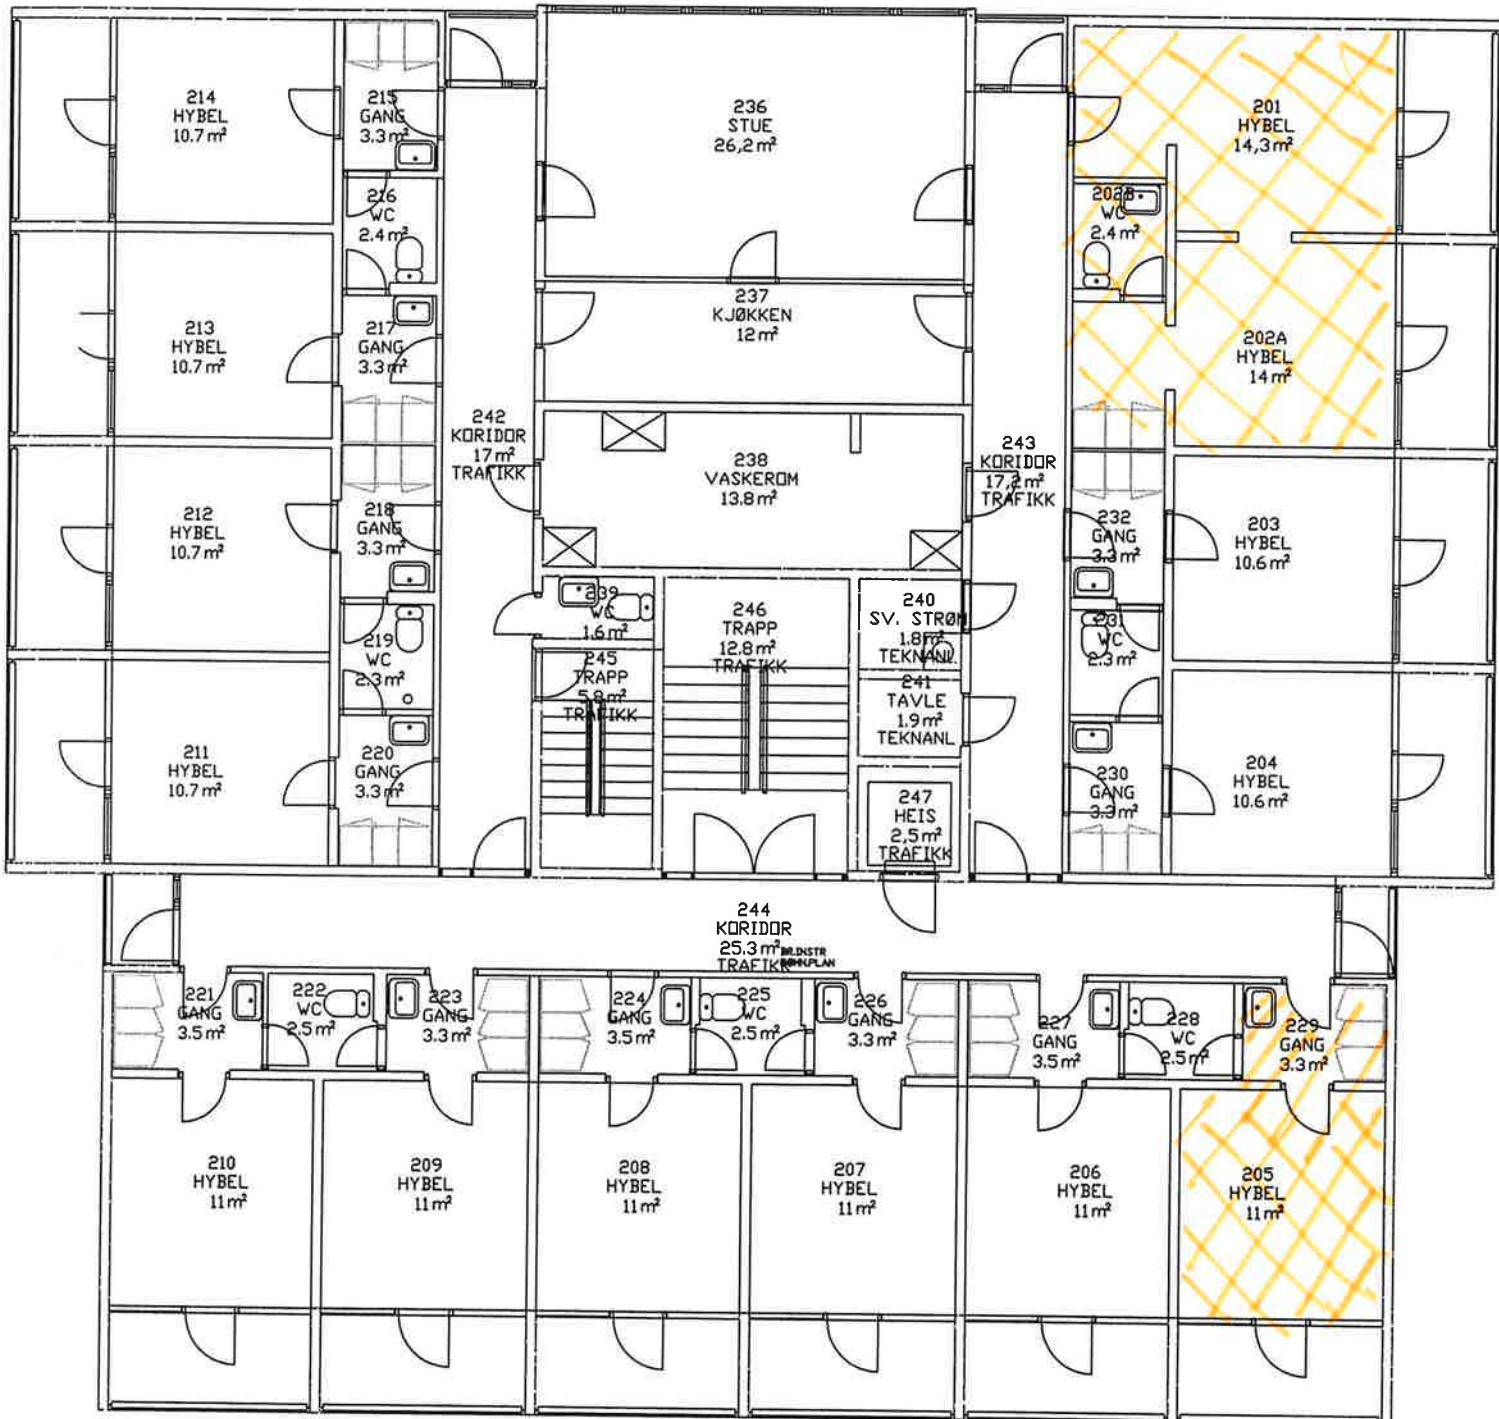

11. 21/9-11

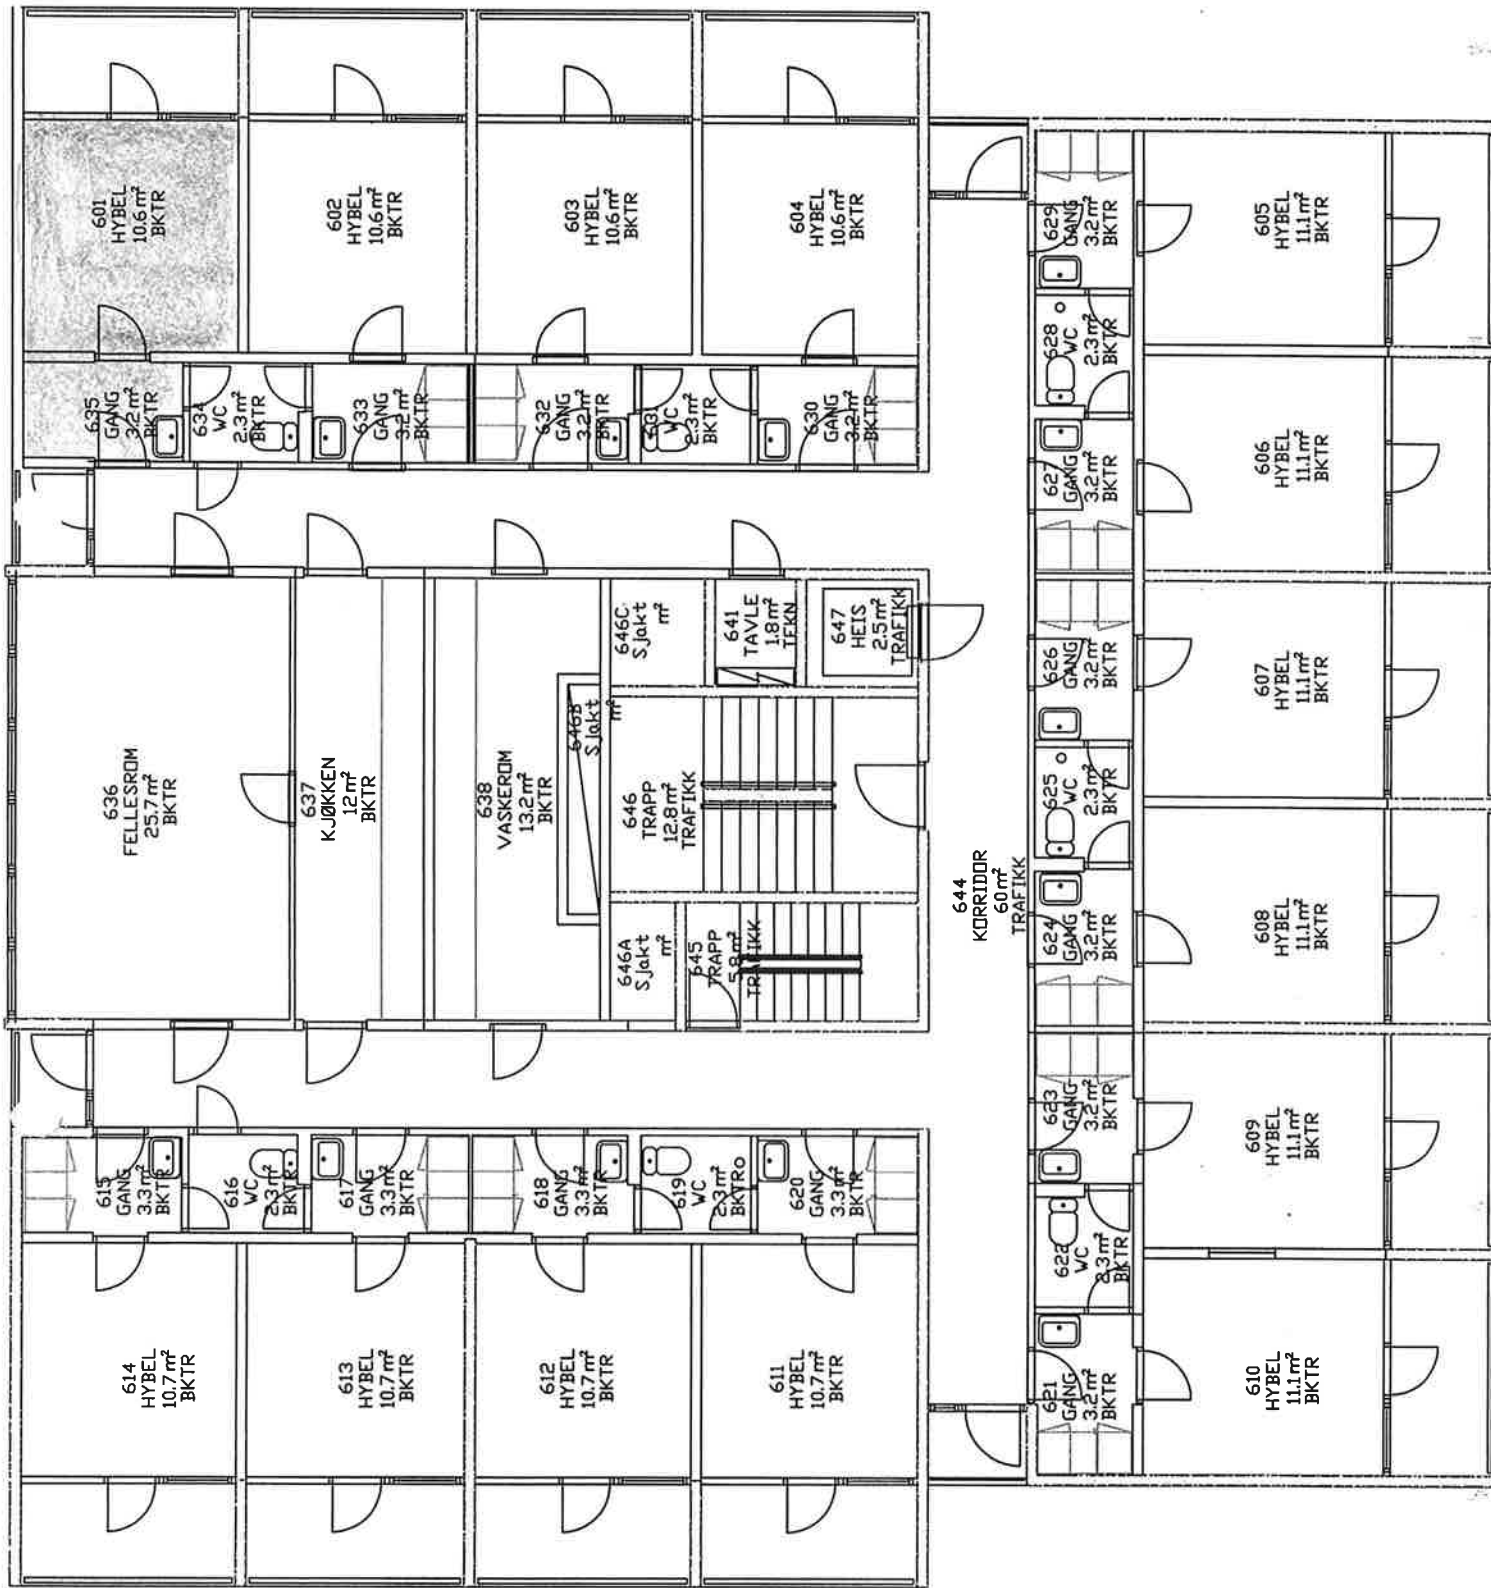

7 21/9-14

