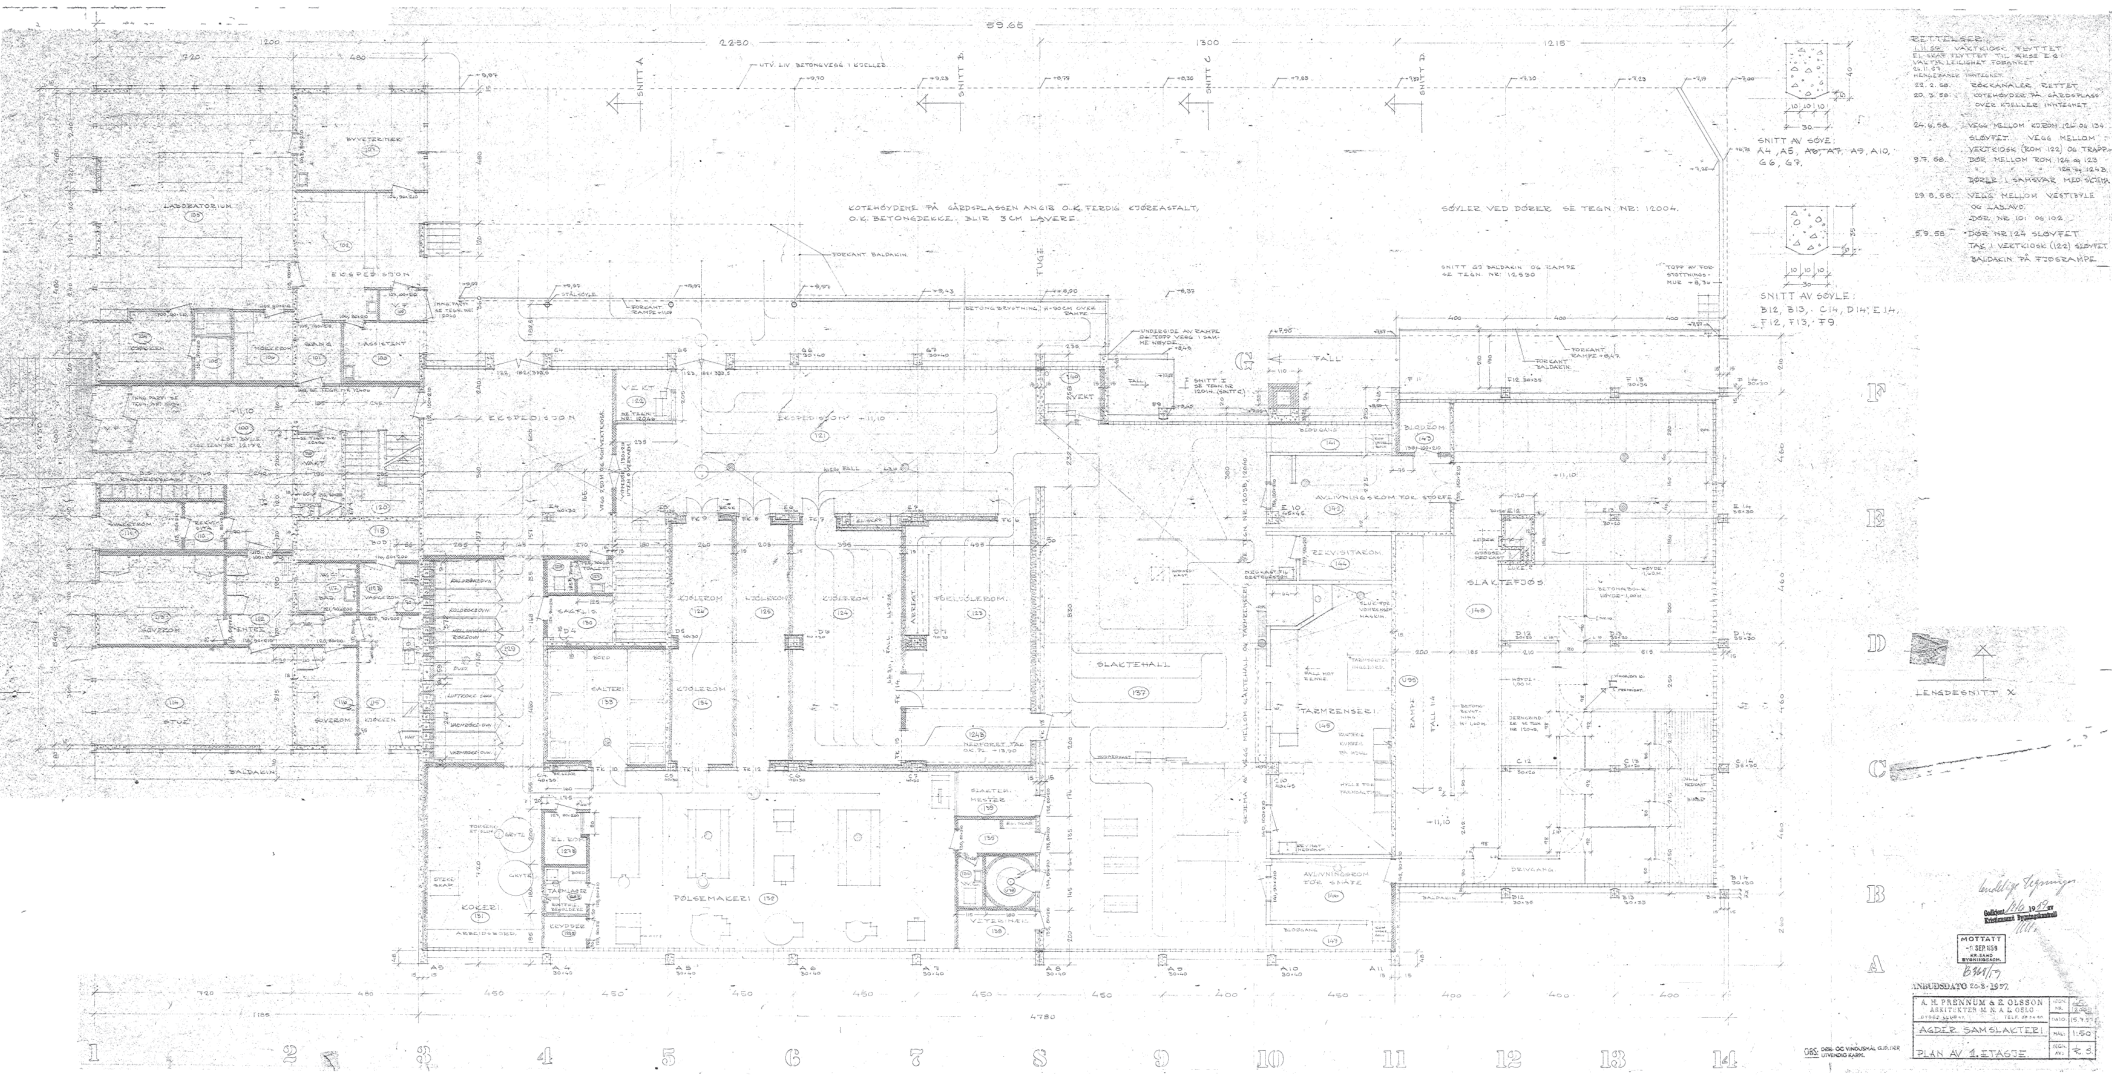
SNITT A
SNITT B
SNITT C
SNITT D
UTV. LIV BETONGVEGG I KJELLER
KOTEHØYDENE PÅ GÅRDSPLASSEN ANGIR O.K. FERDIG KJØREASFALT, O.K. BETONGDEKKE BLIR 3 CM LAVERE.
SØYLER VED DØRER SE TEGN. NR: 12004.
SNITT AV SØYLE: A4, A5, A8, A9, A10, G6, G9.
SNITT AV SØYLE: B12, B13, C14, D14, E14, F12, F13, F9.
LENGDESNITT X.
LABORATORIUM
ASSISTENT
KONTOR
GARDEROBE
KJØLEROM
SLAKTEHALL
SLAKTEMESTER
TARMRENSERI
PØLSEMAKERI
KOKERI
SLAKTEFØS
BLODROM
AVLØPSRENNE
BADEKAR
DRIVAKS
TAK I VEKTIOSK (122) SLØYFET
TAK I VEKTIOSK (ROM 122) OG TRAPPEROM MELLOM ROM 124 OG 123 SLØYFET
VEGG MELLOM VESTIBYLE OG LASTVOGN
DØR NR 124 SLØYFET
DØR MELLOM ROM 124 OG 123
SØYLE I SAMSVAR MED SØYLE NR 12004
VEGG MELLOM KJØLR. 126 OG 124
VEGG MELLOM VESTIBYLE OG VEKTIOSK (ROM 122)
DØR MELLOM ROM 124 OG 123
TOPP AV TOPSTYKKE + 8,34
SNITT GJ BALDAKIN OG RAMPE SE TEGN. NR: 15.930
UNDERSIDE AV RAMPE DATTERD VEGG I SNITT NB NIVÅER
TOPP AV BETONGBRYSTNING H=90 CM OVER GATE
