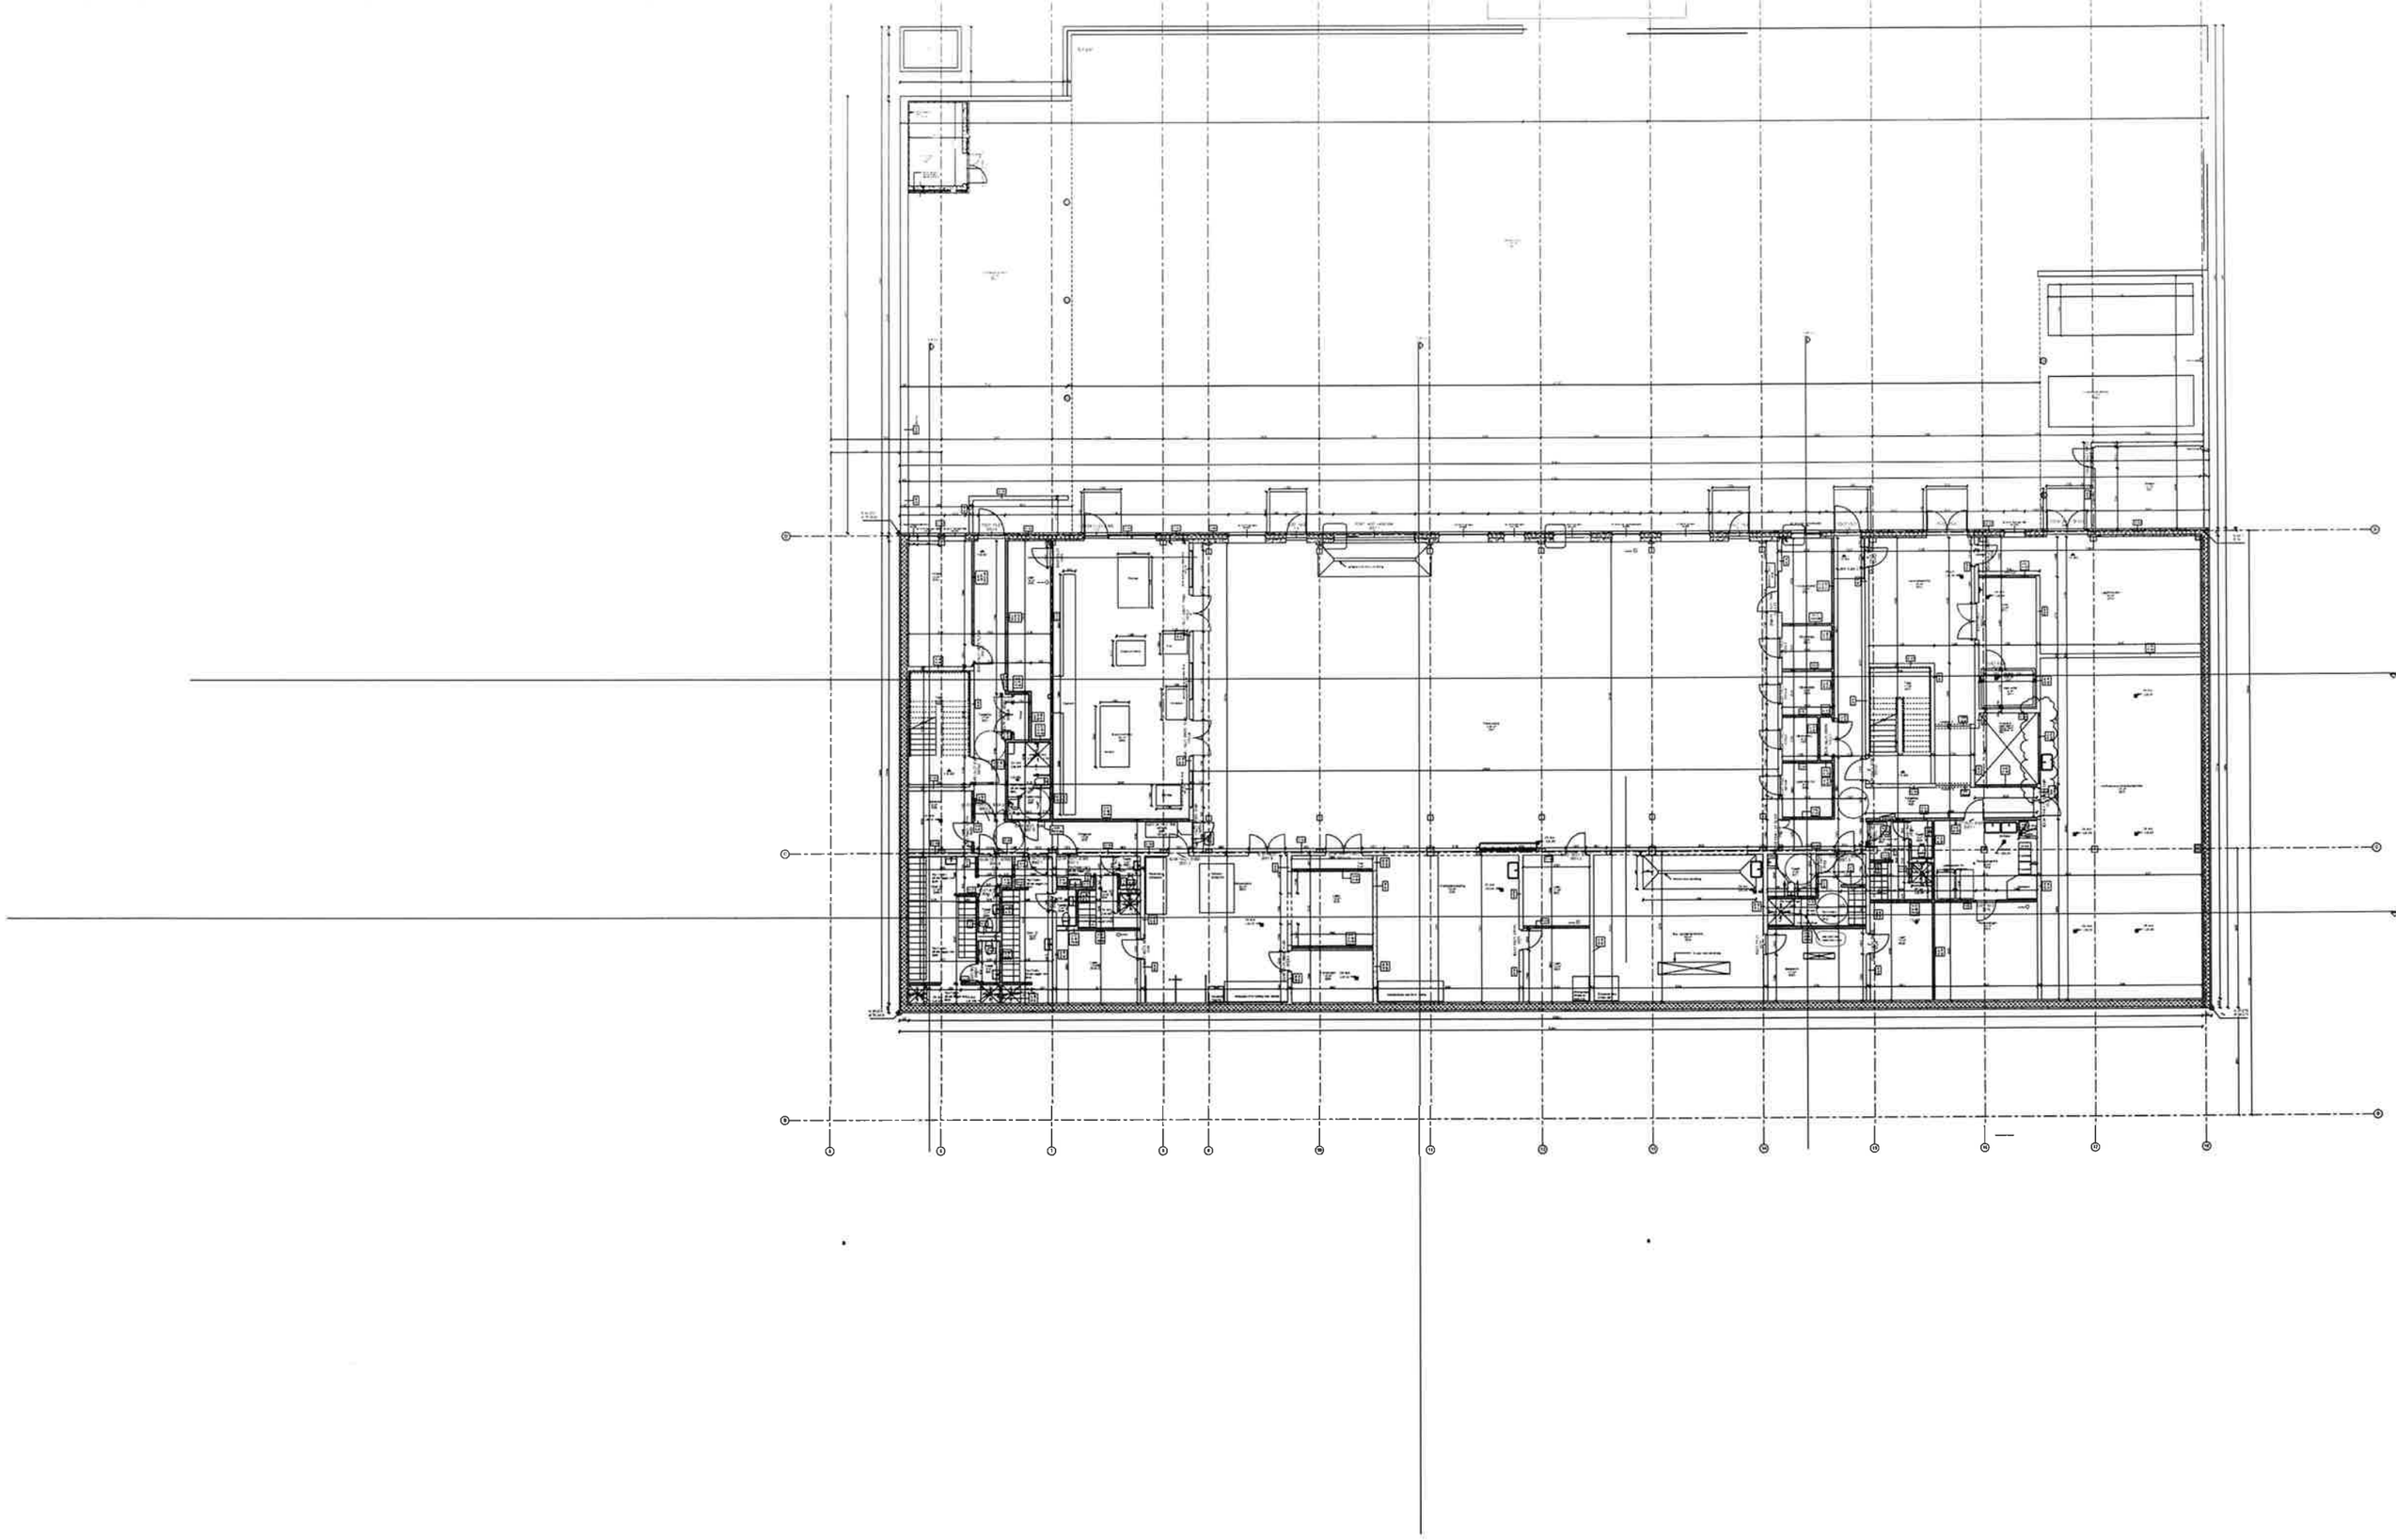

Plan 0
06.12.2016
1:100 A0

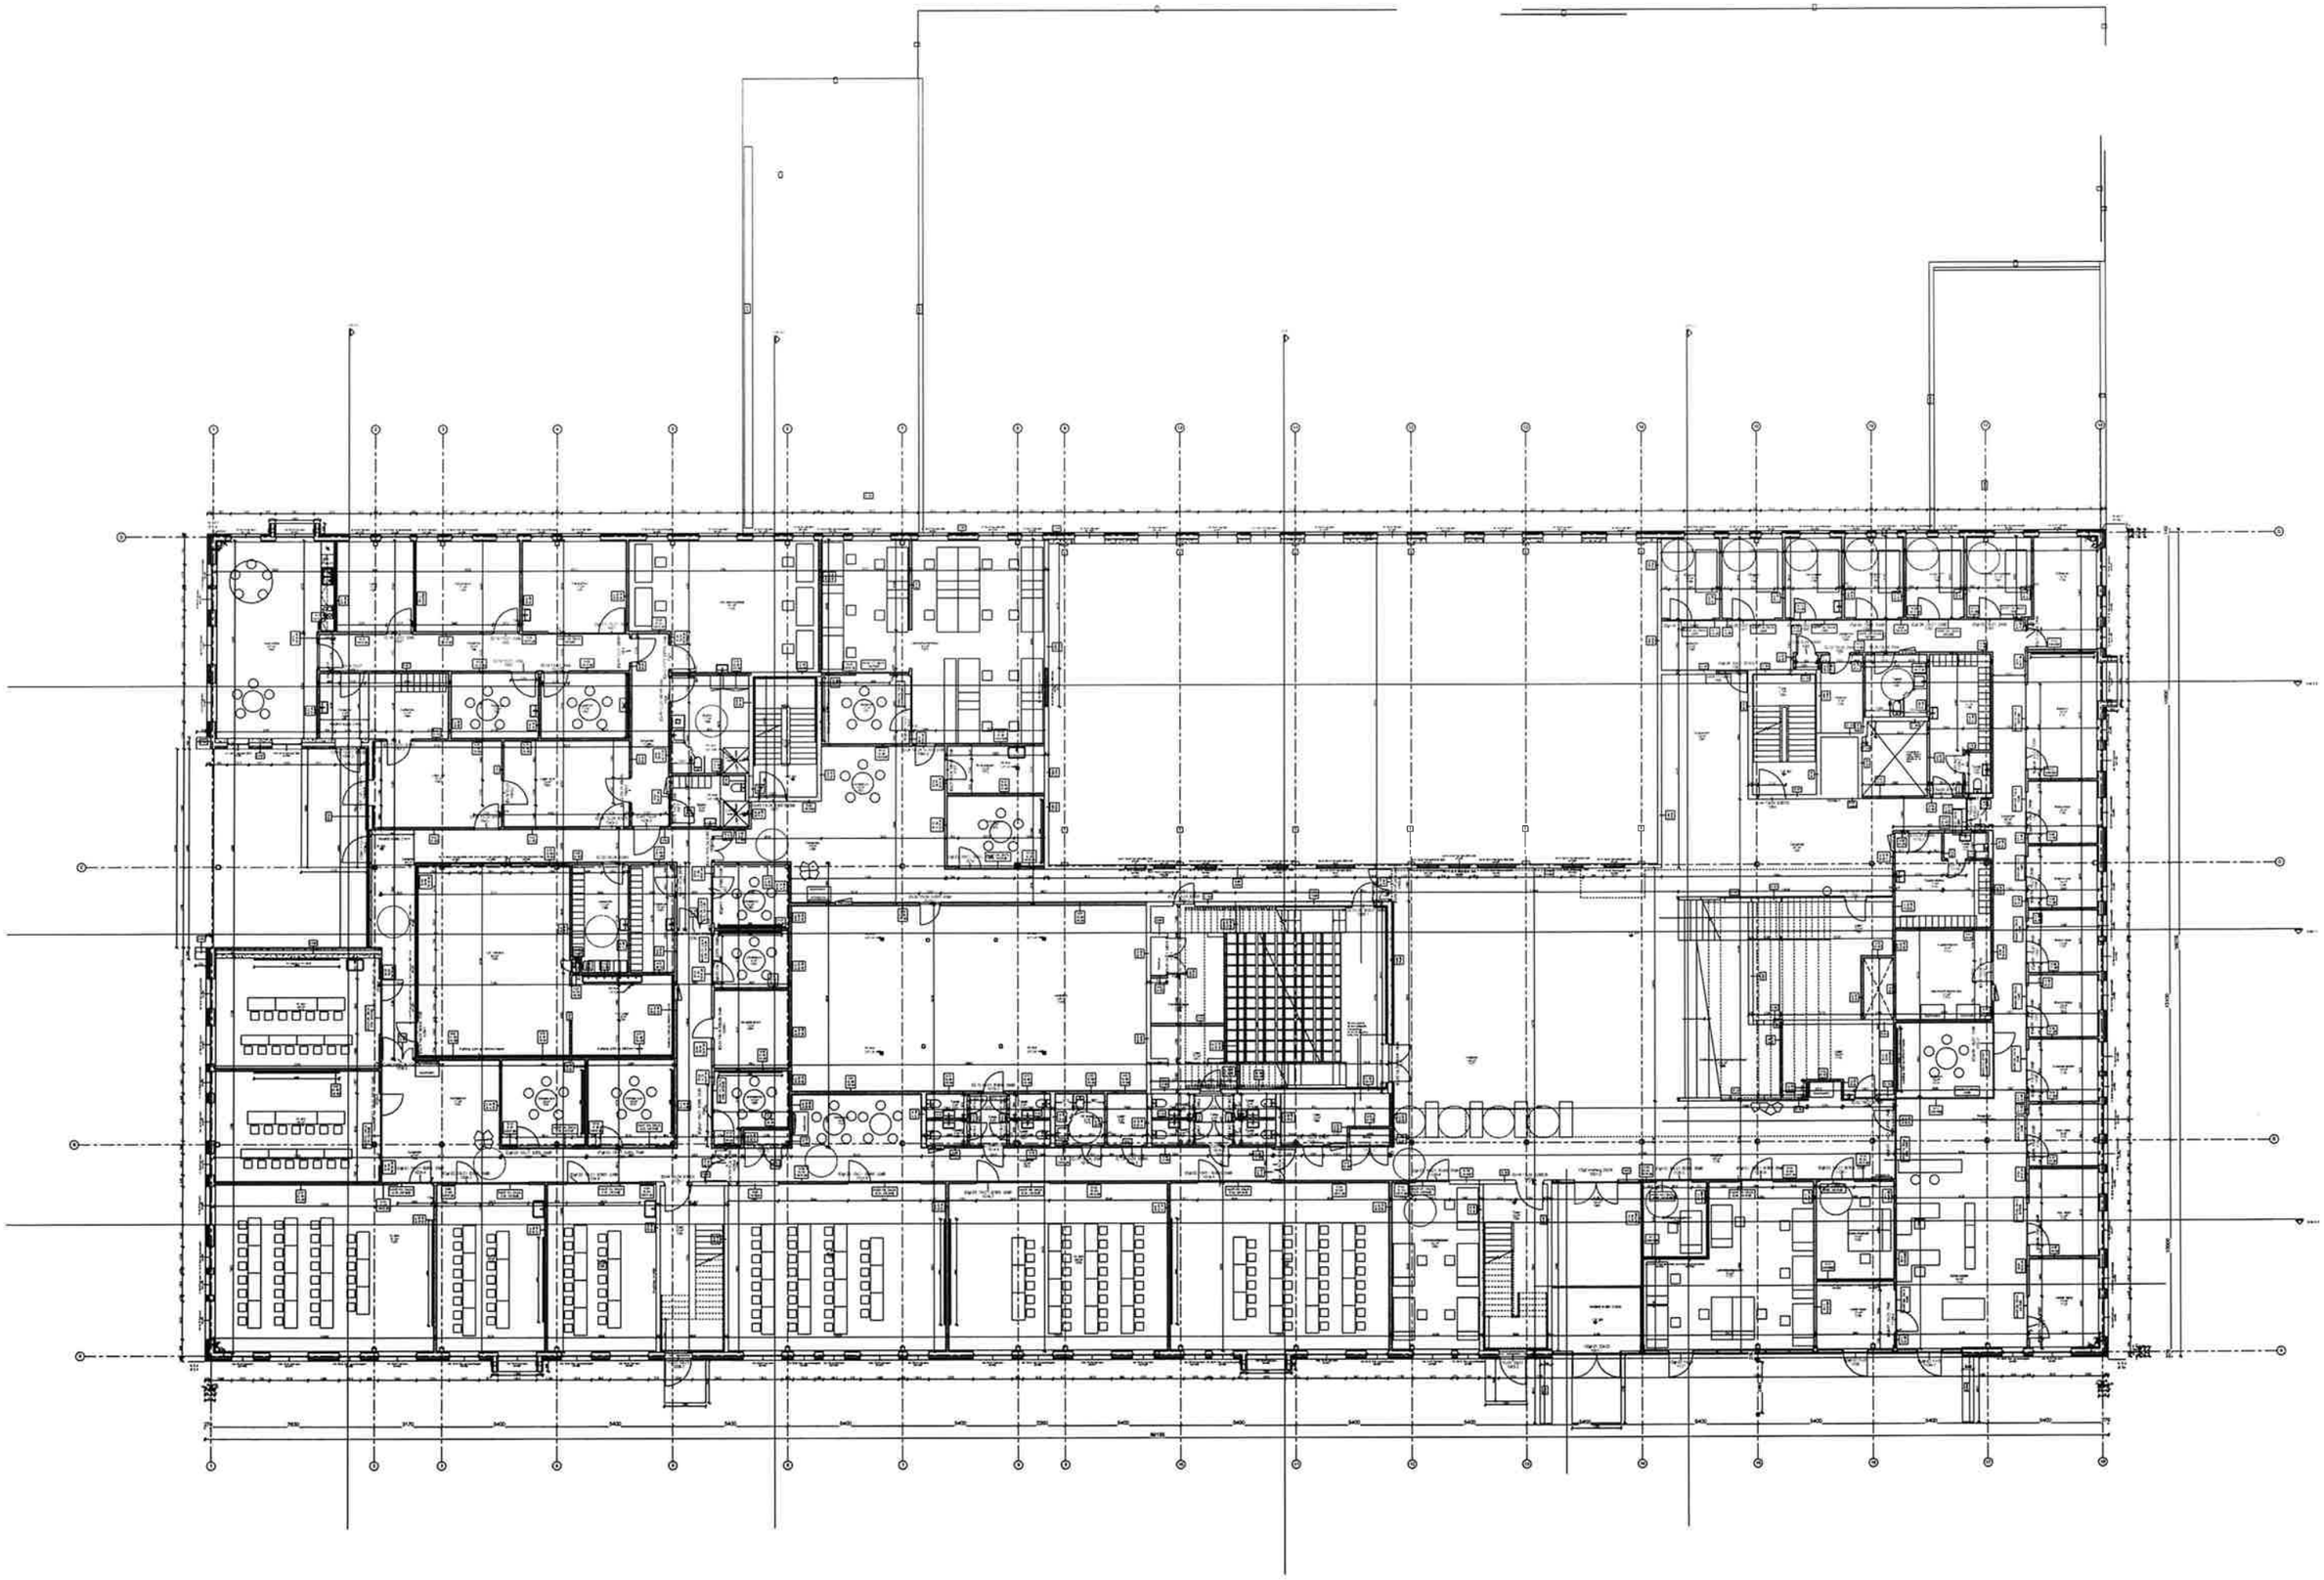

Plan 1
15.12.2016
1:100 A0

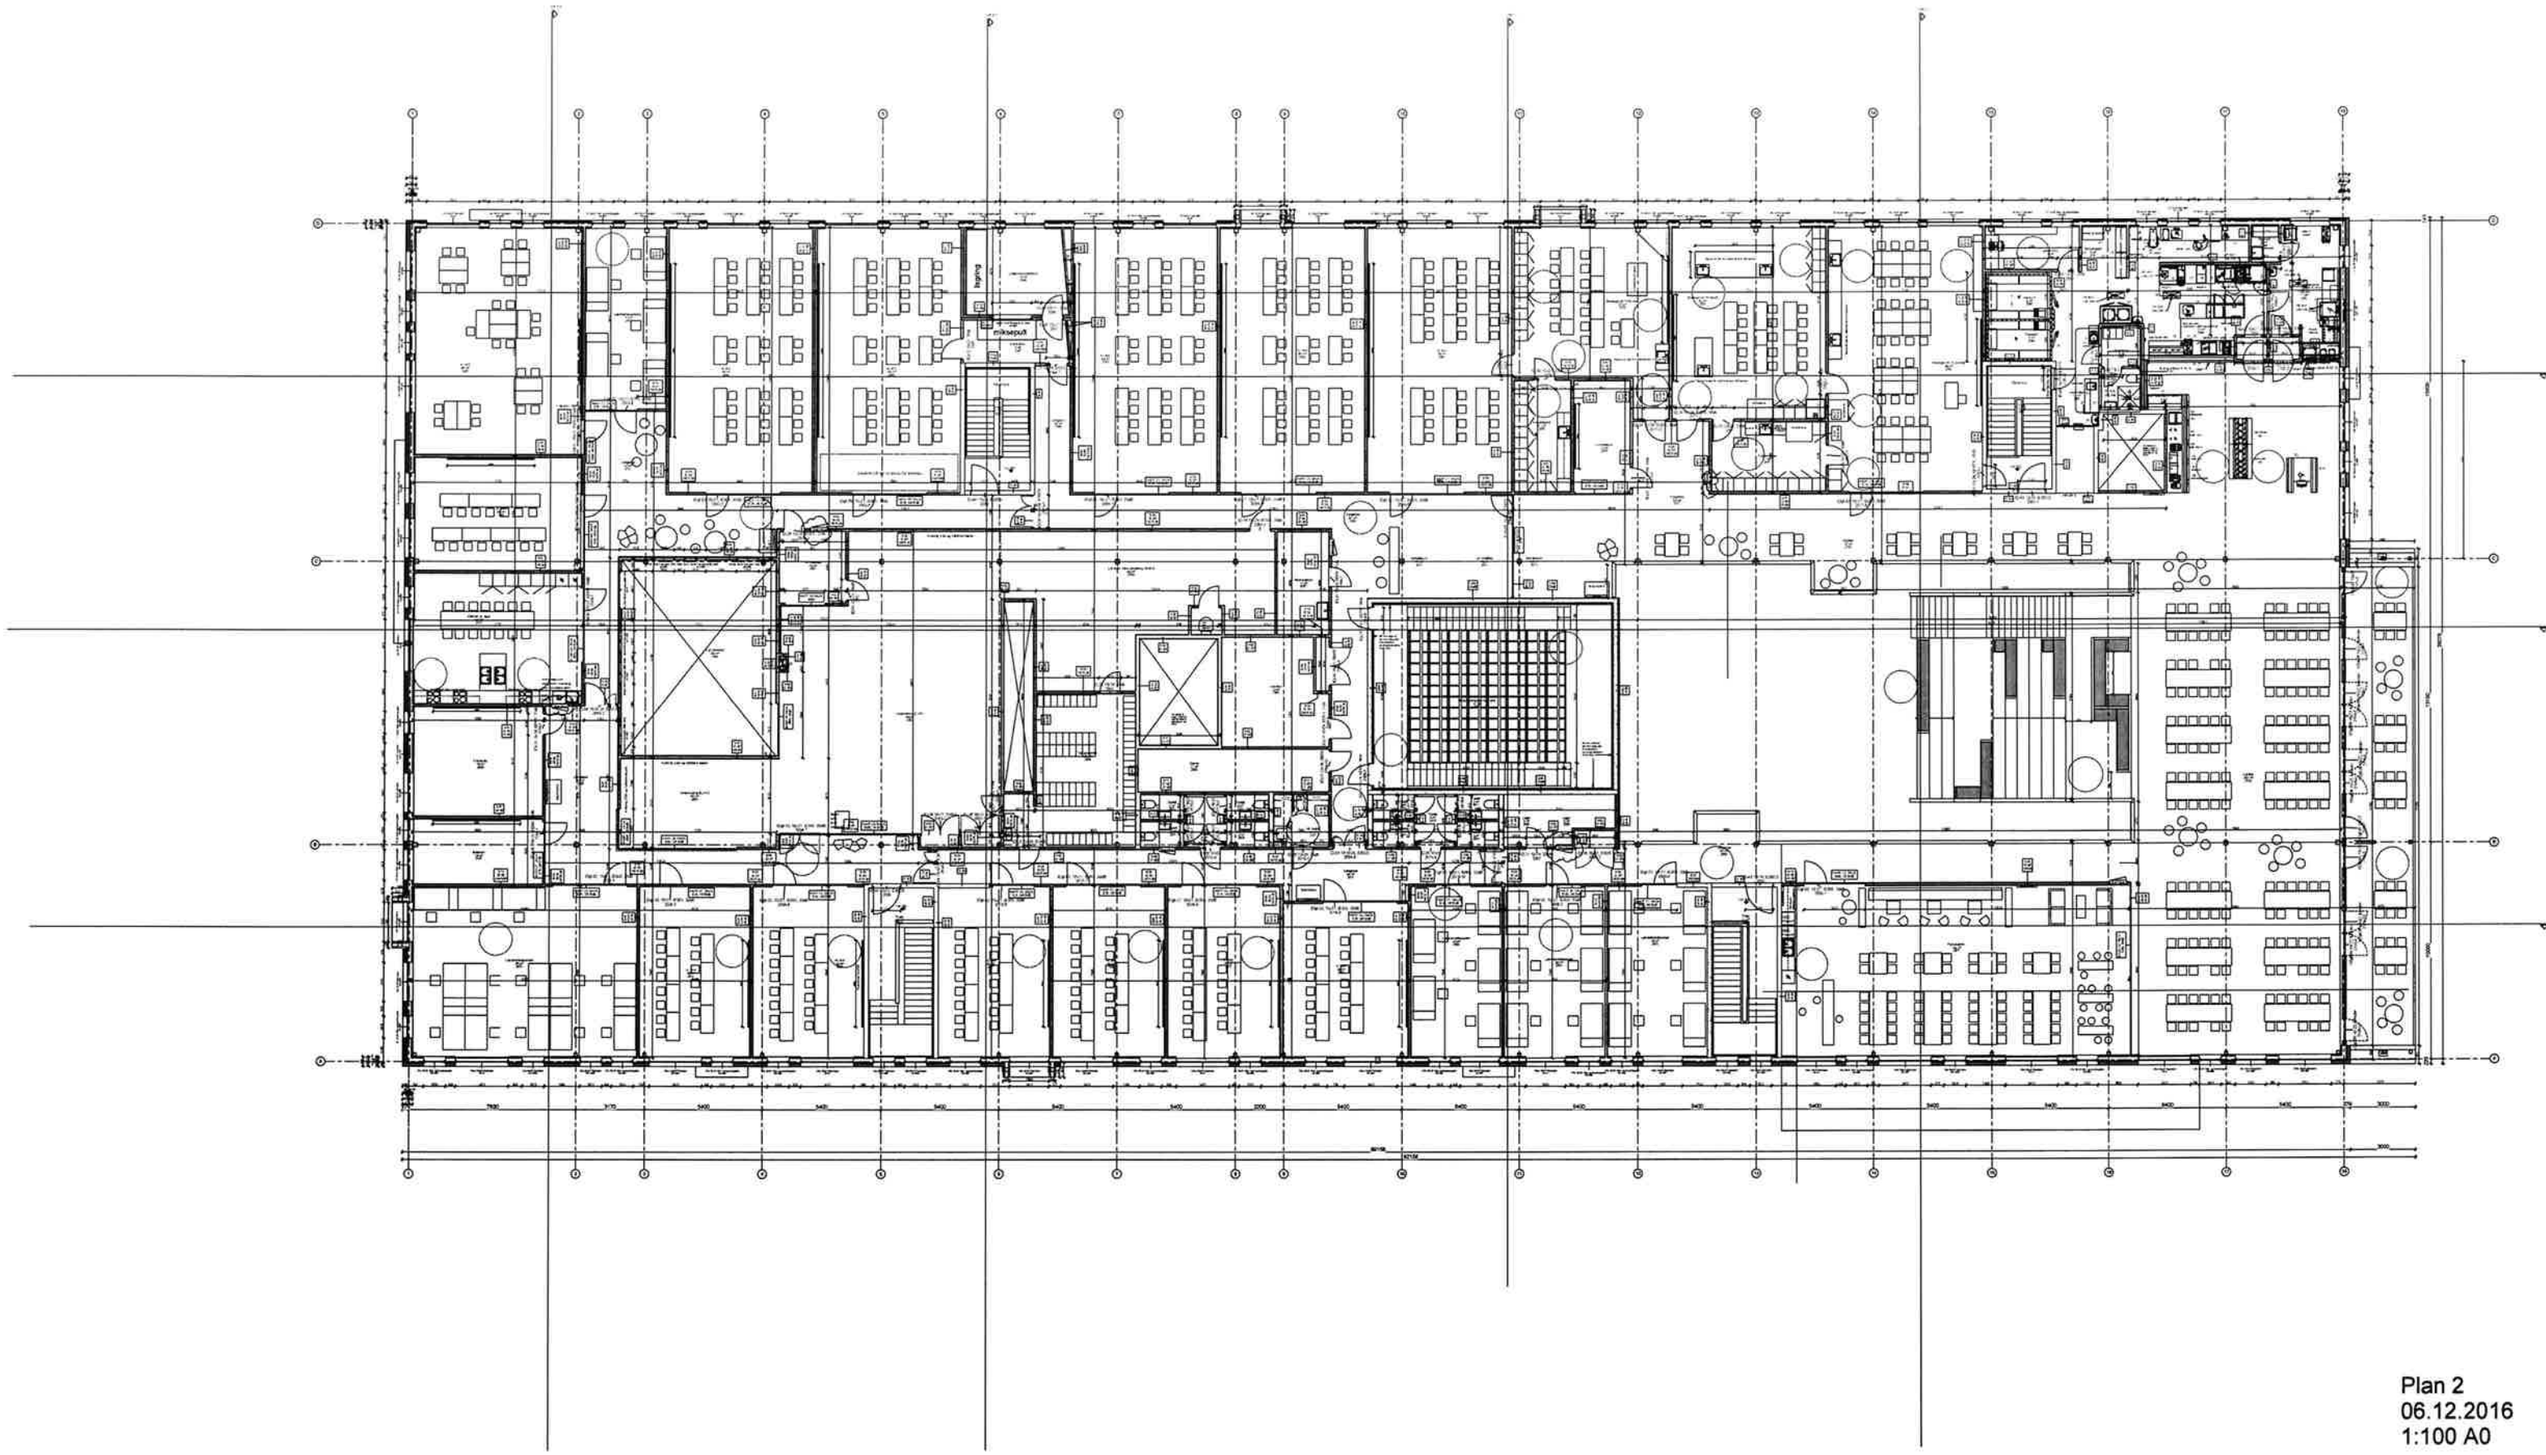

Plan 2
06.12.2016
1:100 A0

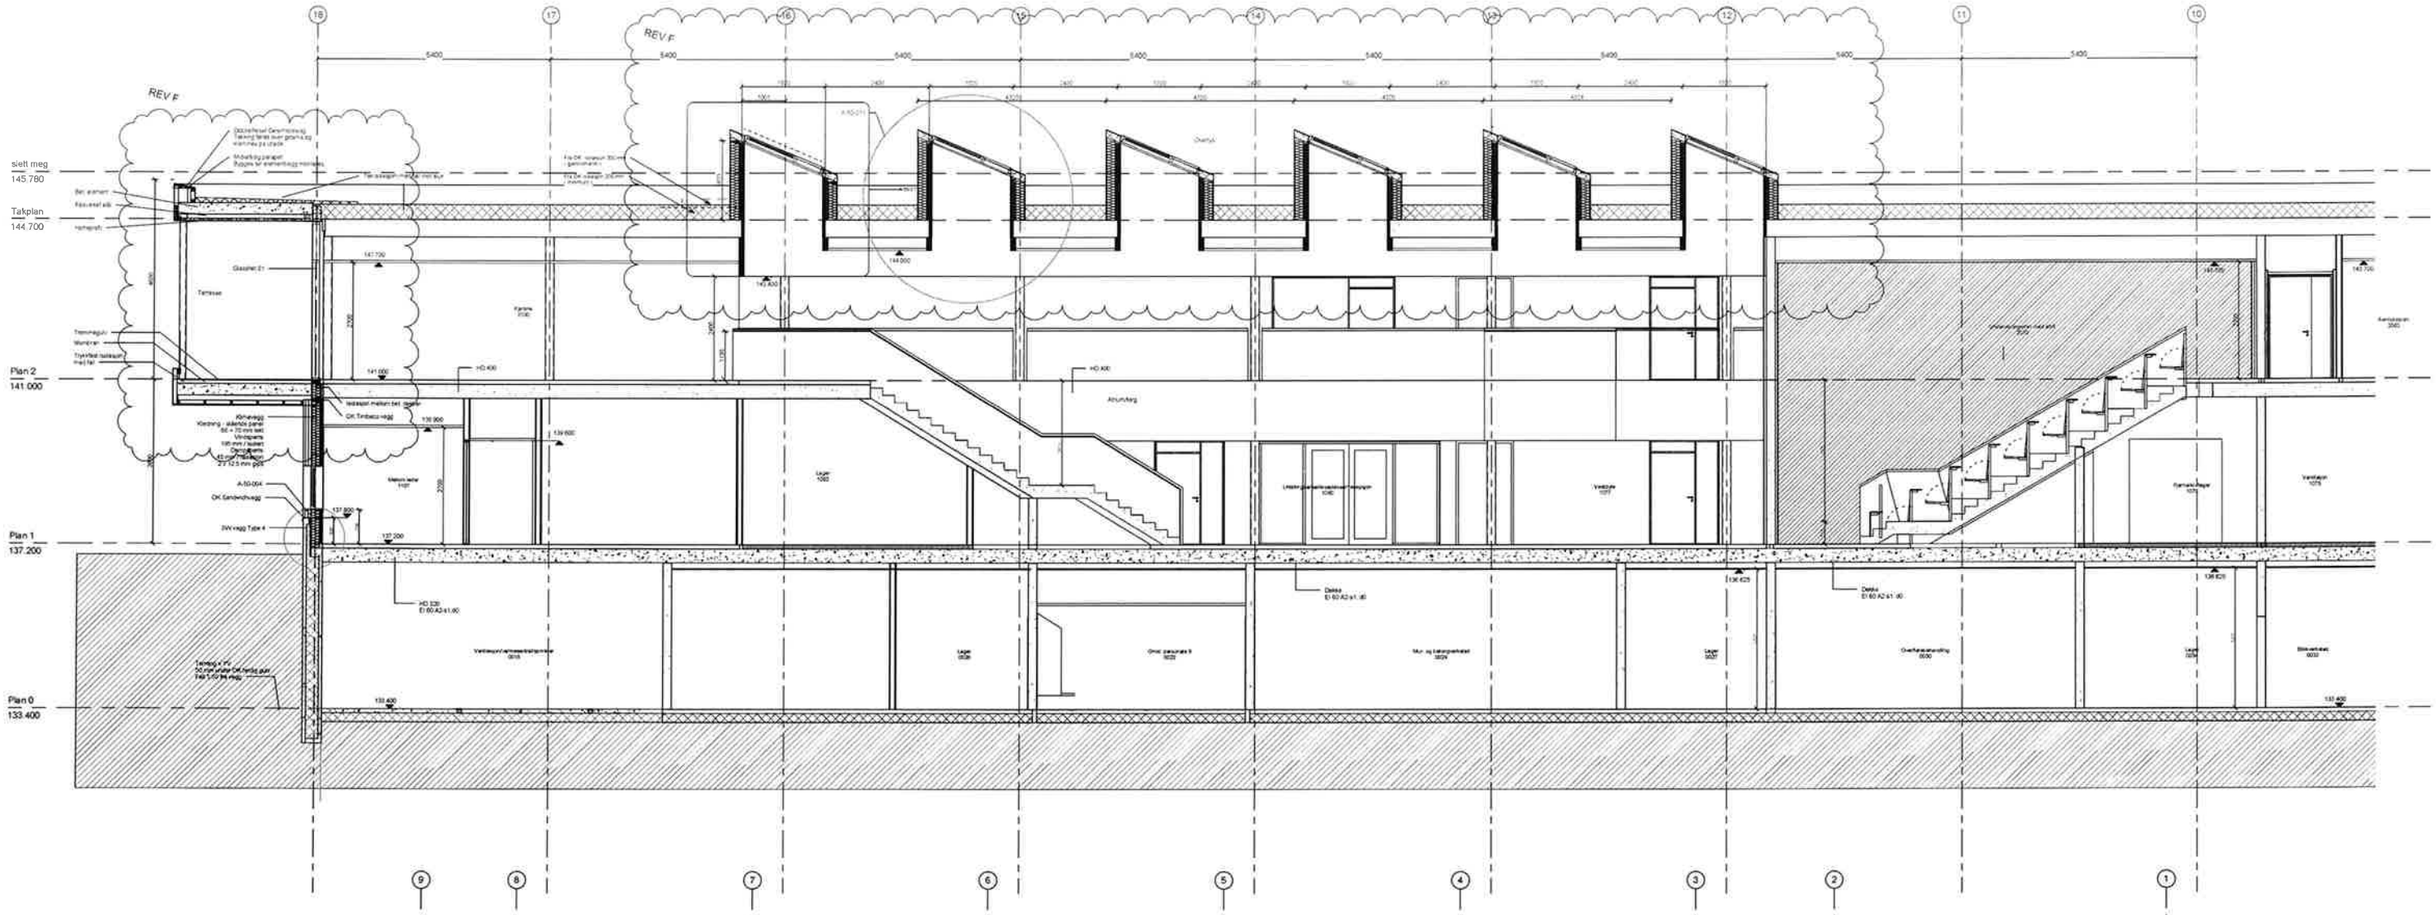

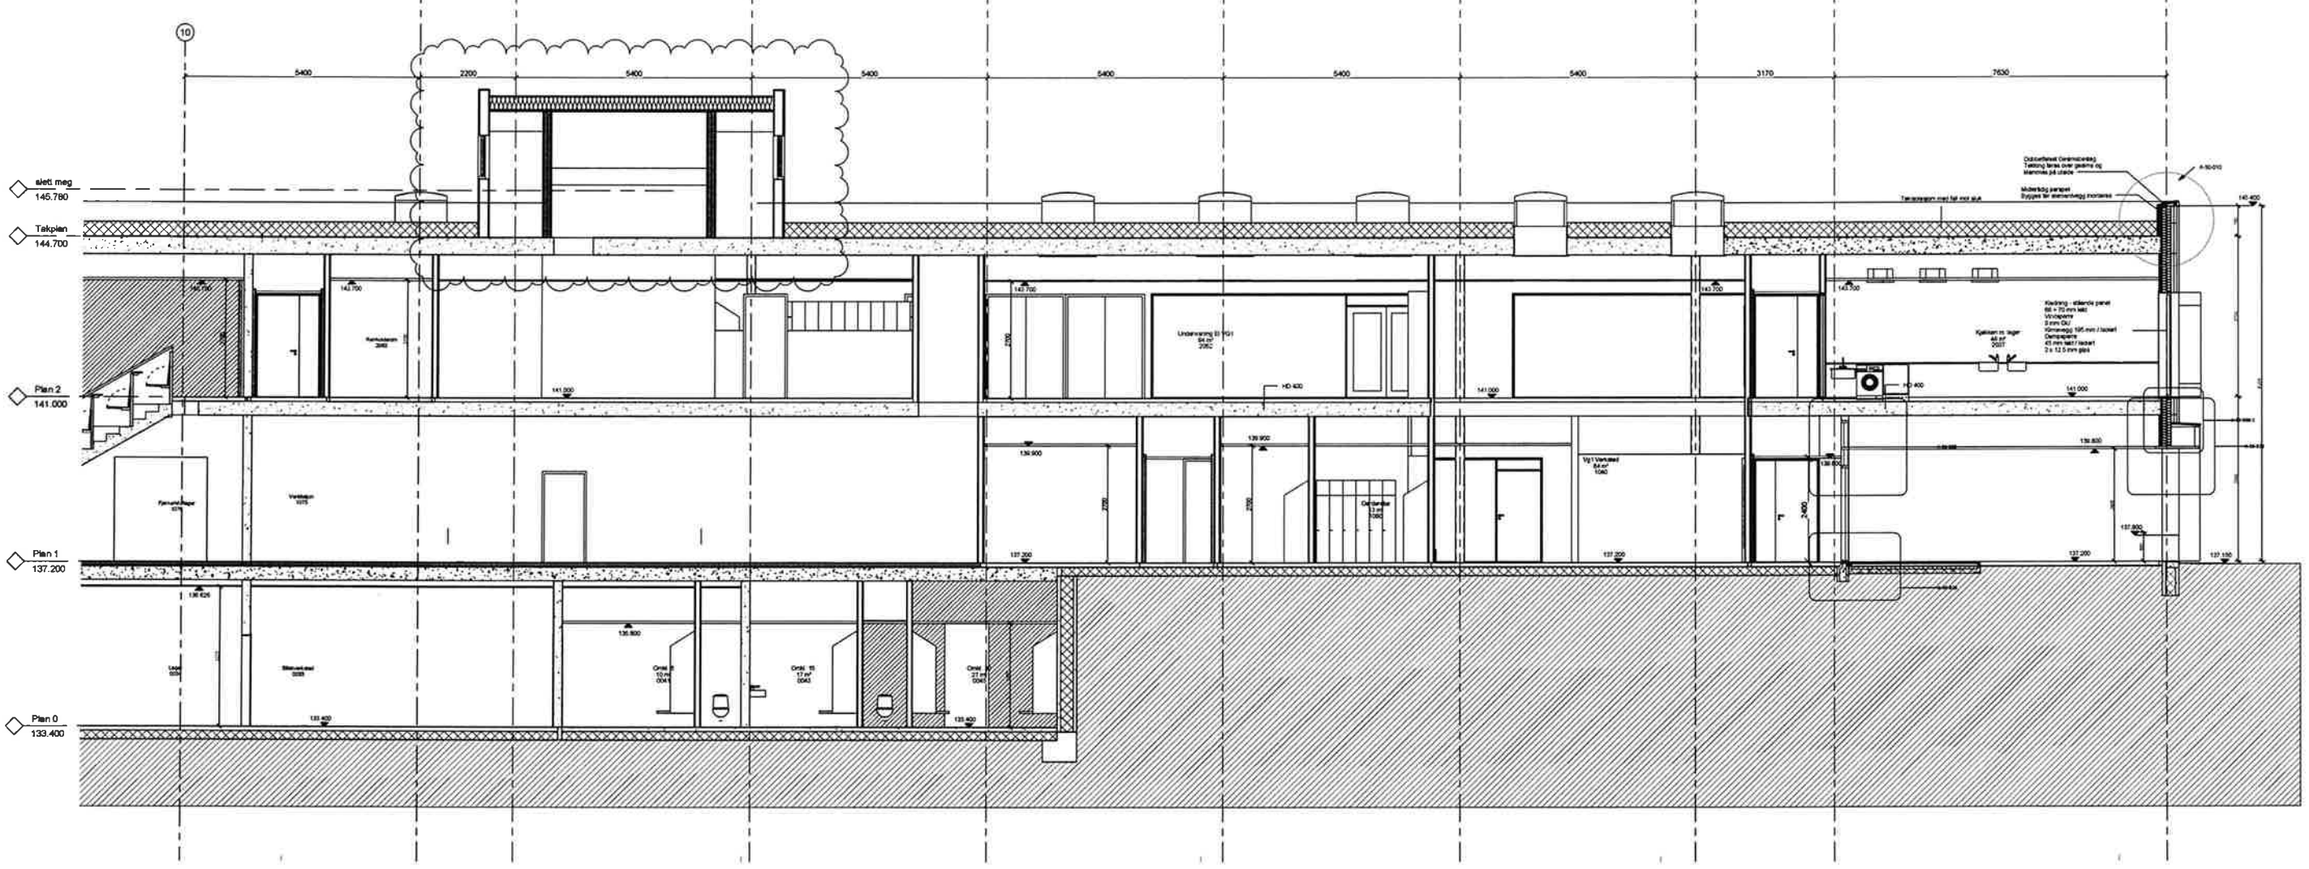

Bardufoss Videregående skole

NCC

Snitt F-F