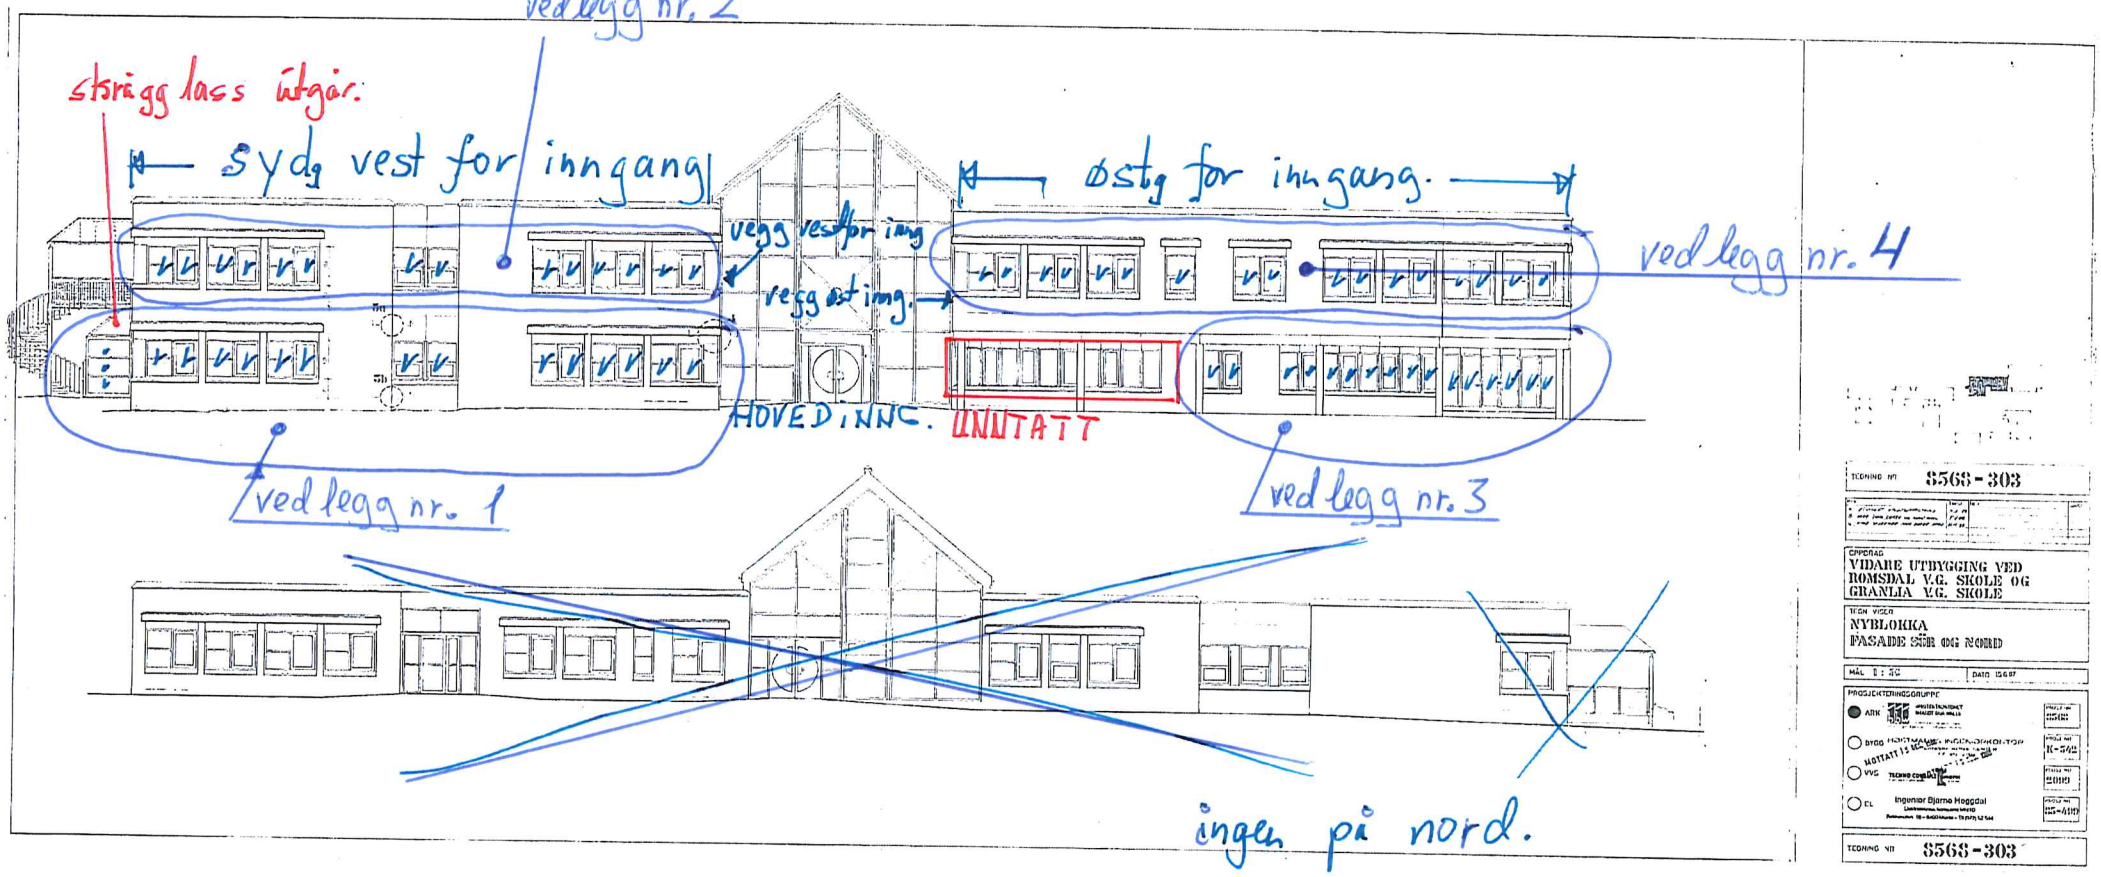

TEGNING NR 8568-303

OPPDRAG
VIDARE UTBYGGING VED ROMSDAL V.G. SKOLE OG GRANLIA V.G. SKOLE

TEGN VISER
NYBLOKKA
FASADE SØR OG NORD

MÅL 1:50 DATO 1968

PROSJEKTERINGSGRUPPE
ARK
BYGG
VVS
EL Ingenior Bjarne Heggdal

TEGNING NR 8568-303