vedlegg nr. 7

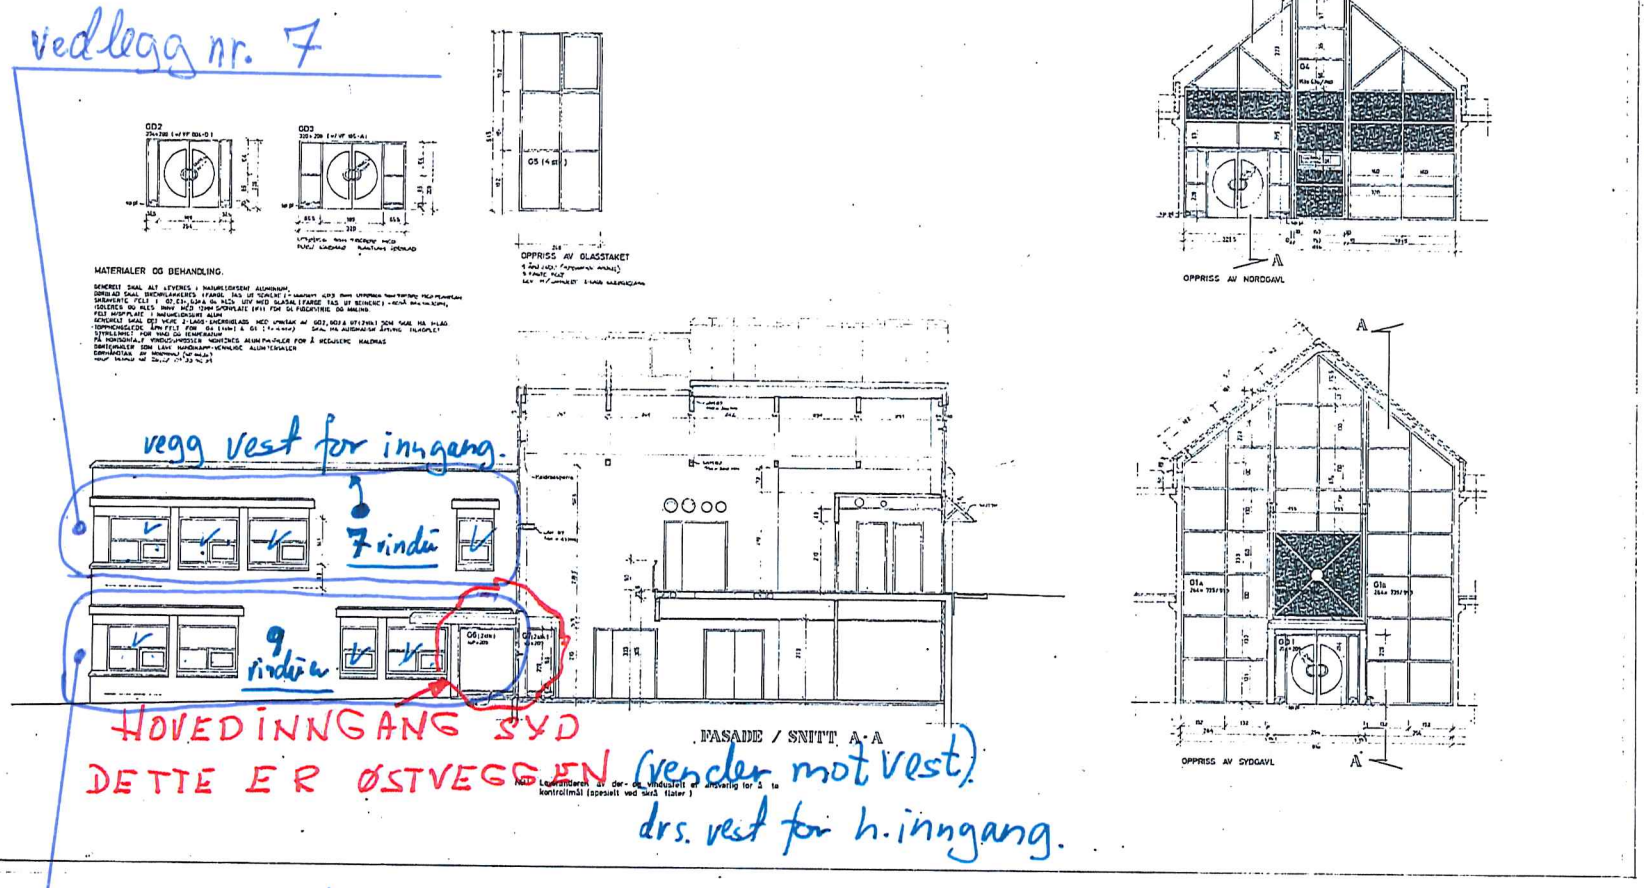

vedlegg nr. 6

TEGNING NR. 8568-309

OPPDRAG
VIDARE UTBYGGING VED ROMSDAL V.G. SKOLE OG GRANLIA V.G. SKOLE

TEGN VISER
NYBLOKKA
SKJEMA AV GLASSBYGG

MÅL 1 : 50 | DATO 15.6.87

PROSJEKTERINGSGRUPPE

ARK	ARKITEKTKONTORET BRANDT BUA VALLE	PROSJ NR 8568
BYGG	HOSTMARKS INGENIØRKONTOR	PROSJ NR K-542
	TECHNO CONSULT	PROSJ NR 2099
EL	Ingenior Bjarne Heggdal	PROSJ NR 85-499

TEGNING NR. 8568-309