BLOKK G Underetg.

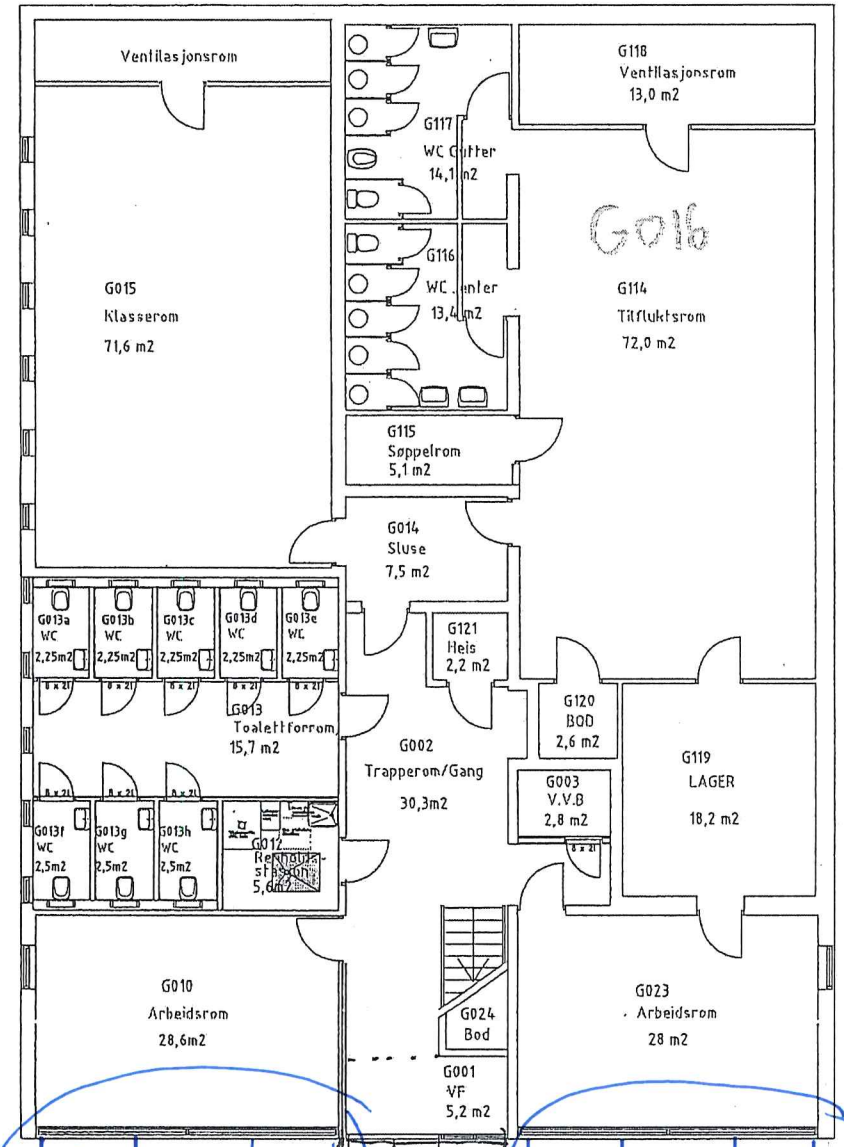

Vedlegg nr. 11

197 | 197 | 197

h = 137

Vedlegg nr. 10

197 | 197 | 197

h = 137

Nr.	Revisjoner	Sign.	Dato
A	Vask flyttet fra G013 til G012	KI	02.03.10
B	Diverse endret toalett og renholdsstasjon	KI	15.04.10

Prosjekt
Romsdal VGS
G-blokka 2010

TILTAKSHAVER
Møre og Romsdal
Fylkeskommune

TOTALENTREPRENØR

CHRISTIE

Prosj nr 090-25

CHRISTIE & OPSAHL AS
Sofus Jørgensens v 5 6415 MOLDE
TLF: 71 20 31 00 / FAX: 71 20 31 01

Tegningen inneholder
PLANTEGNING
UNDER_ETASJE

Dato: 22.12.09	Mål: 1:100	Tegn nr	Rev
Tegnet: KI	Kontr: DJH	100	B