BLOKK

E

1.ETG

BLOKK E : 1. ETG.

VEDLEGG NR. 12

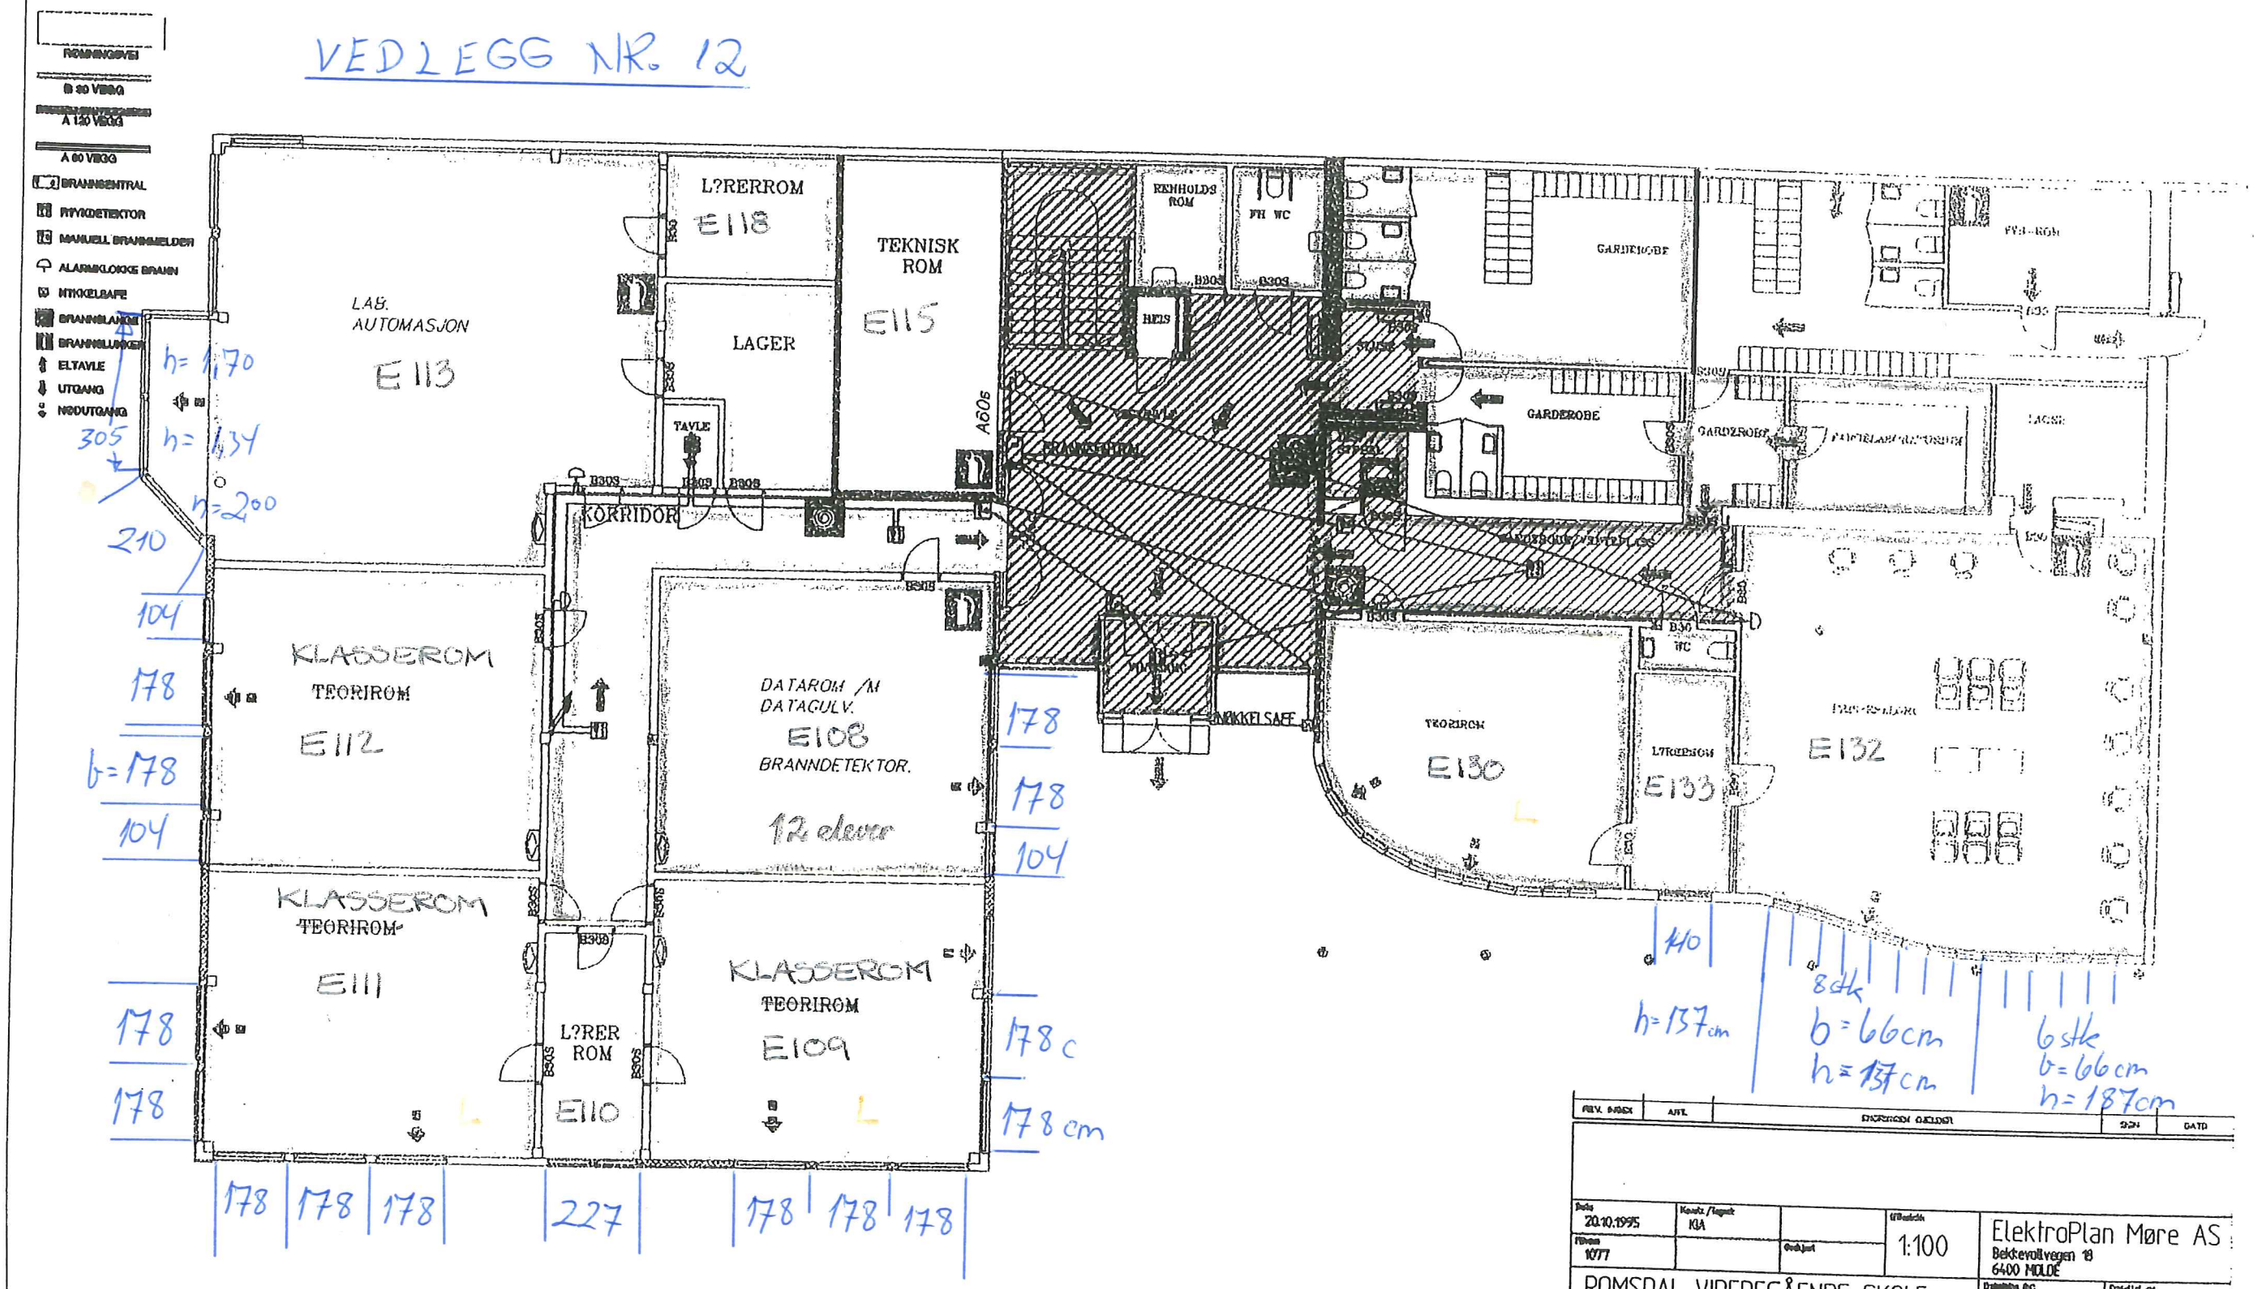

Høyde = 137cm

REV. INDEX	ANT.	ENDRINGEN GJELDER	SIGN	DATO

Dato 20.10.1995	Konstr./Tegnet KIA	Utfordrin 1:100	ElektroPlan Møre AS Bekkevollvegen 18 6400 MOLDE
Filnom 1077		Godkjent	
ROMSDAL VIDEREGÅENDE SKOLE BYGG E. 1ETASJE BRANNALARMANLEGG			Dokumentnr. 1077-110
Handelsbyg	Index	Dempning	1077