

# BLOKK E: 2. ETG


BLOKK

E

VEDLEGG NR. 13

2. ETG 178

- BRANNKLOV
- B 80 VIBRO
- A 120 VIBRO
- A 80 VIBRO
- BRANNSENTRAL
- RØYKDETEKTOR
- MANUELL BRANNMELDER
- ALARMKLOVENS BRANN
- NYKELSAFE
- BRANNBLANKE
- BRANNLUKKE
- ELTAVLE
- UTGANG
- MEGELING

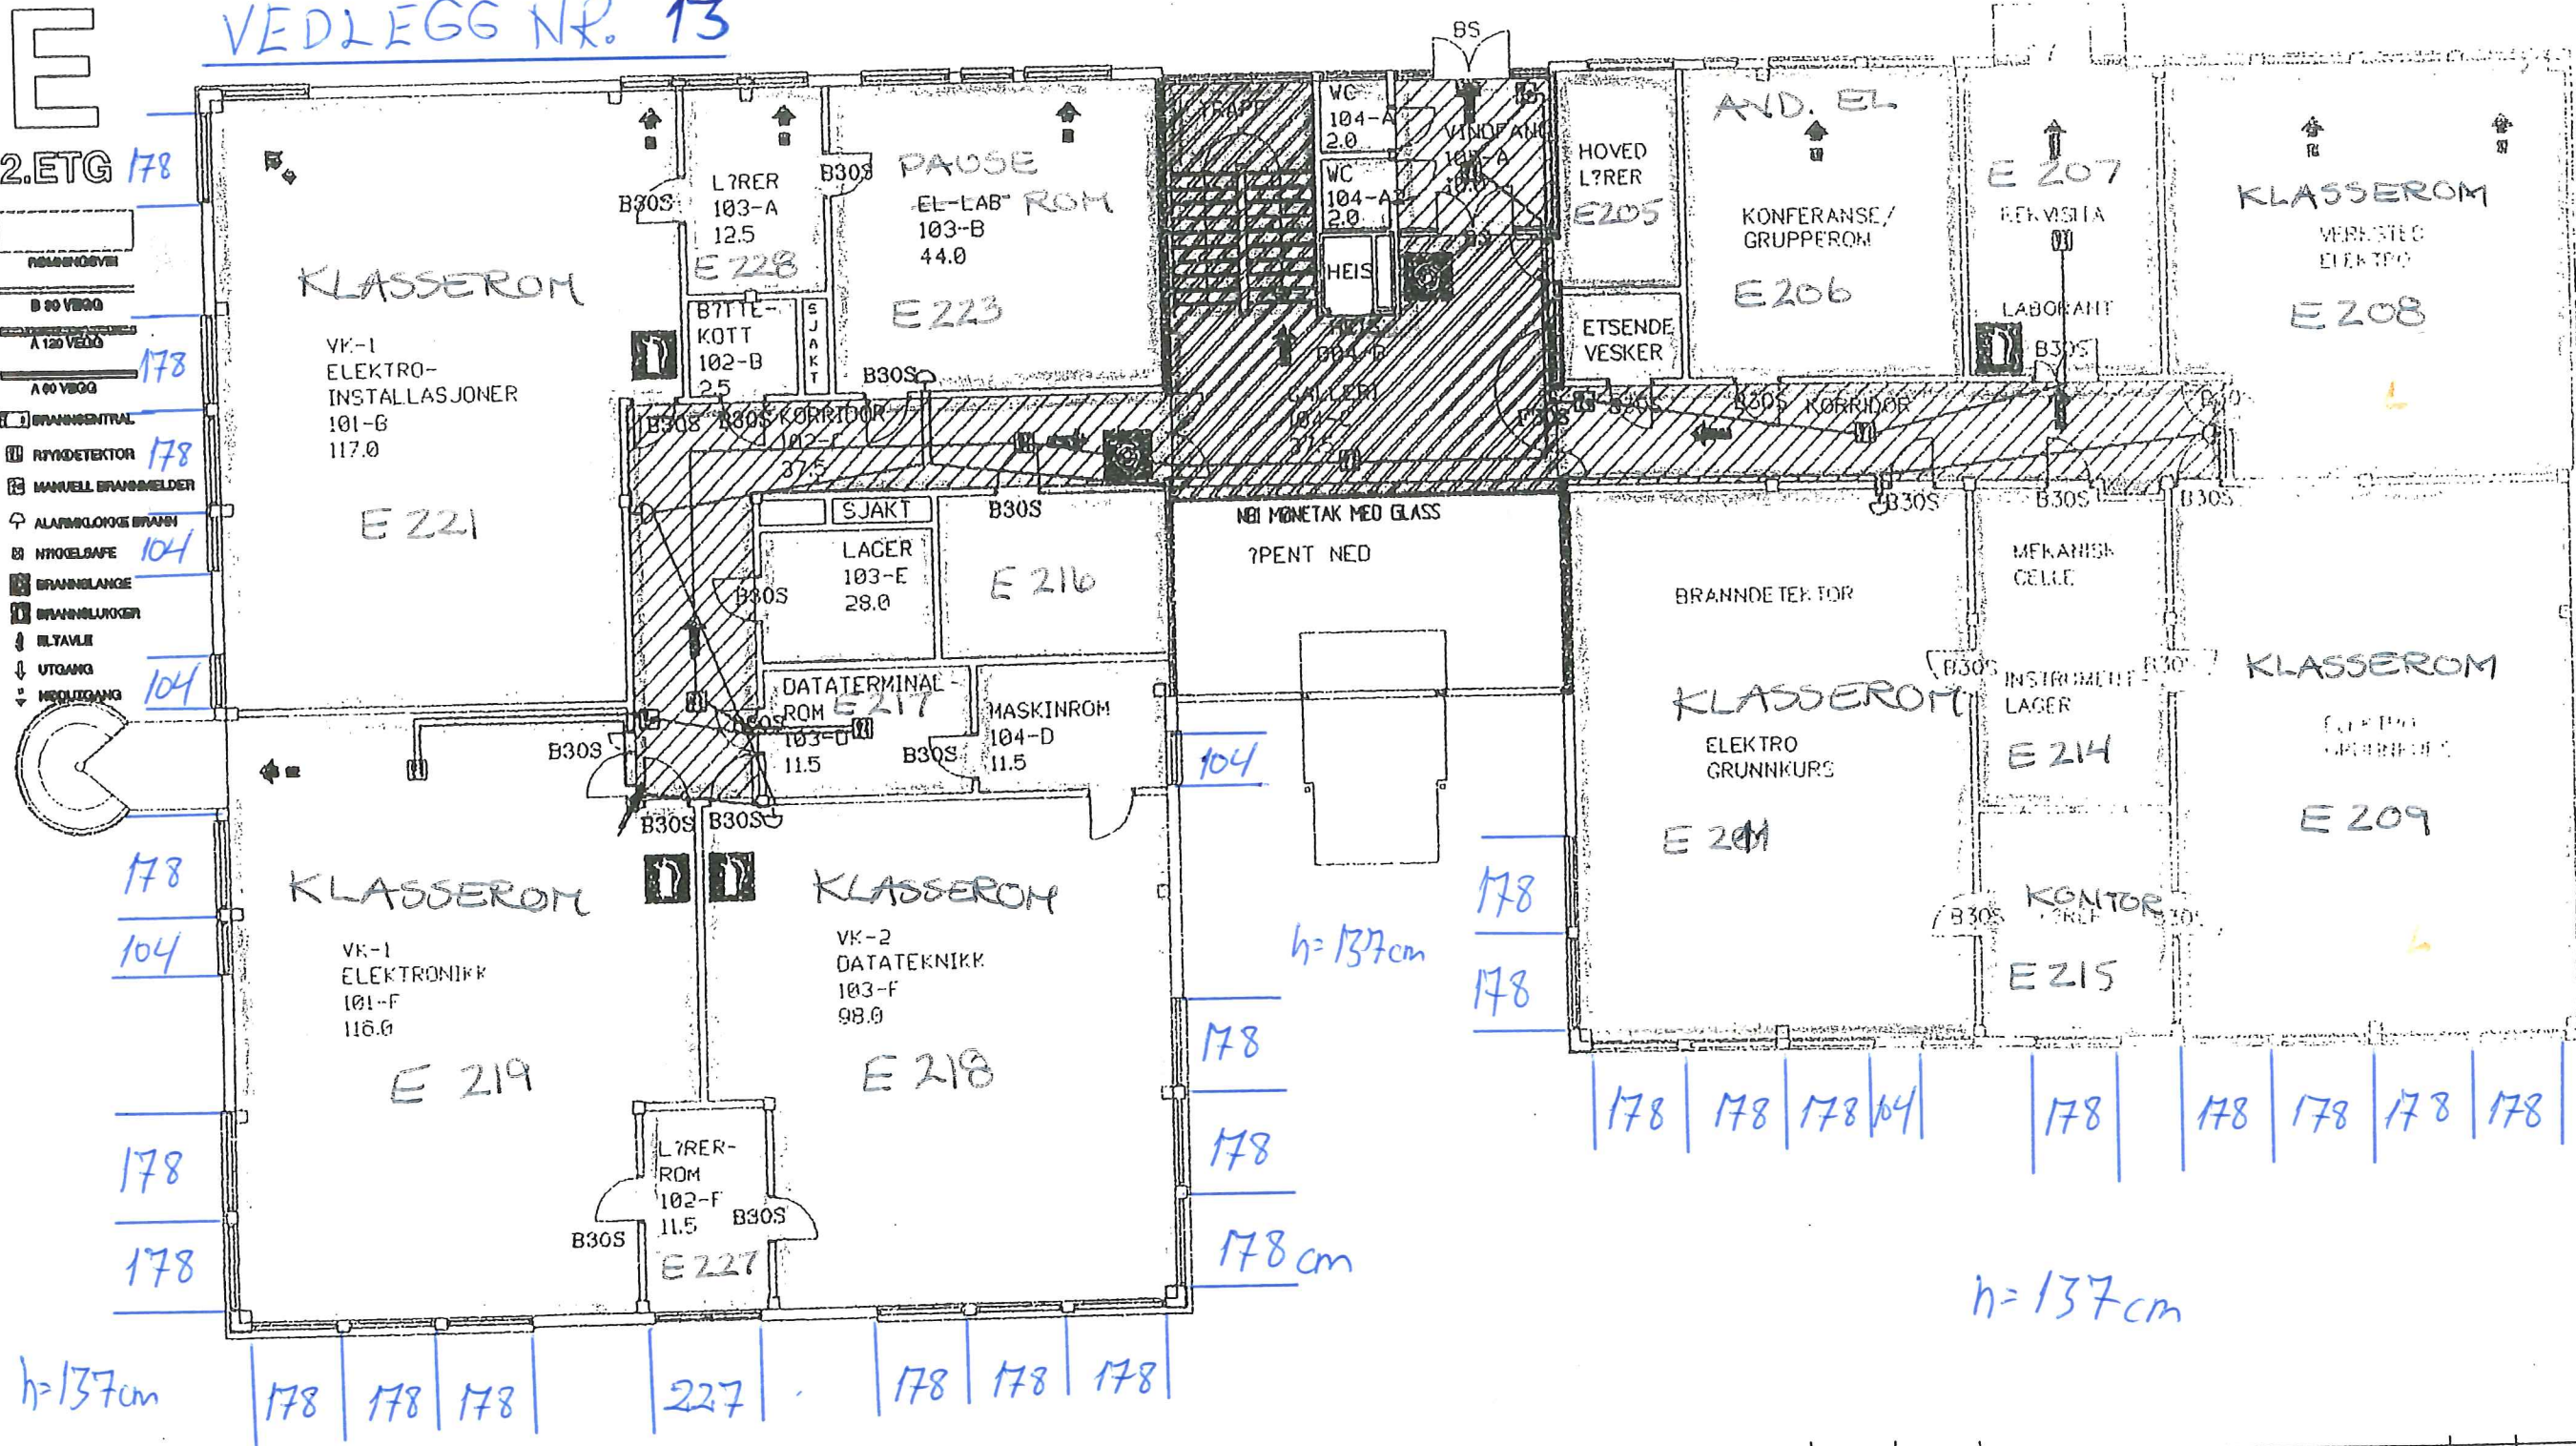

REV. NOEN	AML	REVISJON/ØSKER	SKN	DATE	
Dato	20.10.1995	Rev./Bygt	KJA	Skala	1:100
Plan	1077	Erstat		ElektroPlan Møre AS Bekkevollvegen 10 6400 MOLDE	
ROMSDAL VIDEREĞÅENDE SKOLE				Erstatning no	Erstatning nr
BYGG E, 2. ETASJE				1077-111	
BRANNALARMANLEGG				1077	