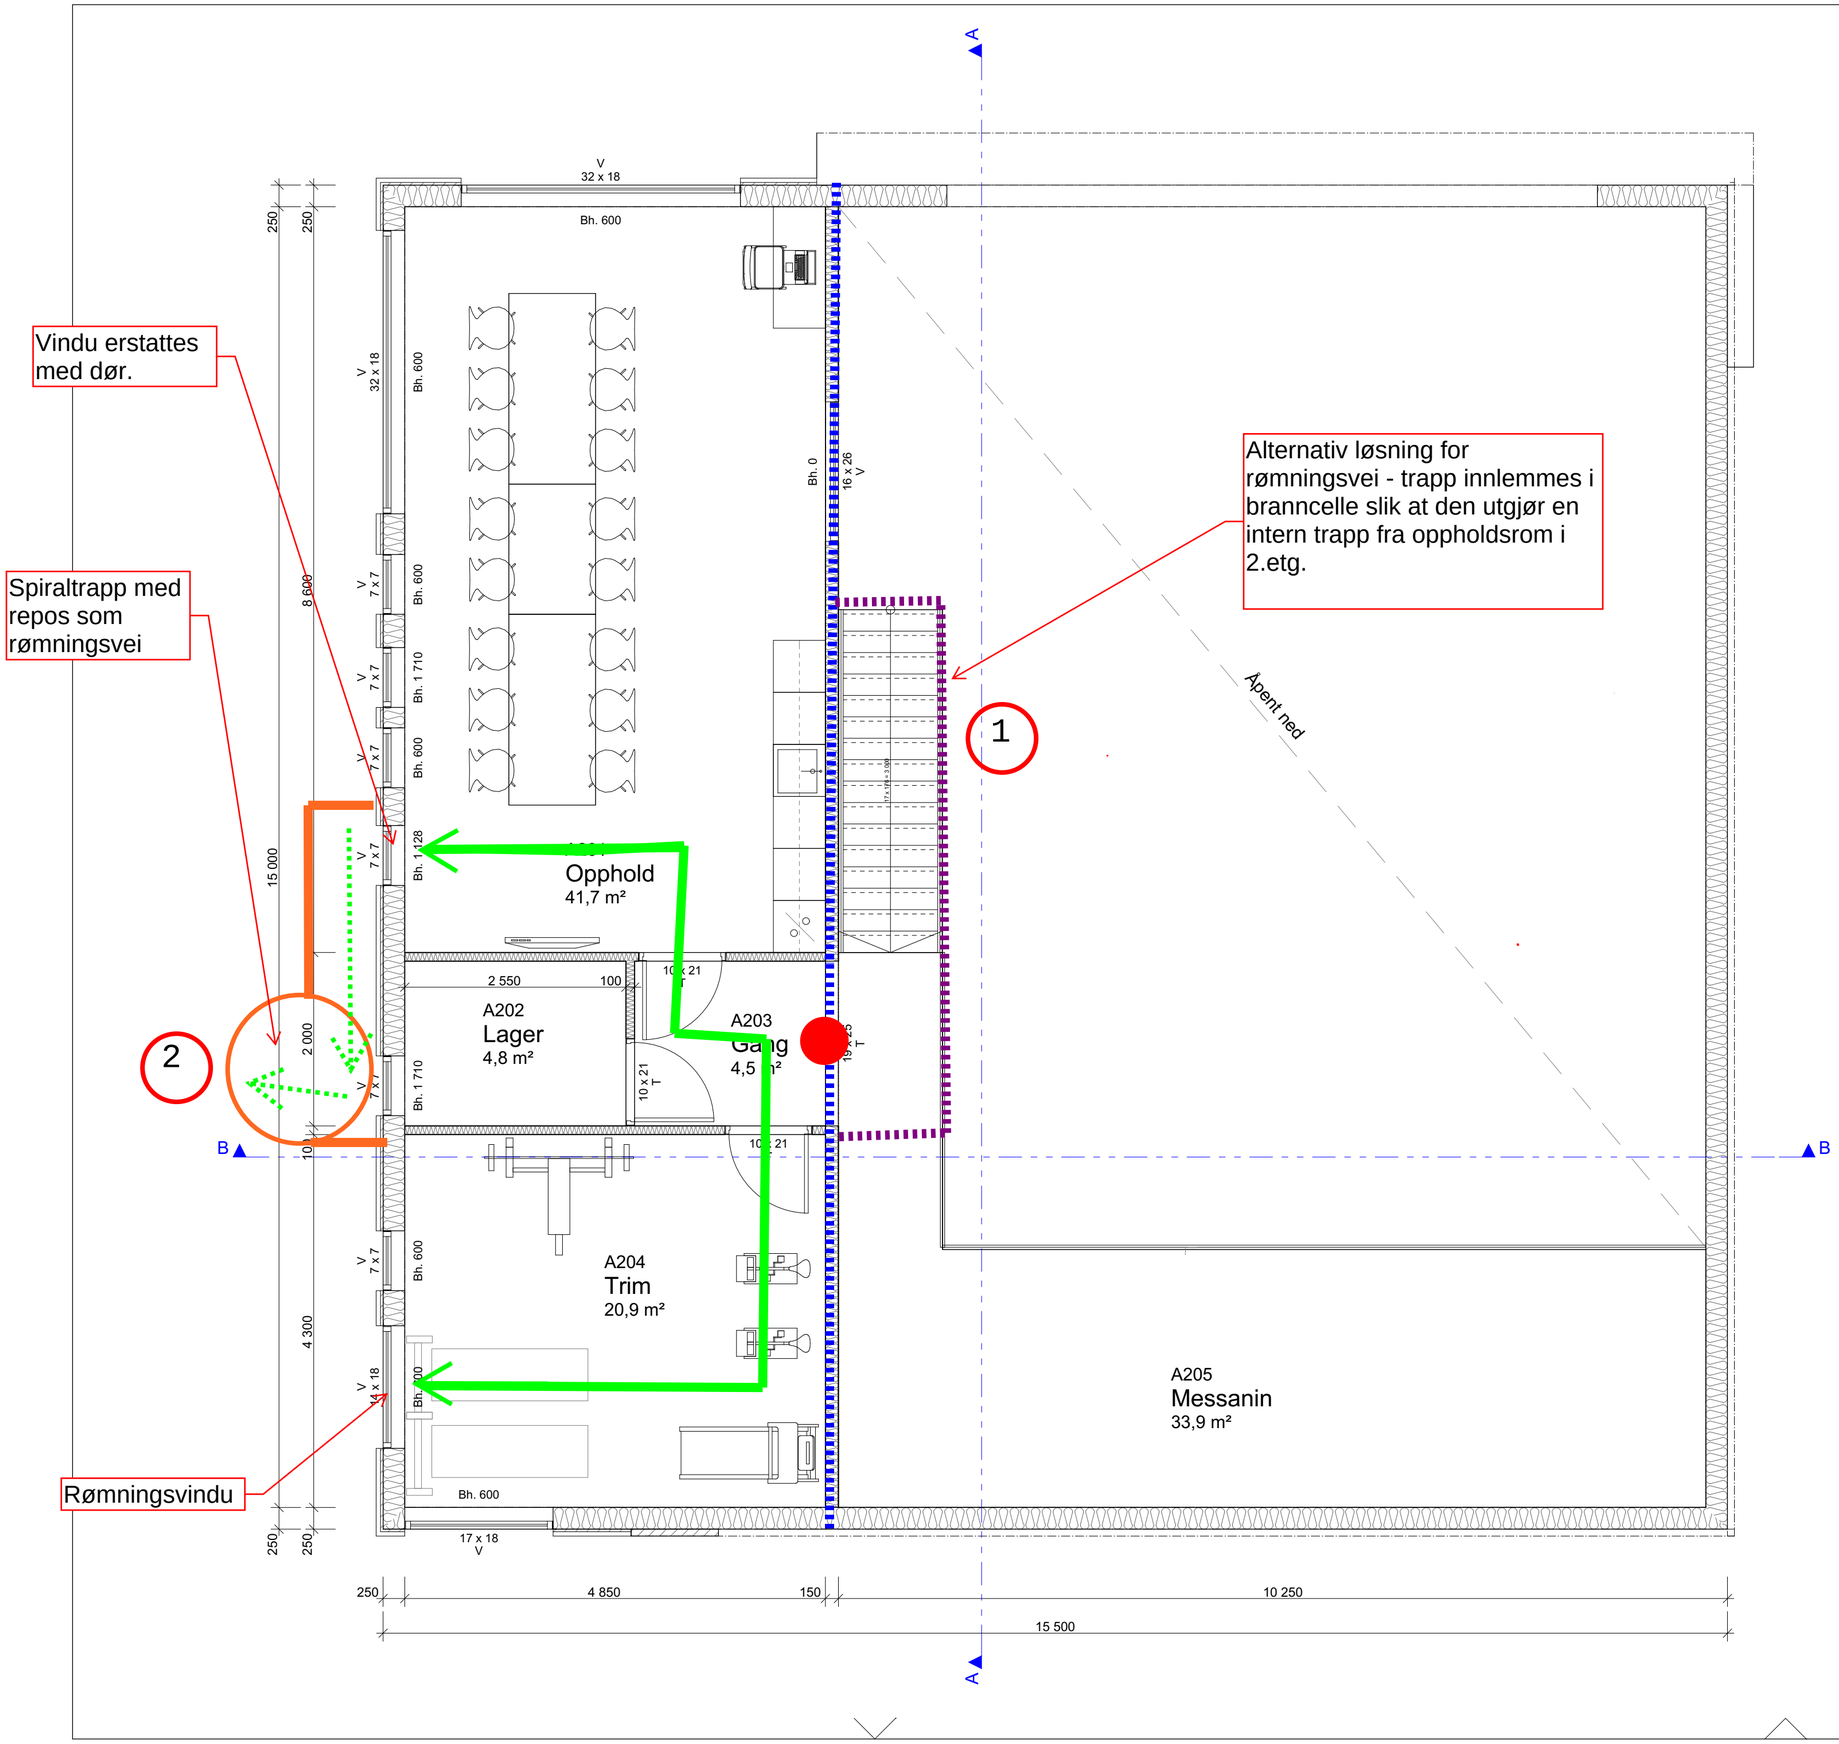

format A2

Branncelle EI 30 [B 30]

Rømningsvei

Dør EI2 30-Sa [B 30]

1 Se brannkonsept for alternativ løsning

2 Se brannkonsept for alternativ løsning

g utsparinger må kontrollmåles

ARBEIDSTEGNING

BKL 1
RKL 2
Brannalarmanlegg kat 1.
Hovedbæring R 30 [B 30]
Branncellebegrensende konstruksjoner EI 30 [B 30]

Heidi Thomassen, 24.01.2017
Heidi Thomassen

SWECO

Ringerike Kommune
Brannstasjoner Ringerike
-
- -

Indeks - Dato - Revisjon	Sign.
ARK : Arkitekt	- - Tlf. -
RIB : Rådg. ing. Bygg	- - Tlf.-
RIE : Rådg. ing. Elektro	- - Tlf.-
RIV : Rådg. ing. Vent.	- - Tlf.-

Dato :	12.10.2016	Sign.	Mål :
Pr.nr :	16068	tc / dø	1:50

Plan 2. etasje

TEGN.NR. APL22-102 REV.

SØNDERGAARD RICKFELT AS
OH HOLTAS GT. 29
3678 NOTODDEN
TLF. 35 02 95 00
SIVILARKITEKTER MNAL