



NB! ALLE MÅL
MÅ KONTROLLERES
PÅ STEDET!

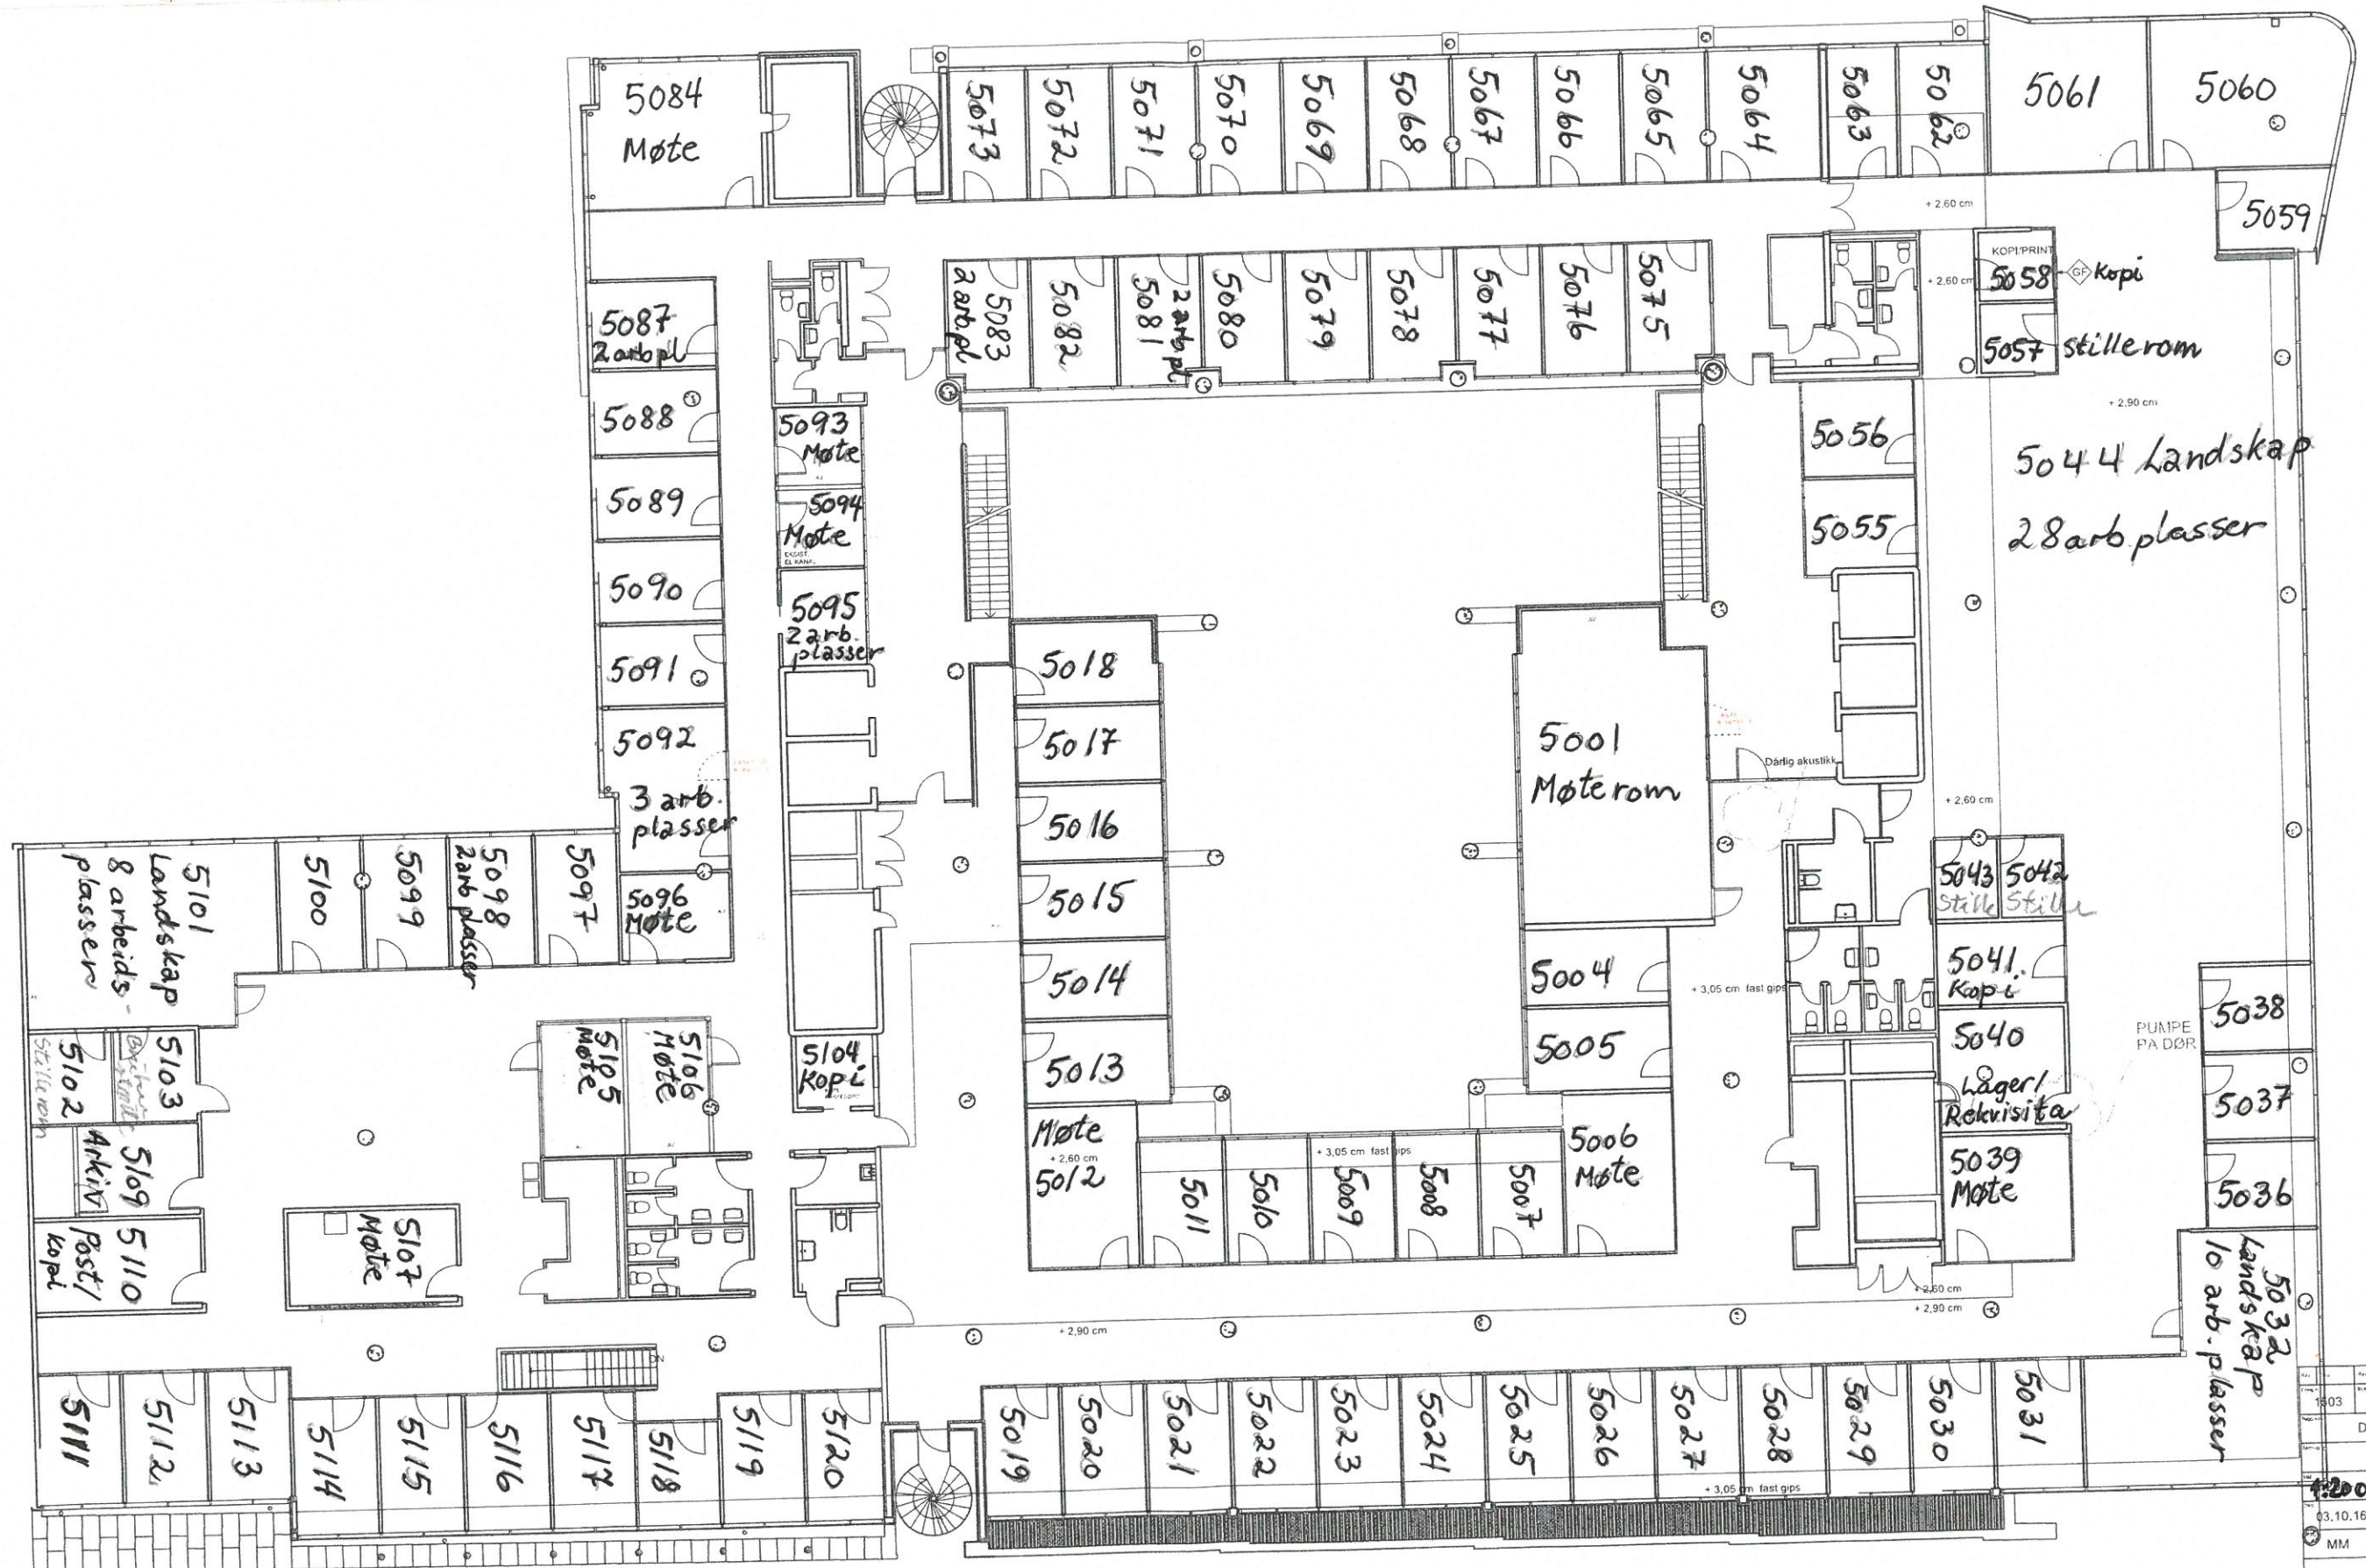

5. etasje

1803	Grev wedels plass 9
	DIFI
	NYE VEGGER
1200	116.5
03.10.16	
MM	EB Rev.
CO	

1 : 200

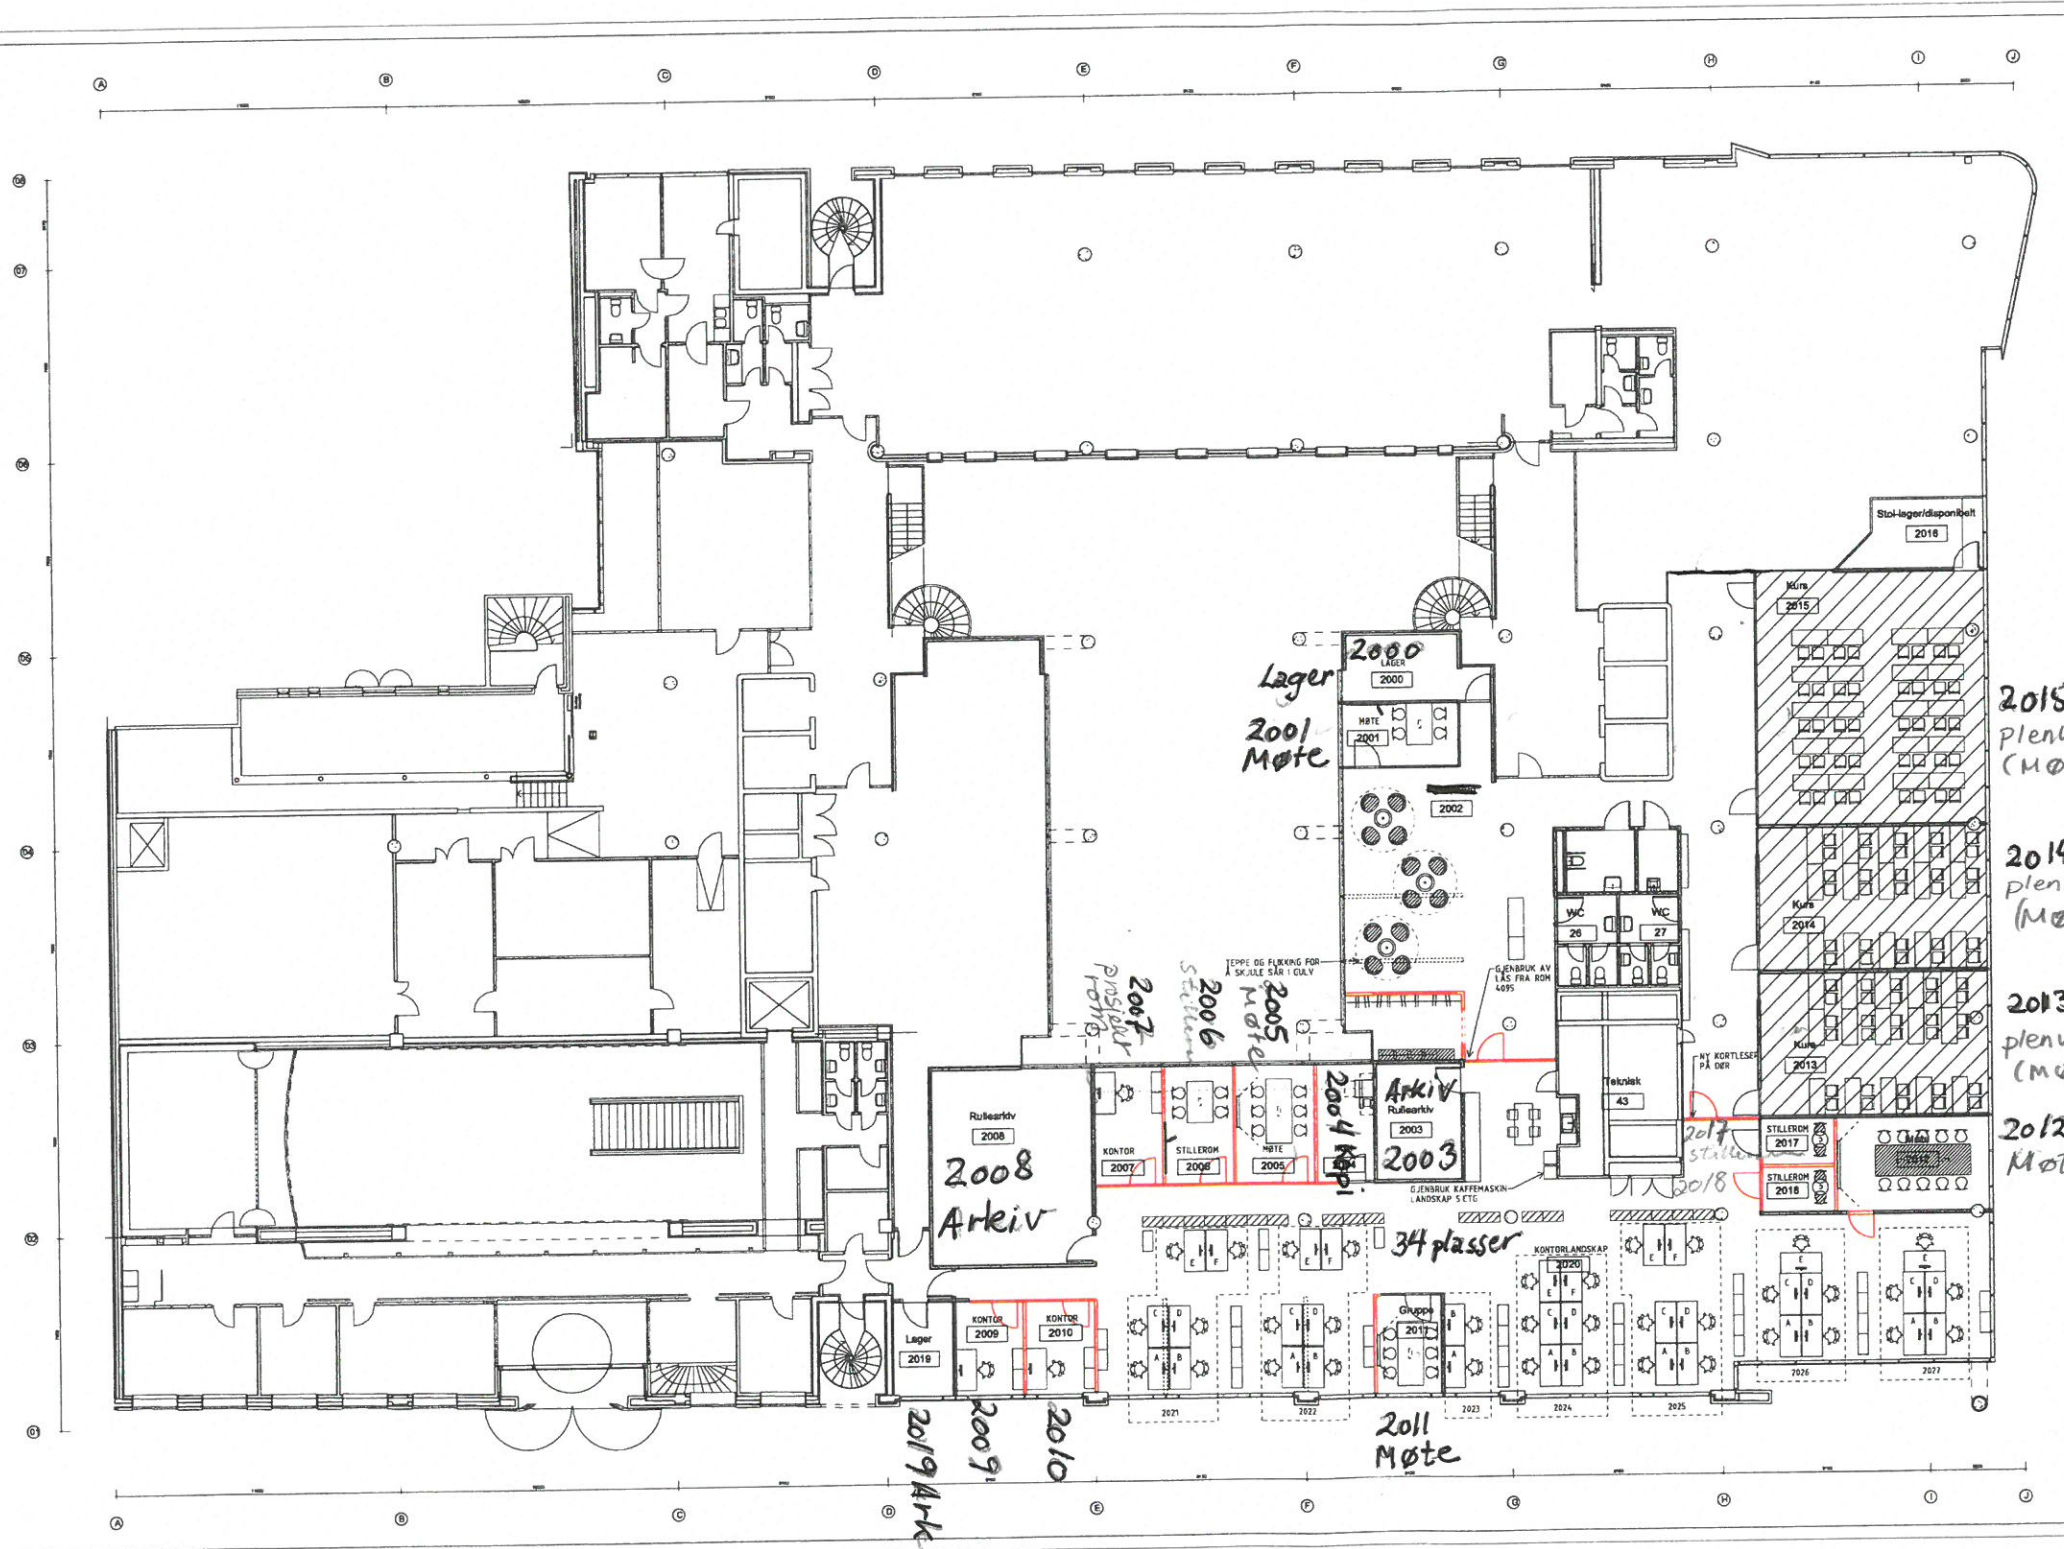

2. etasje

UNDER ARBEID
03.09.2013

ENNE TEGNING ER BASERT PÅ FØLGENDE TEGNINGER:

TEGNINGS-	NUMR.	BETITTELSE
ARBEID	TEGNET	TEGNET
PROJ. NR.	TEGNINGS NR.	NUMR.
A1L 1:100	1.74-020	A
PROJ. ID:	MØBLERINGSPLAN, 02	
UTFØRER:	DIFI Direktoratet for forvaltning og IKT	
PROJ. NR.	PROJ. NR.	
DIFI Grey Wedels plass 9	20-12-5090	
DRAGEN	ZINC AS	ZINC AS
BYGG	ZINC AS	ZINC AS
PROJ. NR.	MIDLERTIDIG MØBLERINGSPLAN	
02	02	
TEGNET	TEGNET	TEGNET
ARBEIDSTEGNING	OPDRAG NR.	VEDL. NR.
A1L 1:100	1.74-020	A

UNDER ARBEID

2020 Landskap
34 arb. plasser