


Tegningsnummer:  
04.715-A-DGHI-23.120-4

Prosjekt: - Fas - Bygg - Type tegning - Levert - Fase - Rev


INNEVEGGSTYPER:  
(Se Norges Prosjekteringshåndbok for ytterligere dokumentasjon, tilslutningsdetaljer ved lyd- og brankekrav mm.)

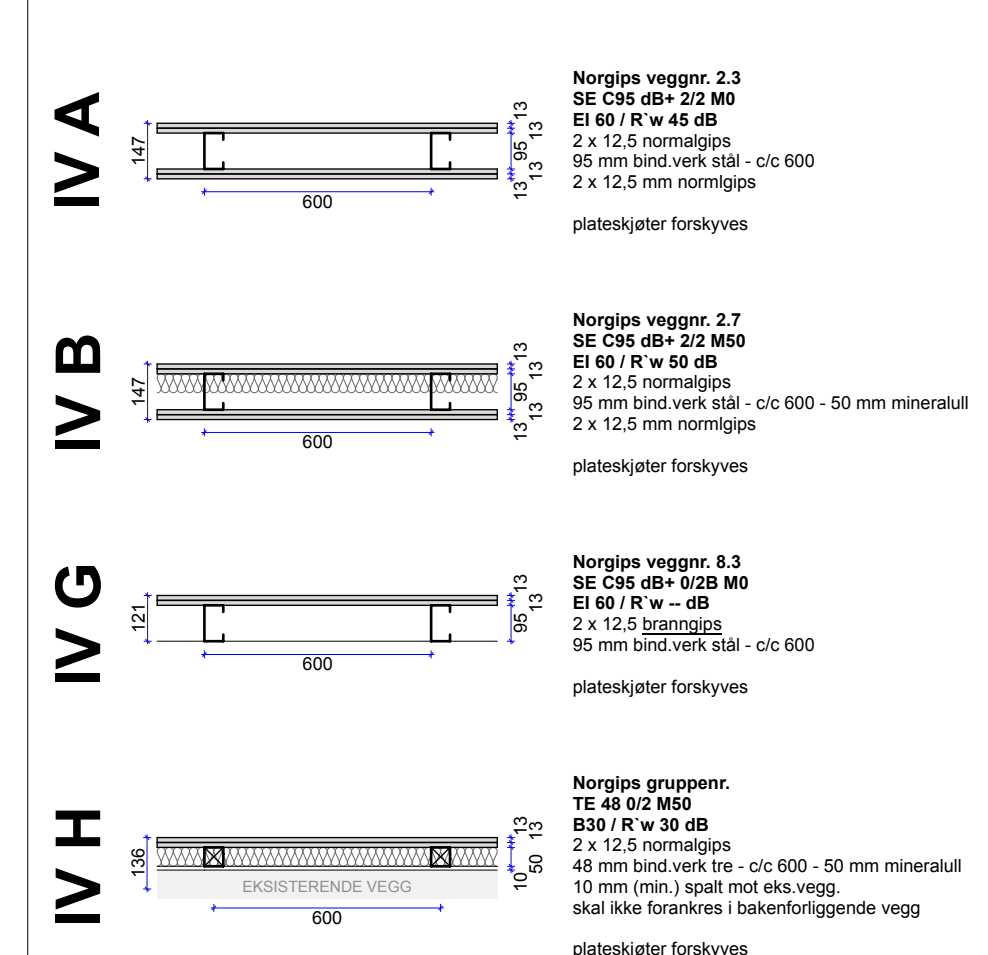

Fase	Rev	Rev	Utsatt	Dato	Gjort
Revisjoner:					

Tegningsnummer:  
04.715-A-DGHI-23.120-4

Lokaliseringsskisse:

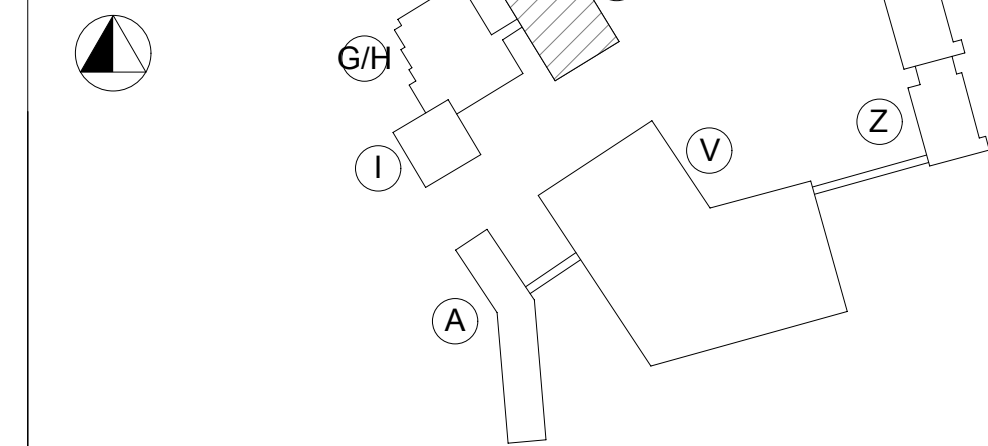

- Prosjekterende: (tegning utarbeidet av)



Prosjekt: - Fas - Bygg - Type tegning - Levert - Fase - Rev

**04.715 BODØ VGS.**  
**NYBYGG & REHABILITERING**  
Tongtata, Bodø  
Gnr. 138 / Bnr. 3825 mfl.

Fase:  
04 AS BUILT

Titel:

Plan 1 etasje, bygg D

Tegningsnummer:  
04.715-A-DGHI-23.120-4

Prosjekt: - Fas - Bygg - Type tegning - Levert - Fase - Rev