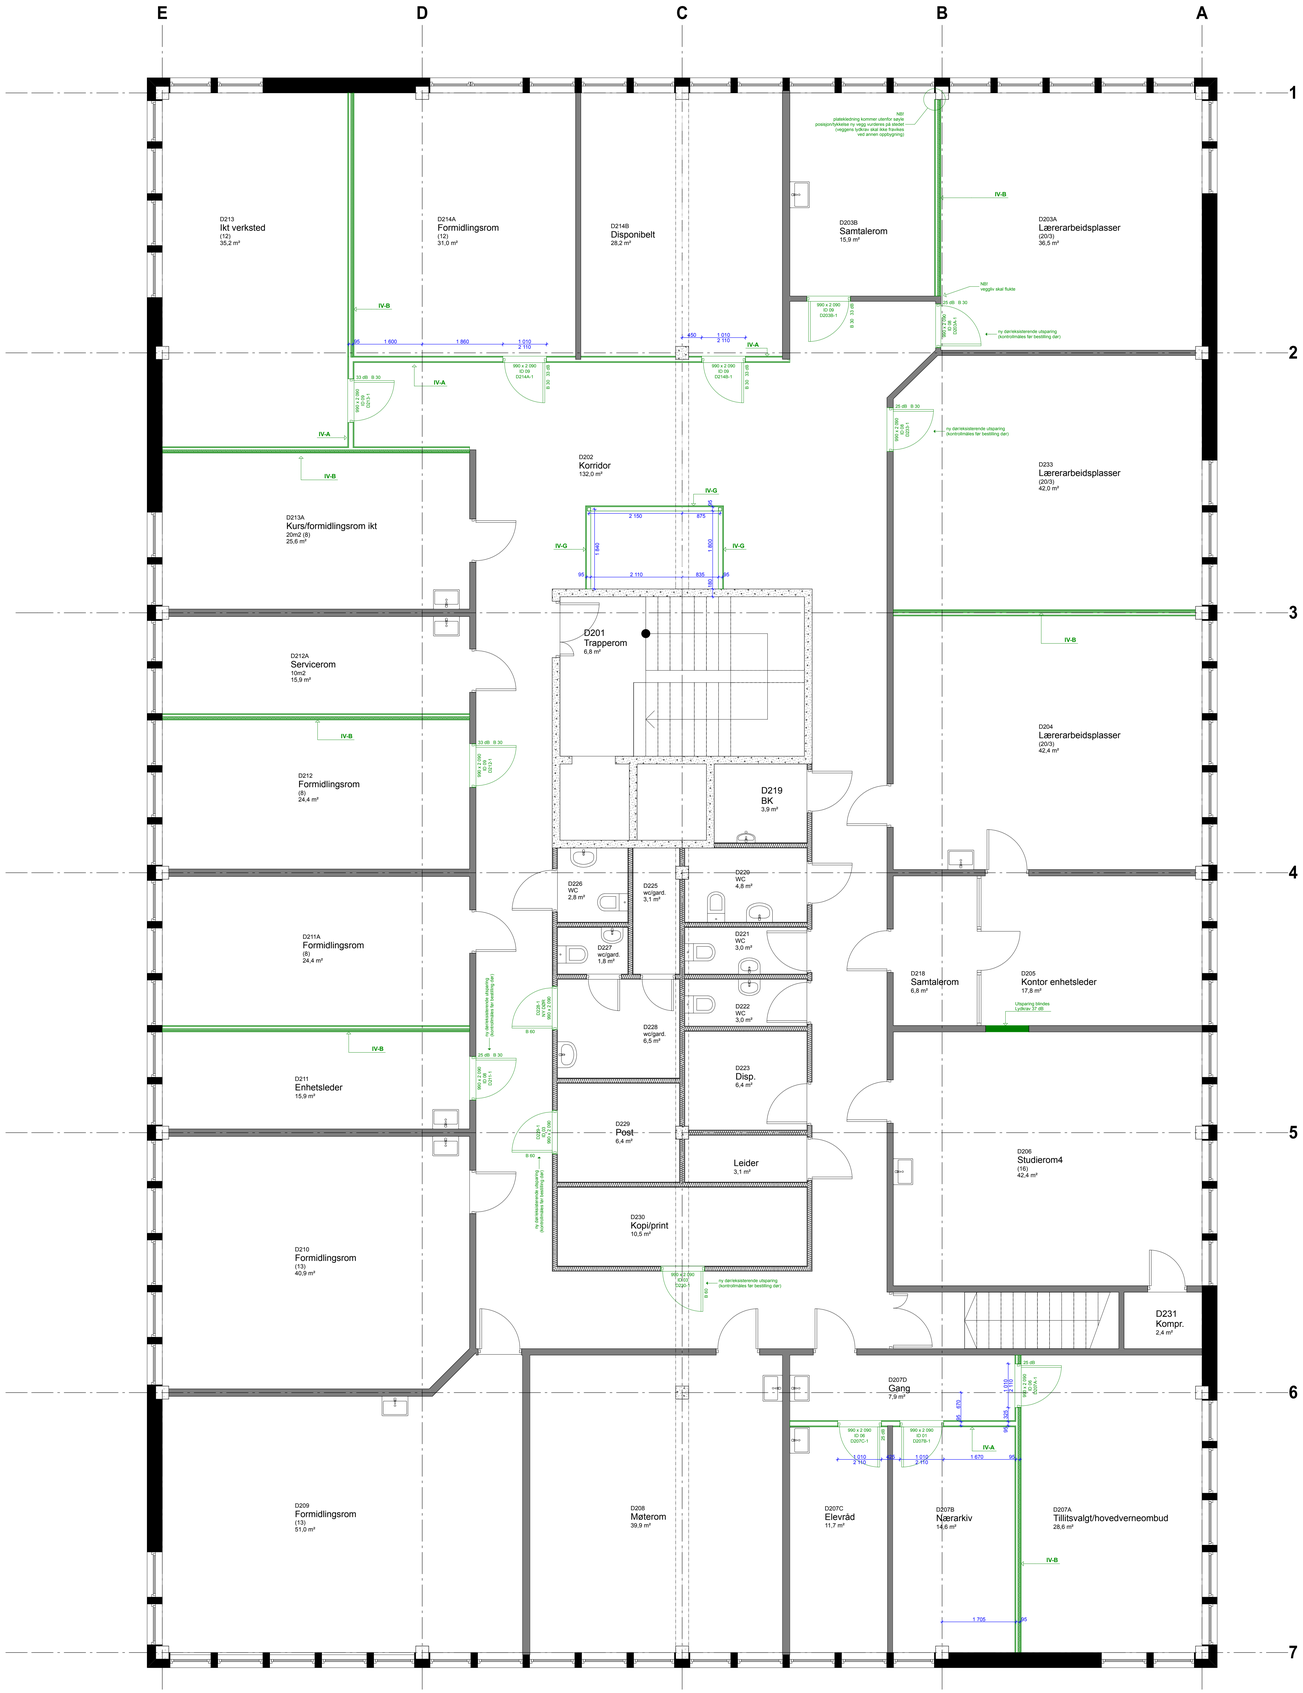

Tegningsnummer:
Prosjnr. - Fag - Bygg - Type tegning - Løpenr. - Fase - Rev.

04.715-A-DGHI-23.220-4

INNERVEGGSTYPER:
(se Norgips Prosjekteringshåndbok for ytterligere dokumentasjon, tilslutninsgdetaljer ved lyd- og brannkrav mm.)

IV A

Norgips veggnr. 2.3
SE C95 dB+ 2/2 M0
EI 60 / R w 45 dB
2 x 12,5 normalgips
95 mm bind verk stål - c/c 600
2 x 12,5 mm normligips

platekjæter forskjøves

IV B

Norgips veggnr. 2.7
SE C95 dB+ 2/2 M60
EI 60 / R w 50 dB
2 x 12,5 normalgips
95 mm bind verk stål - c/c 600 - 50 mm mineralull
2 x 12,5 mm normligips

platekjæter forskjøves

IV G

Norgips veggnr. 8.3
SE C95 dB+ 5/2B M0
EI 60 / R w – dB
2 x 12,5 brannsikre
95 mm bind verk stål - c/c 600

platekjæter forskjøves

IV H

Norgips gruppenr.
TE 45 G/2 M60
B30 / R' w 30 dB
2 x 12,5 normalgips
48 mm bind verk stål - c/c 600 - 50 mm mineralull
2 x 12,5 mm normalgips
skal ikke forankres i bakenforliggende vegg

platekjæter forskjøves

Fase - Rev. - Rev.
Utført: Dato: Godkj.:
Revisjoner:

Tegningsnummer:
Prosjnr. - Fag - Bygg - Type tegning - Løpenr. - Fase - Rev.

04.715-A-DGHI-23.220-4

Lokaliseringsfigur:

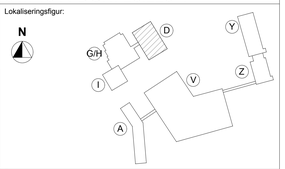

Prosjekterende: (tegning utarbeidet av:)

- ● **ARK:** OTTAR ARKITEKTER AS, Rosenborg gate 19B, 0356 Oslo, tlf: 22 12 12 50
  ARKITEKTKONTORET KVADRAT AS, Stansfell Knigths veg 15E, 7021 Trondheim, tlf: 72 88 60 20
- ○ **RIB:** MULTICONSULT AS, Professor Brochs gate 2, 7030 Trondheim, tlf: 73 80 21 80
- ○ **RIV:** SWECO AS, Professor Brochs gate 2, 7030 Trondheim, tlf: 73 83 35 00
- ○ **RIE:** SWECO AS, Professor Brochs gate 2, 7030 Trondheim, tlf: 73 83 35 00
- ○ **LARK:** GRINDAKER AS LANDSKAPSARKITEKTER, Klingenbergsgata 7A, 0153 Oslo, tlf: 23 11 34 40
- ○ **RIBr:** RAMBOLL NORGE AS, Mellomila 79, 7018 Trondheim, tlf: 73 94 10 00
- ○ **RIA:** COWI AS, Olav Nielsens vei 12, 7052 Trondheim, tlf: 02694
- ○

BYGGHERRE:
NORDLAND FYLKESKOMMUNE
V/ EIENDOMSEKSELONEN
FYLKESHUSET
8048 BODØ
tlf: 75 65 00 00
e-post: post@nfk.no

TOTALENTREPRENØR:
HENT AS
VESTRE ROSTEN 79
7075 TILLER
tlf: 72 90 17 00
e-post: firmapost@hent.no

Prosjektnr., -navn, -lokalisering:

04.715 BODØ VGS.
NYBYGG & REHABILITERING

Torvgata, Bodø
Gnr. 138 / Bnr. 3825 mfl.

Fase:
04 AS BUILT

Tittel:

Plan 2 etasje, bygg D

Tegn. av: AK	
Kontr.: AK	Godkj.: MG
Dato: 17.07.15	
Målestokk: 1:50 (A0)	
Filnavn/tegningsnr.: 04.715-A-DGHI-23.220-4.dwg	

Tegningsnummer:
Prosjnr. - Fag - Bygg - Type tegning - Løpenr. - Fase - Rev.

04.715-A-DGHI-23.220-4