



Tegningsnummer:
 Prosjnr. - Fag - Bygg - Type tegning - Lepennr. - Fase - Rev.
04.715-A-DGHI-23.110-4

INNERVEGGSTYPER:
 (se Norgips Prosjekteringshåndbok for ytterligere dokumentasjon, tilslutningsdetaljer ved lyd- og brannkrav mm.)

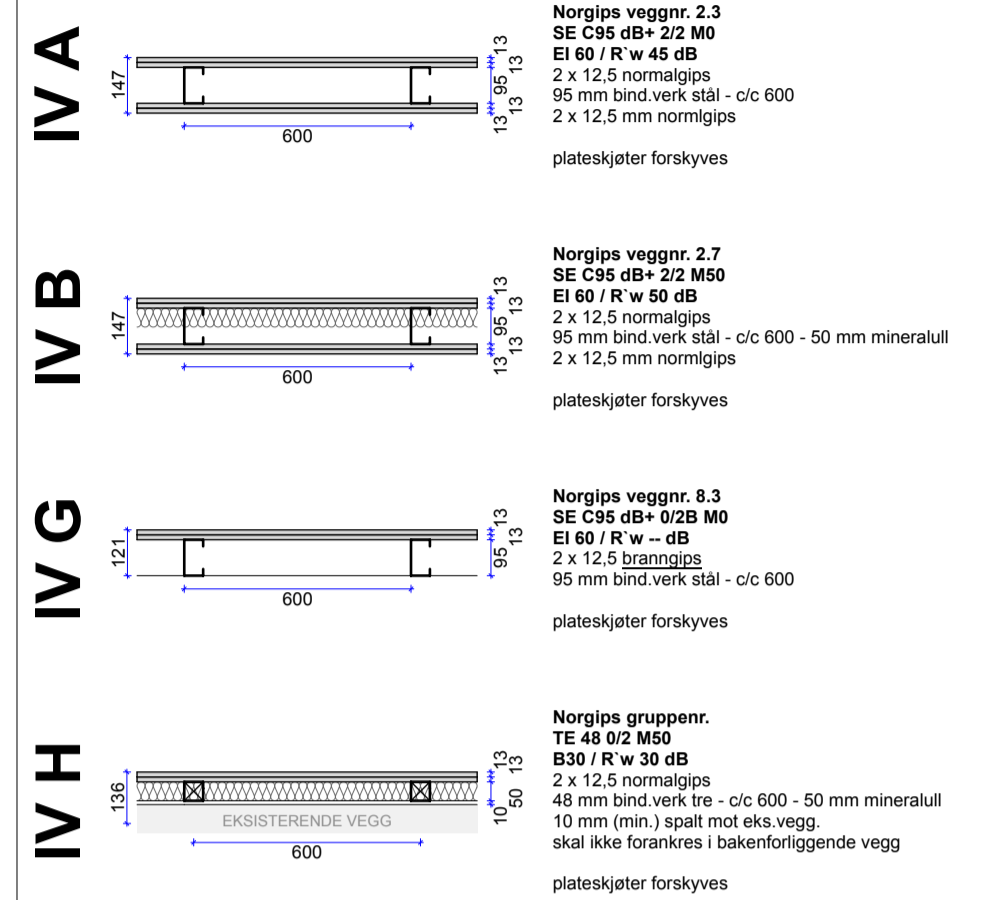

Fase	Rev.	Rev.	Utt.	Dato	Godk.

Tegningsnummer:
 Prosjnr. - Fag - Bygg - Type tegning - Lepennr. - Fase - Rev.
04.715-A-DGHI-23.110-4

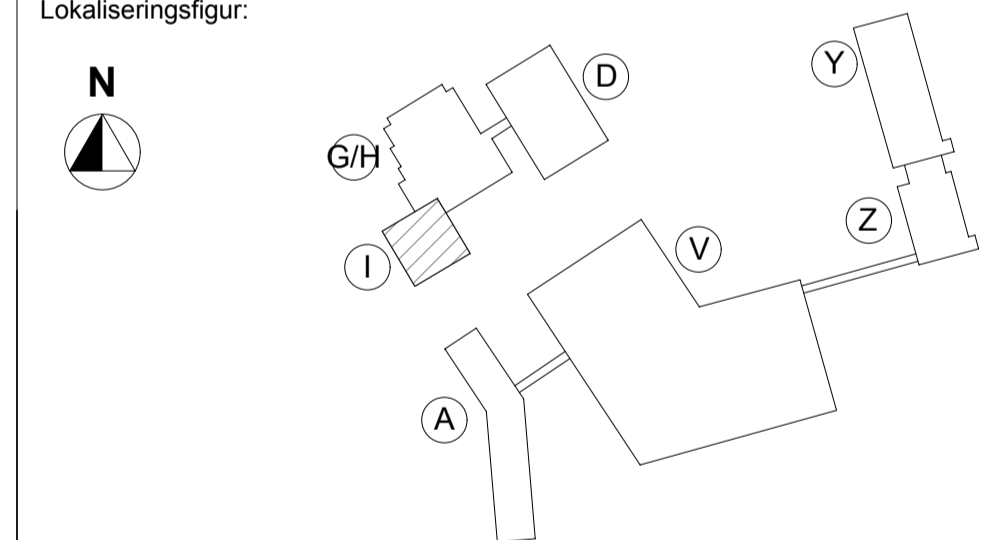

- Prosjekterende: (tegning utarbeidet av):
- **ARK:** OTTAR ARKITEKTER AS, Rosenborg gate 166, 0356 Oslo, tlf: 22 12 12 50
 - **LARK:** GRINDAKER AS LANDSKAPSARKITEKTER, Rosenborggate 166, 0356 Oslo, tlf: 23 11 34 40
 - **RIB:** MULTICONSULT AS, Sluppenvegen 23, 7037 Trondheim, tlf: 72 56 66 20
 - **RIR:** RAMBOLL NORGE AS, Melløsveien 79, 7018 Trondheim, tlf: 73 84 10 00
 - **RIV:** SWECO AS, Professor Brochs gate 2, 7030 Trondheim, tlf: 73 83 35 00
 - **RIA:** CONWAS, Oslo-Nesens vei 12, 7052 Trondheim, tlf: 02894
 - **RIE:** SWECO AS, Professor Brochs gate 2, 7030 Trondheim, tlf: 73 83 35 00

BYGGHERRE:
 NORDLAND FYLKESKOMMUNE
 V/ EISENDOMSEKSJONEN
 PULJESKURET
 8048 BODØ
 tlf: 75 65 00 00
 e-post: post@nrk.no

TOTALENTREPRENØR:
 HENT AS
 VESTRE ROSTEN 79
 7075 TULLER
 tlf: 72 90 17 00
 e-post: firmapost@hent.no

Prosjektnr., -navn, -lokalisering:
04.715 BODØ VGS.
NYBYGG & REHABILITERING
 Torvgata, Bodø
 Gnr. 138 / Bnr. 3825 mfl.

Fase:
04 AS BUILT

Tittel:

Tegn. av:	AK	Kontr. av:	AK	Godk. av:	MG
Dato:	17.07.15	Målestokk:	1:50 (A1)	Filnavn/Referanse:	04.715-A-DGHI-23.110-4

Tegningsnummer:
 Prosjnr. - Fag - Bygg - Type tegning - Lepennr. - Fase - Rev.
04.715-A-DGHI-23.110-4