



# Mosjøen somatikk underetasje

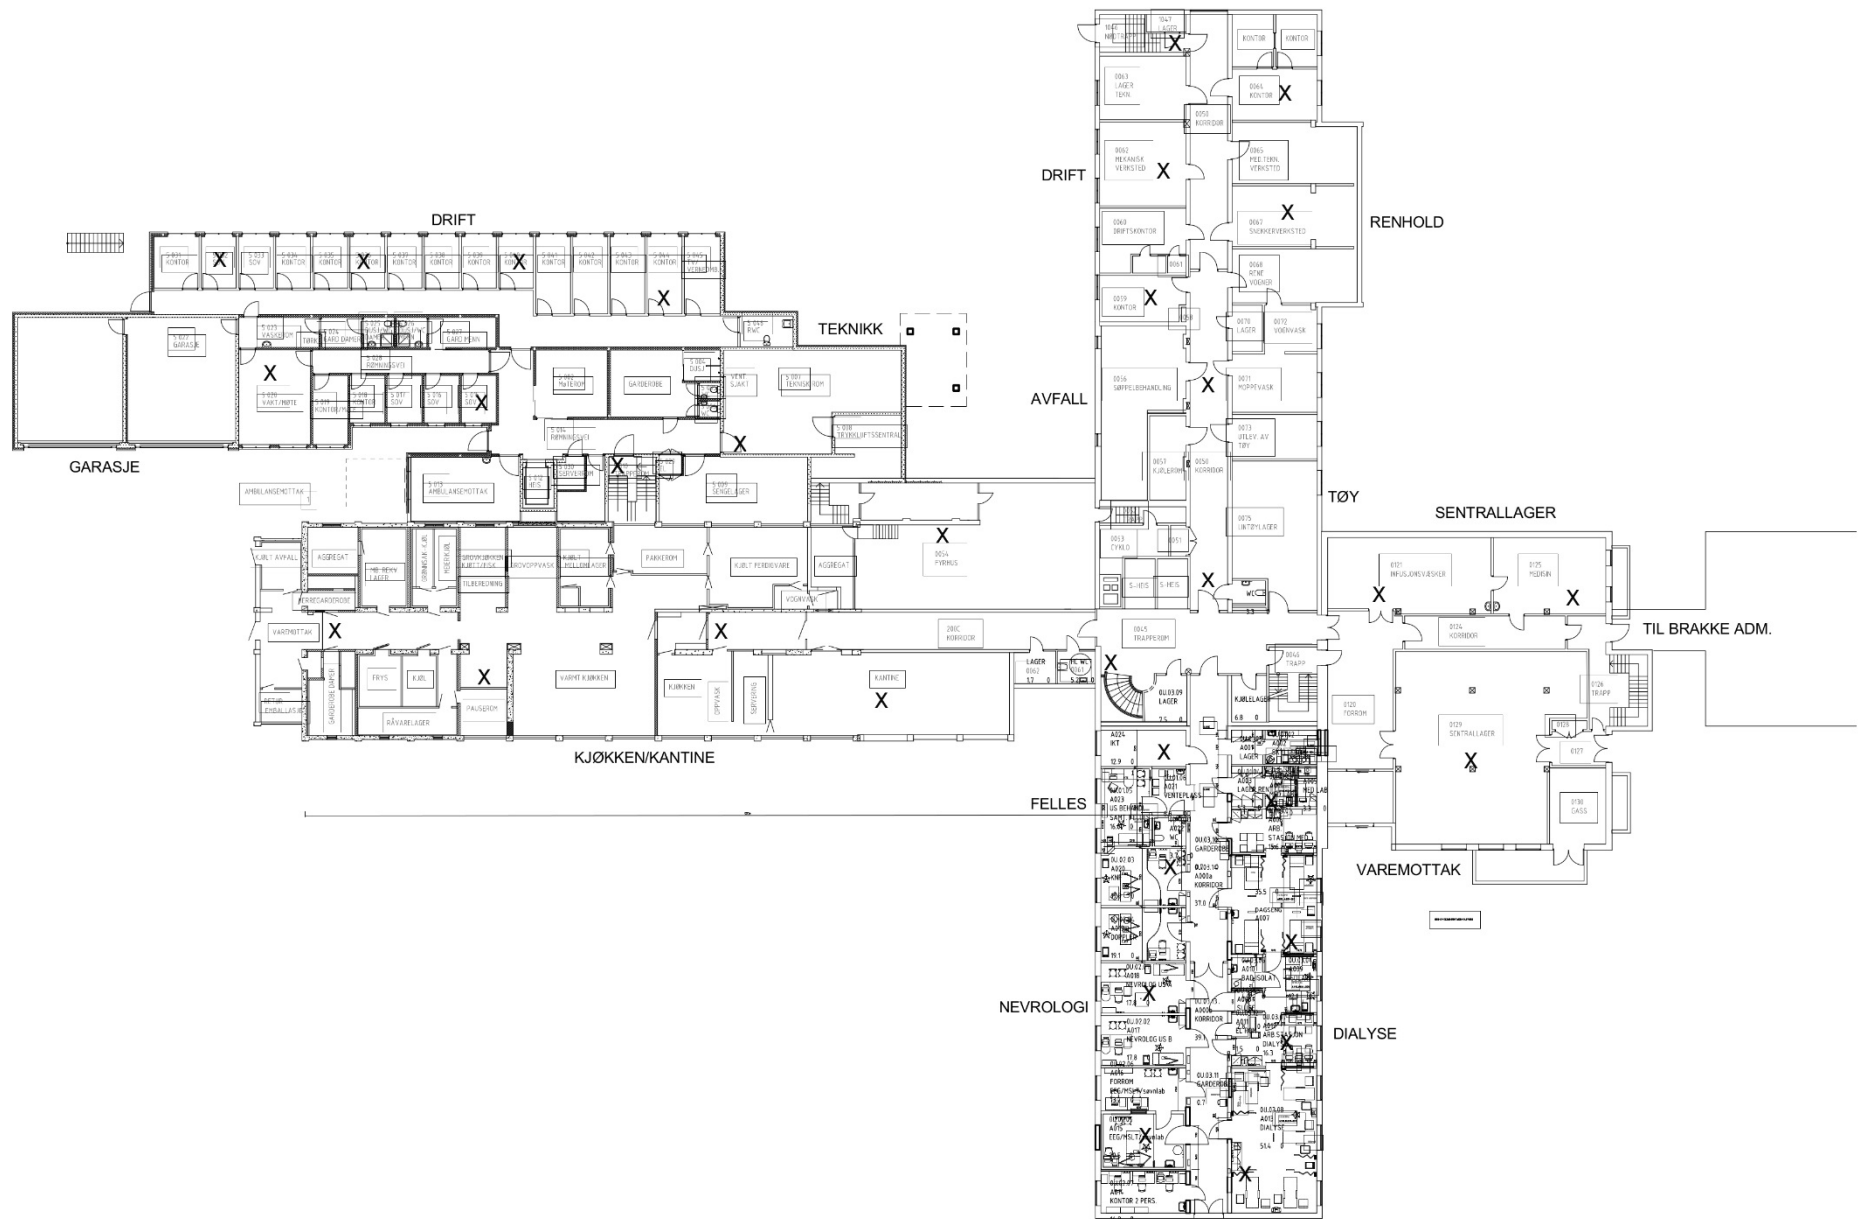



### Access Points on Mosjøen somatikk plan U

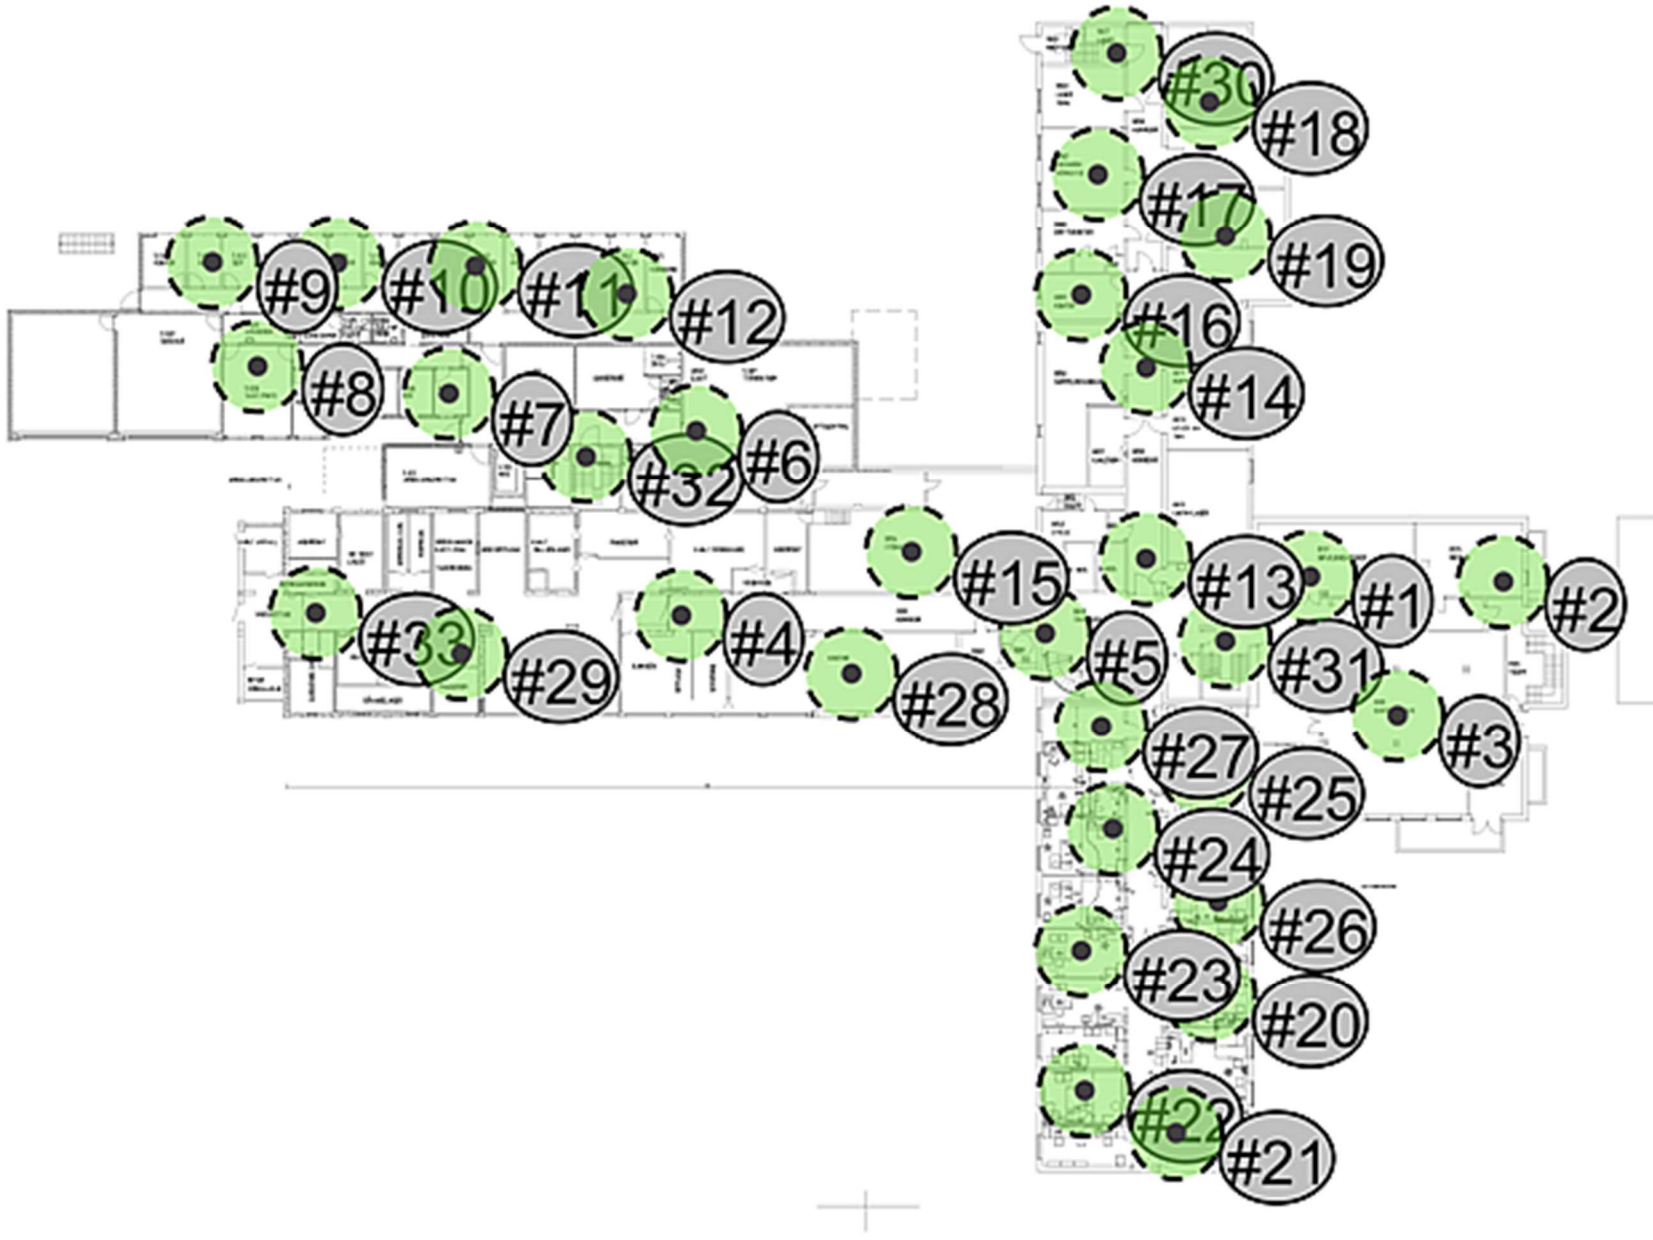

# Mosjøen somatikk 1.etasje





# Wi-Fi Network Report

## Survey routes and Access Points for 1. etasje



# Access Points 1. Etasje



## Mosjøen somatikk 2. Etasje




Survey routes and Access Points for Mosjøen somatikk 2. etasje






### Access Points on Mosjøen somatikk plan 2

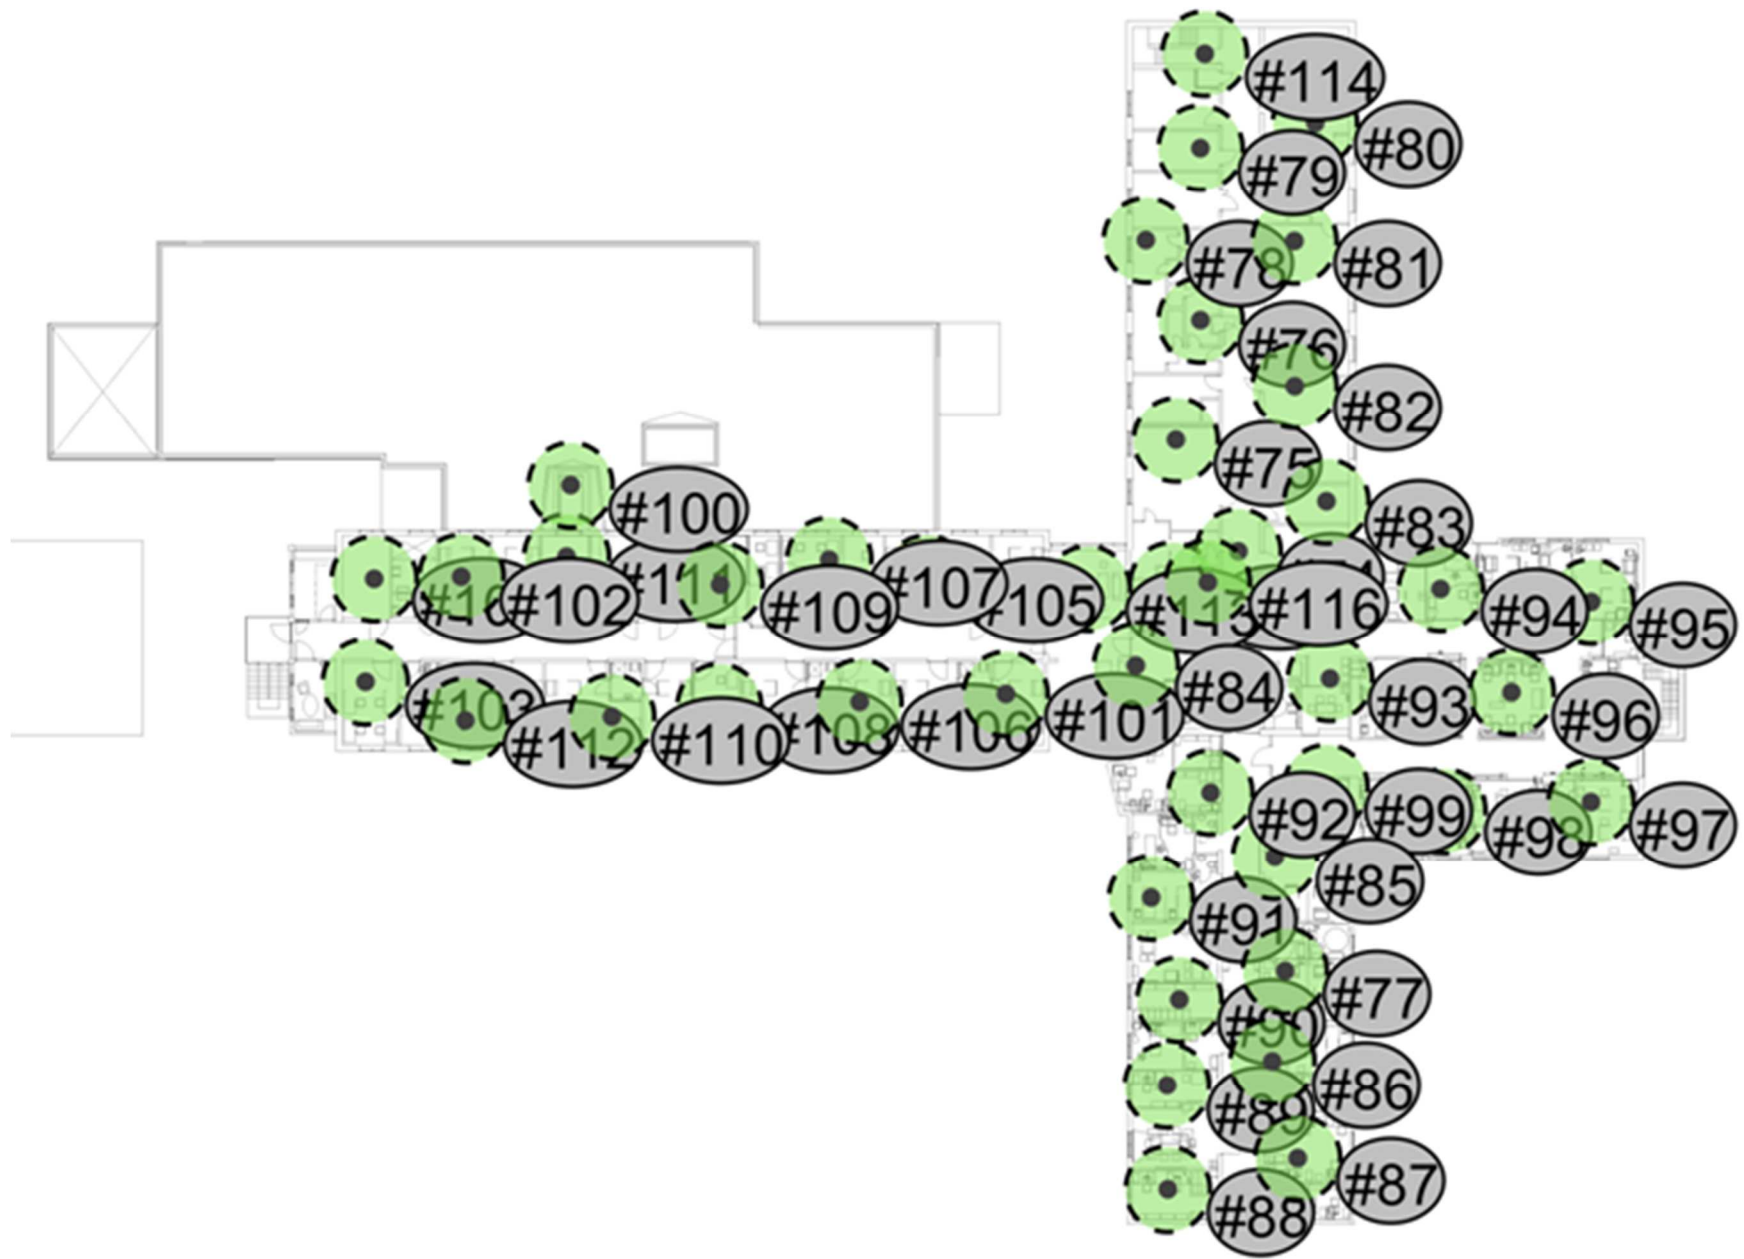

## Brakke Fløy E

Survey routes and Access Points for Brakke Fløy E

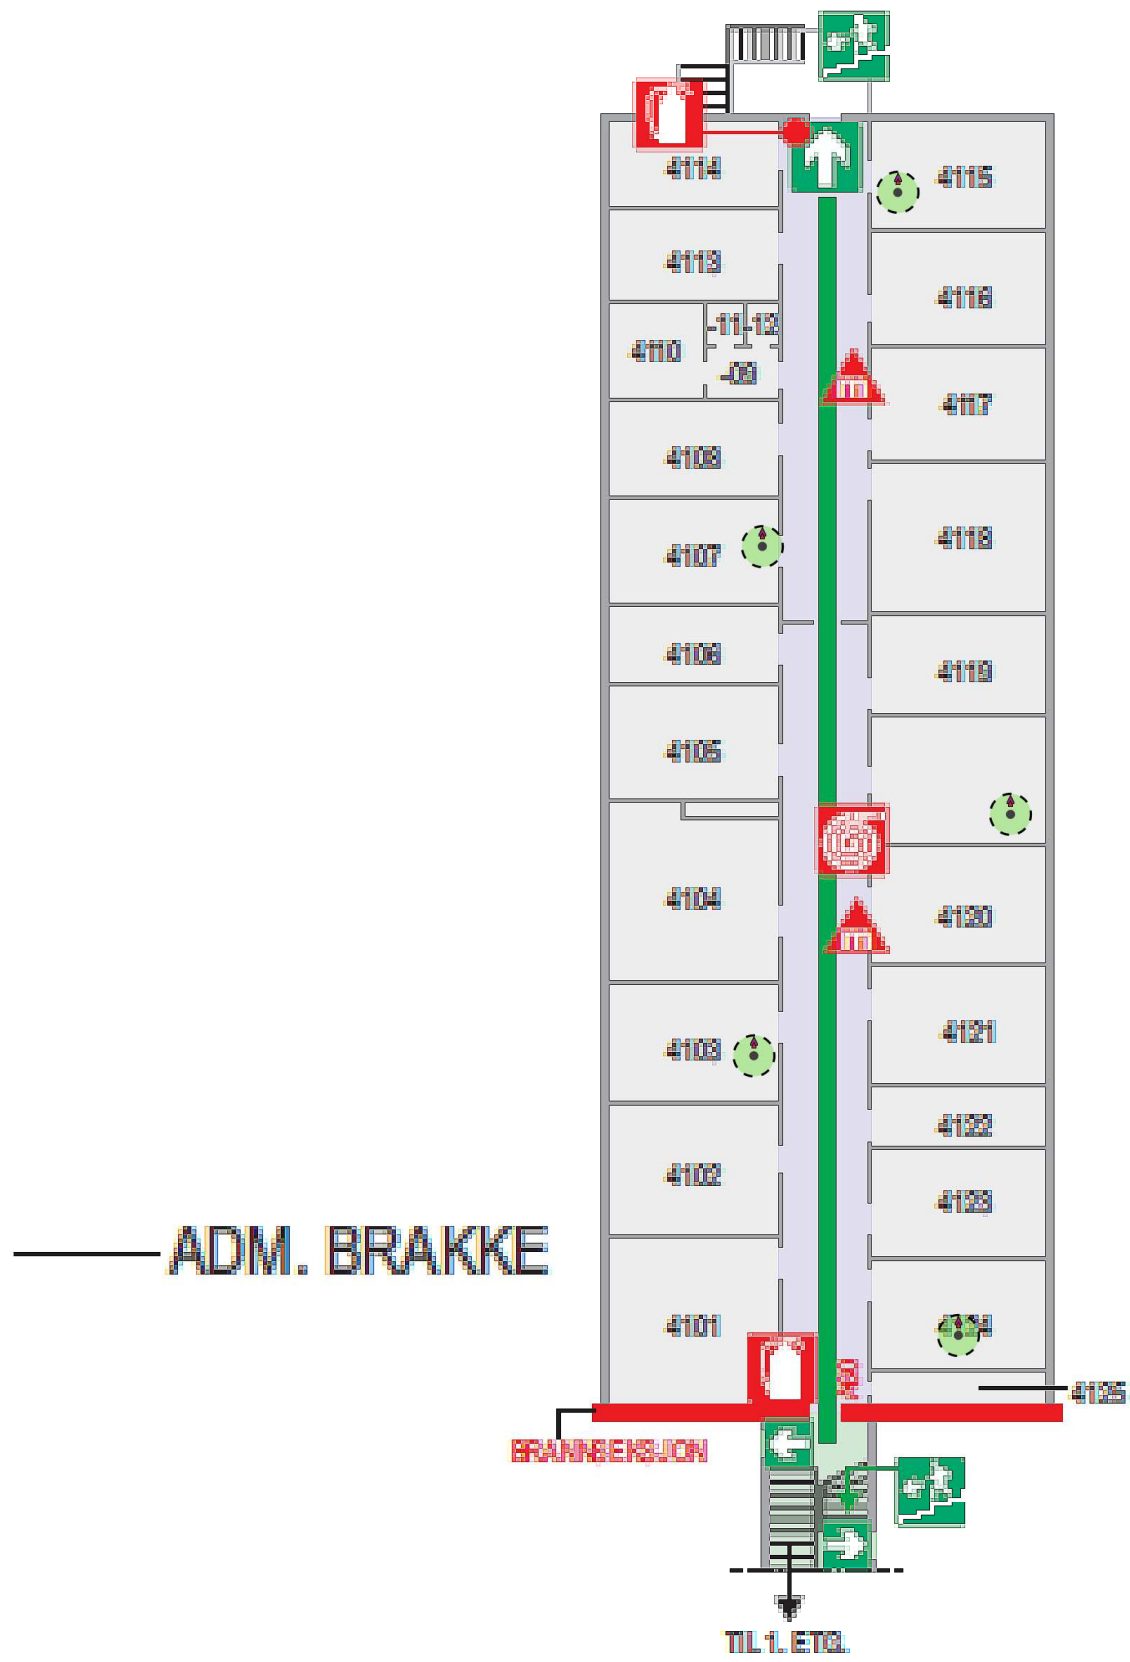

### Access Points on Brakke Fløy E

