OPMÅLING AV THORMØHLENSGATE, 57

MÅL, 1:100

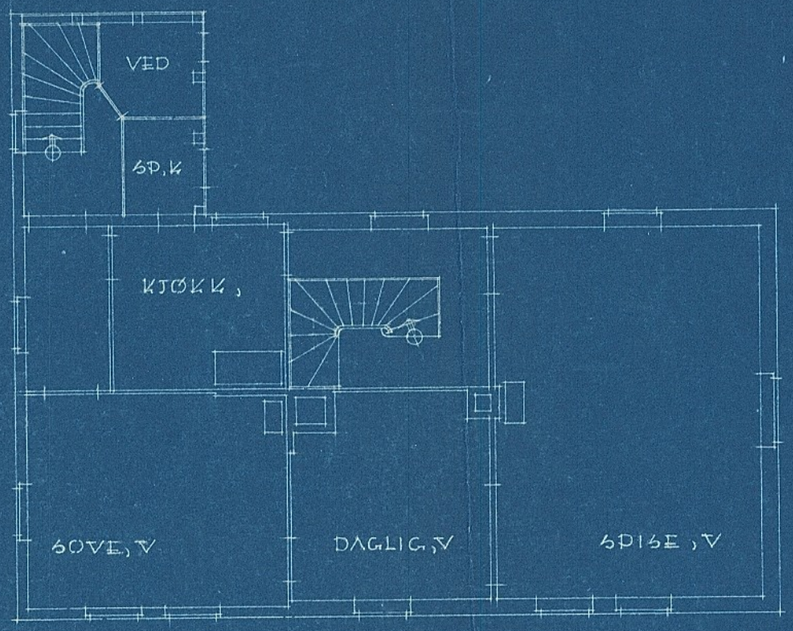

PLAN AV 2DEN ETAGE

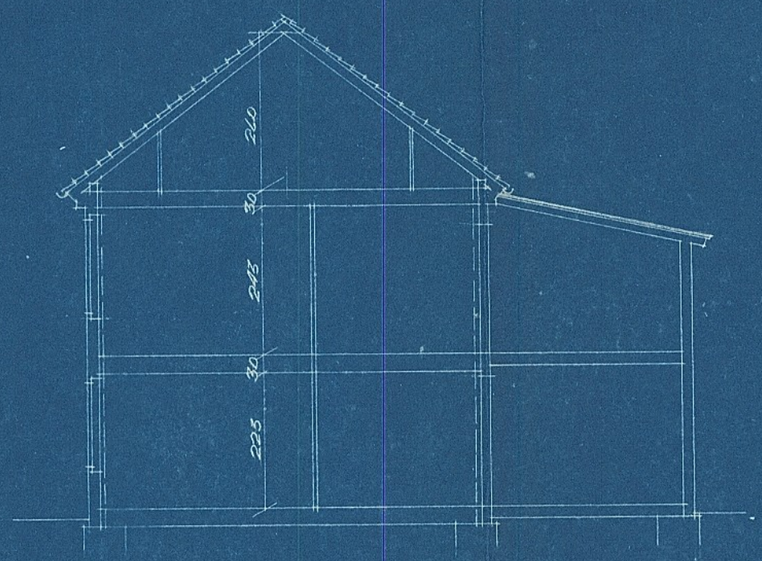

TVERSNITT.

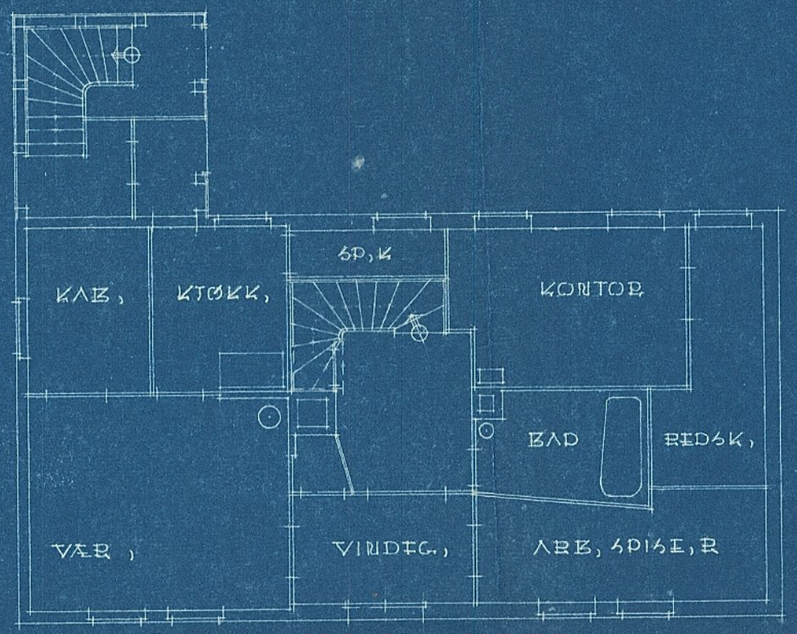

PLAN AV 1STE ETAGE

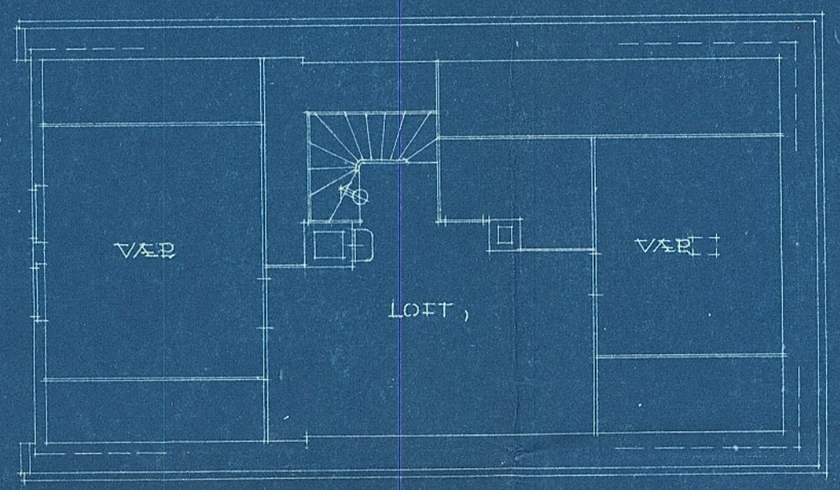

PLAN AV LOFT

TEGNET.

BOLIGARK, KONTOR 5 11

THORMØHLENSGATE, 57 FORANDRING

MÅL, 1:100

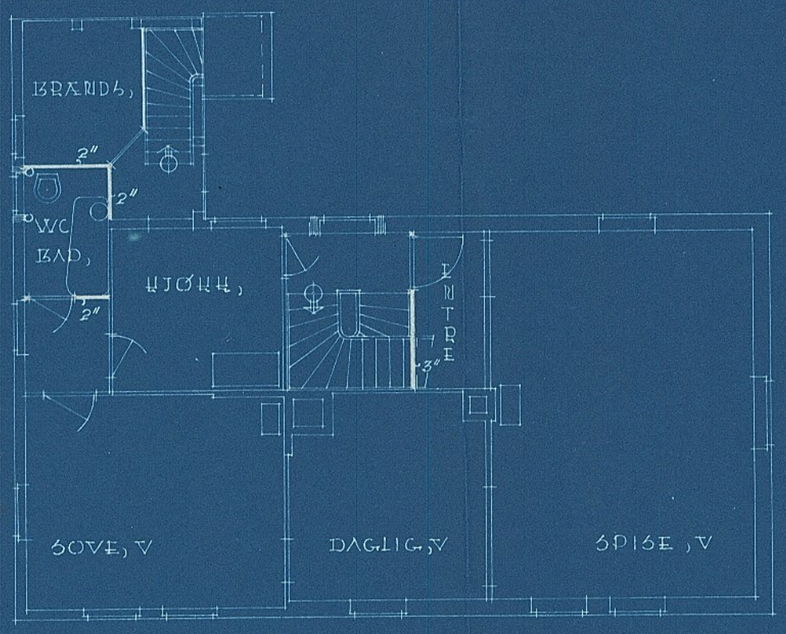

PLAN AV 2DEN ETAGE

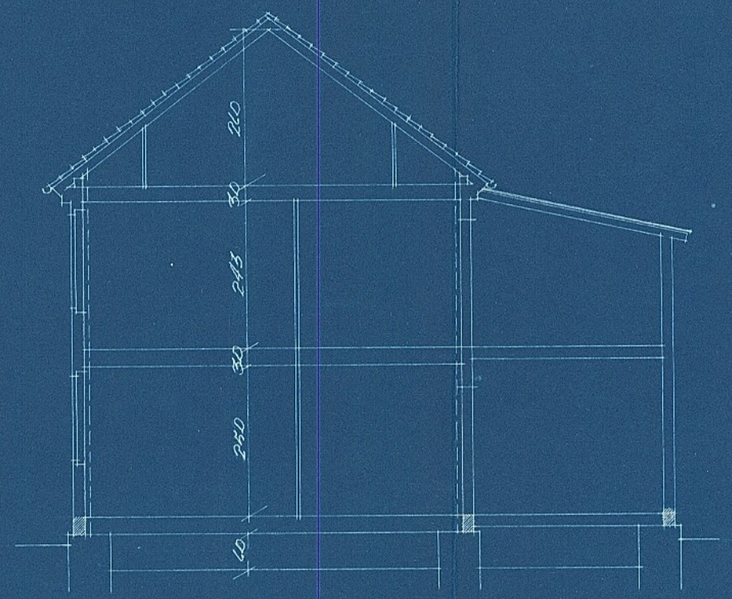

TVERSNITT,

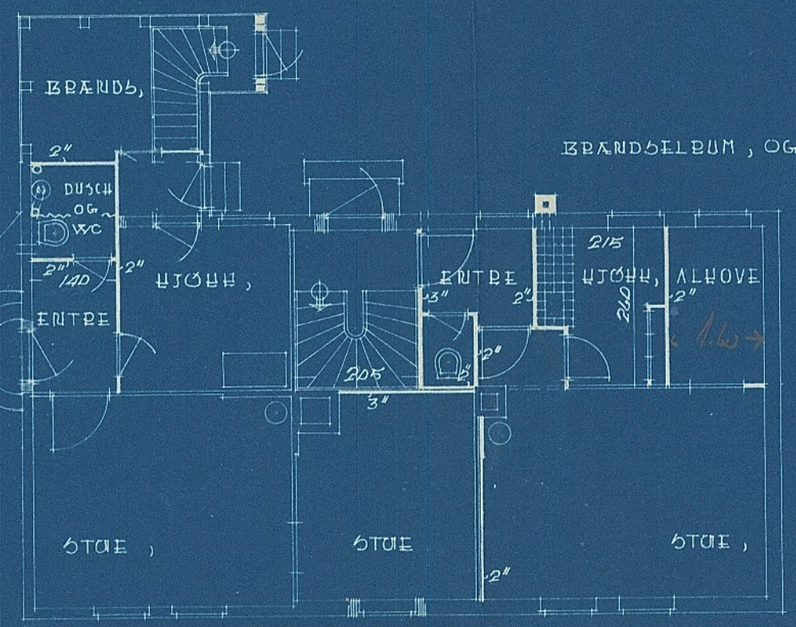

BRANDSELRUM, OG VASHERUM, SE, SITUATIONS PLAN,

PLAN AV, 1STE ETAGE

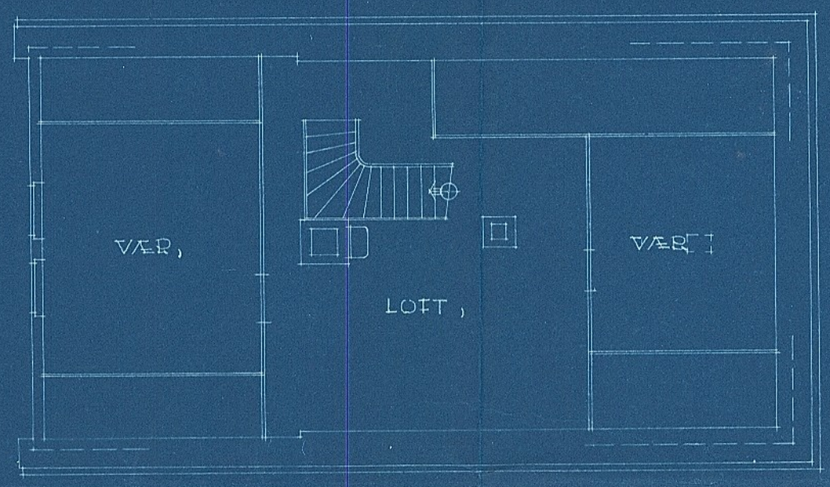

PLAN AV LOFT,

BOLIGARK, KONTOR 6 77

TEGNET,