


Drevsjø

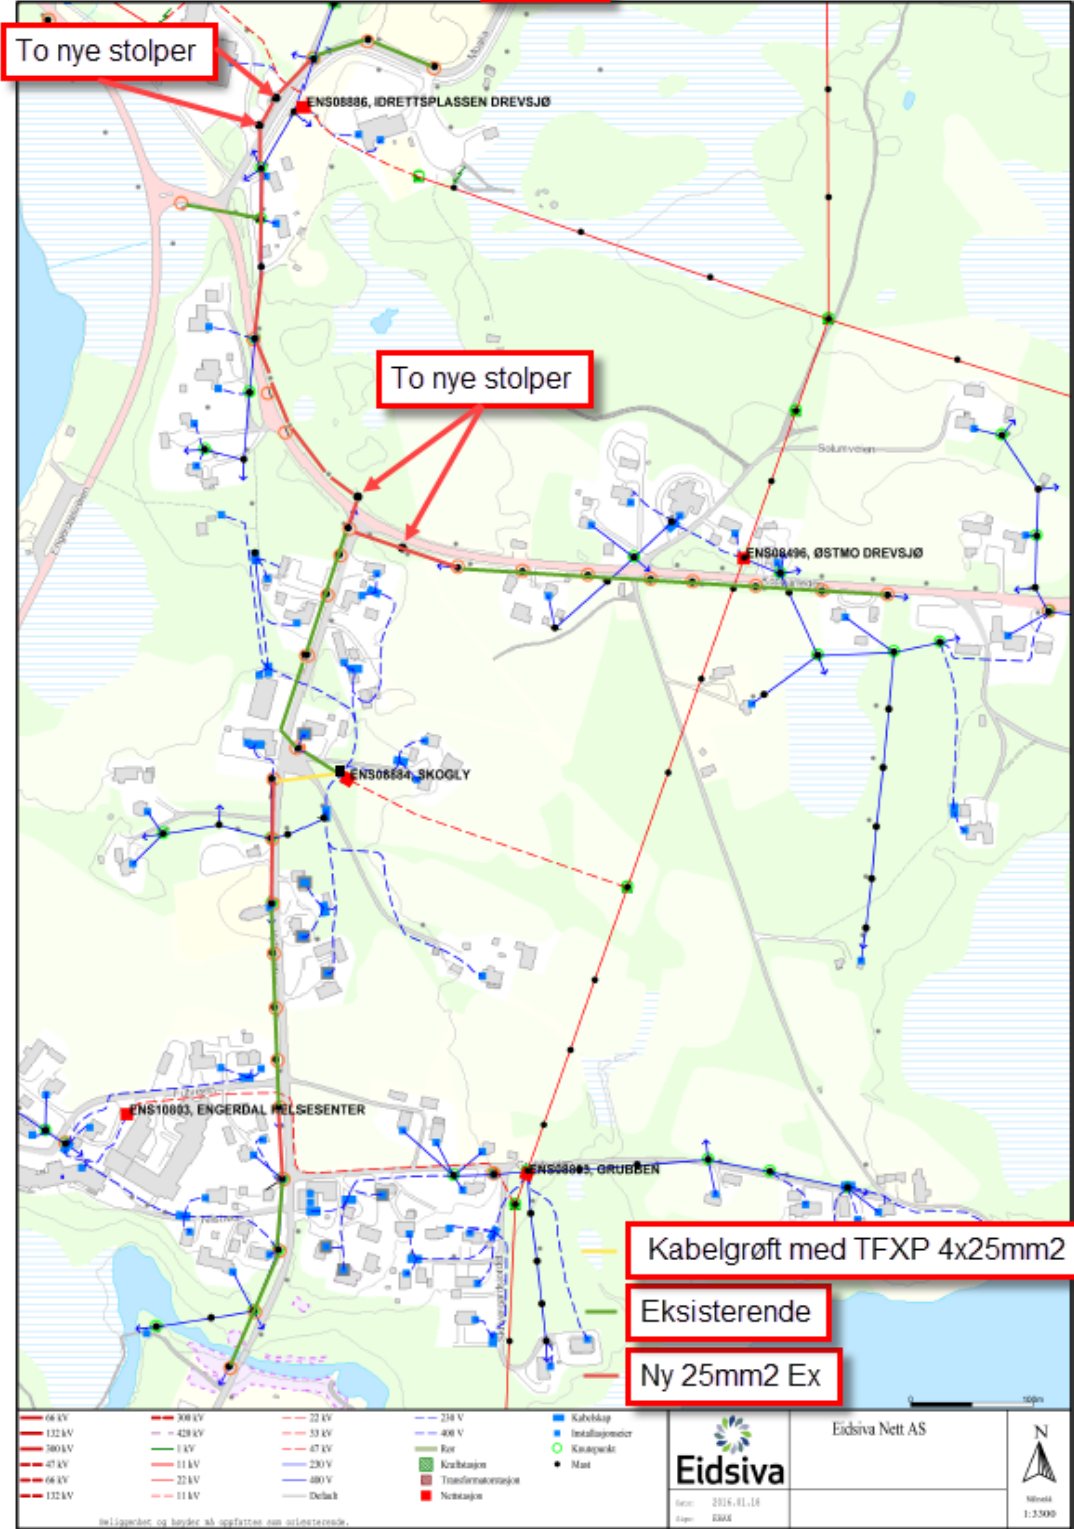

To nye stolper

To nye stolper

Kabelgrøft med TFXP 4x25mm²

Eksisterende

Ny 25mm² Ex

6 kV	30 kV	22 kV	230 V	Kabelgrøft
12 kV	42 kV	33 kV	400 V	Installasjonsmerke
20 kV	1 kV	47 kV	Kor	Kastepunkt
47 kV	11 kV	230 V	Kraftstasjon	Mast
66 kV	22 kV	400 V	Transformatorstasjon	
132 kV	11 kV	Delstikk	Nettstasjon	

Eidsiva
 Eidsiva Nett AS
 Dato: 2016.11.16
 Rev: 0204

Eidsiva Nett AS
 N
 Skala: 1:3300

