


Granberget

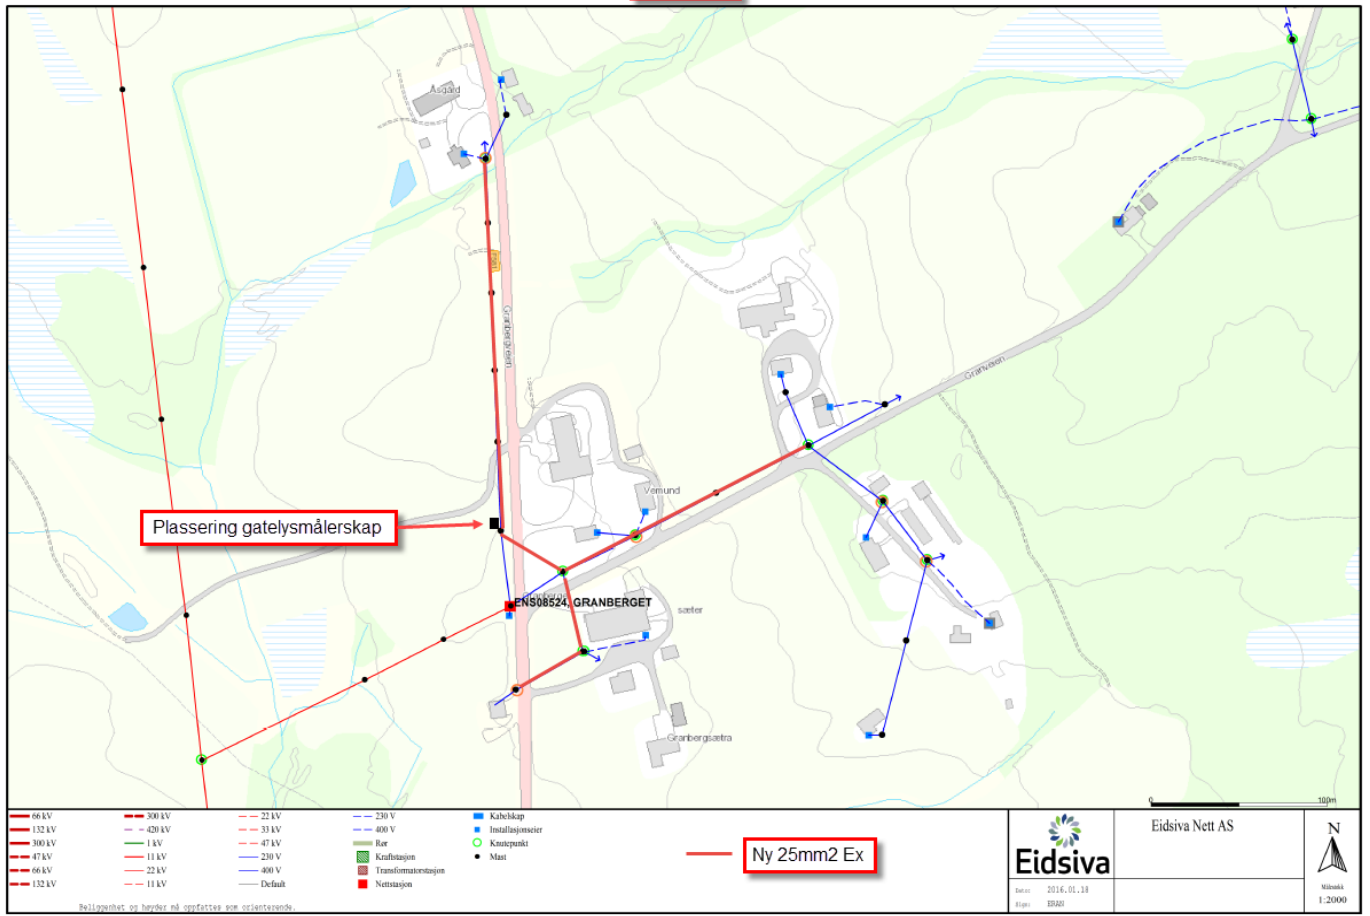

Plassering gatelysmålerskap

Ny 25mm2 Ex

	Eidsiva Nett AS	 Skala 1:2000
	Dato: 2016.01.13 Eide: ESDP	

