


Nymoen, Eivdalen

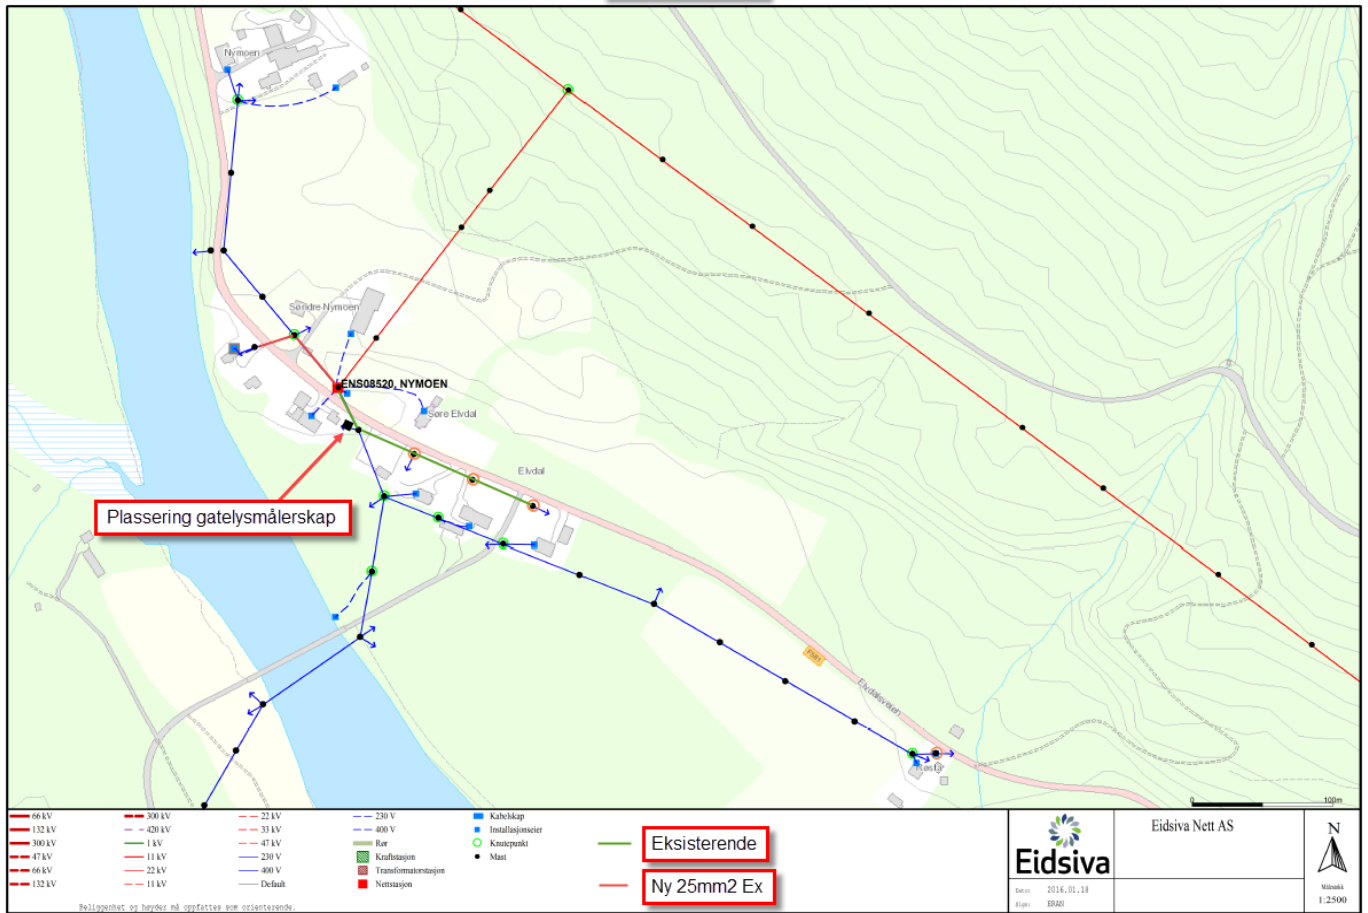

66 kV	300 kV	22 kV	230 V	Kabelskap
47 kV	11 kV	230 V	Nettstasjon	Mast
66 kV	22 kV	400 V	Kraftstasjon	
132 kV	11 kV	Default	Transformasjonsstasjon	
			Nettstasjon	

Eksisterende
Ny 25mm2 Ex

Eidsiva Nett AS

Eidsiva

Dato: 2016, 01, 13
Eier: ESD

N
Skala: 1:2500

Beliggenhet og høyder må oppfattes som orienterings.