Bilag 10

04 05

Q

R

S

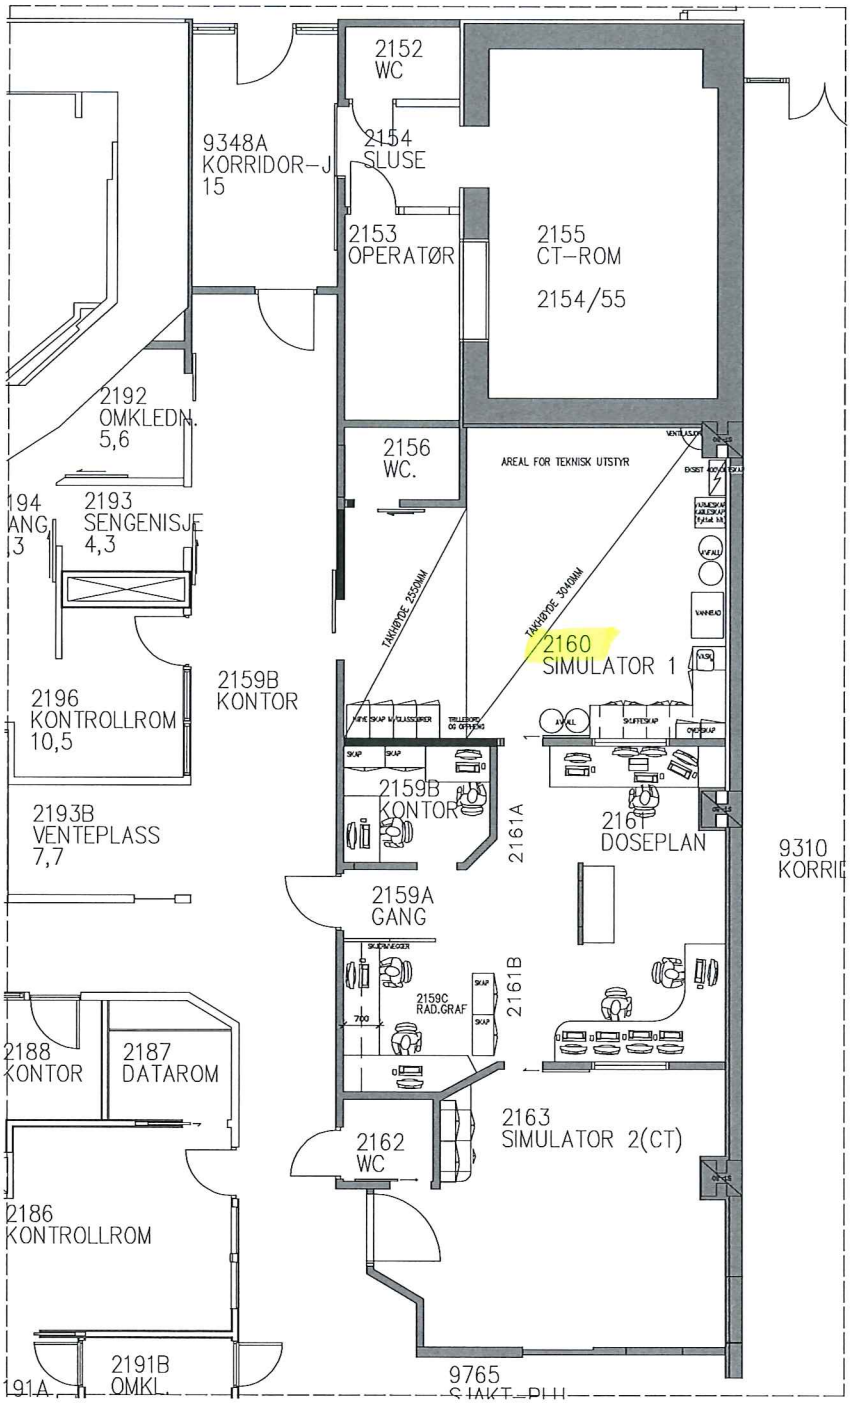

FORELØBIG TEGNING

N.B! Alle mål kontrolleres på stedet

REVISJON	REVISJONEN GJELDER	DATO	SIGN.

HAUKELAND SYKEHUS. UNDERETASJE	TEGNET AV B.G.	KONTR. AV B.G.
SIMULATOR 1. KREFTAVDELINGEN	DATO 16.03.16	
PLAN FOR ENDRET LØSNING.	MALESTOKK 1:100/A3	

Bjørn Gjerde int. ark. MNIL.
Conrad Mohrs vei 23, P.B. 6134, 5892 Bergen. Tlf 55270325 Mob.92817416

SAK	TEGN. NR.	REV.
954	1001	