
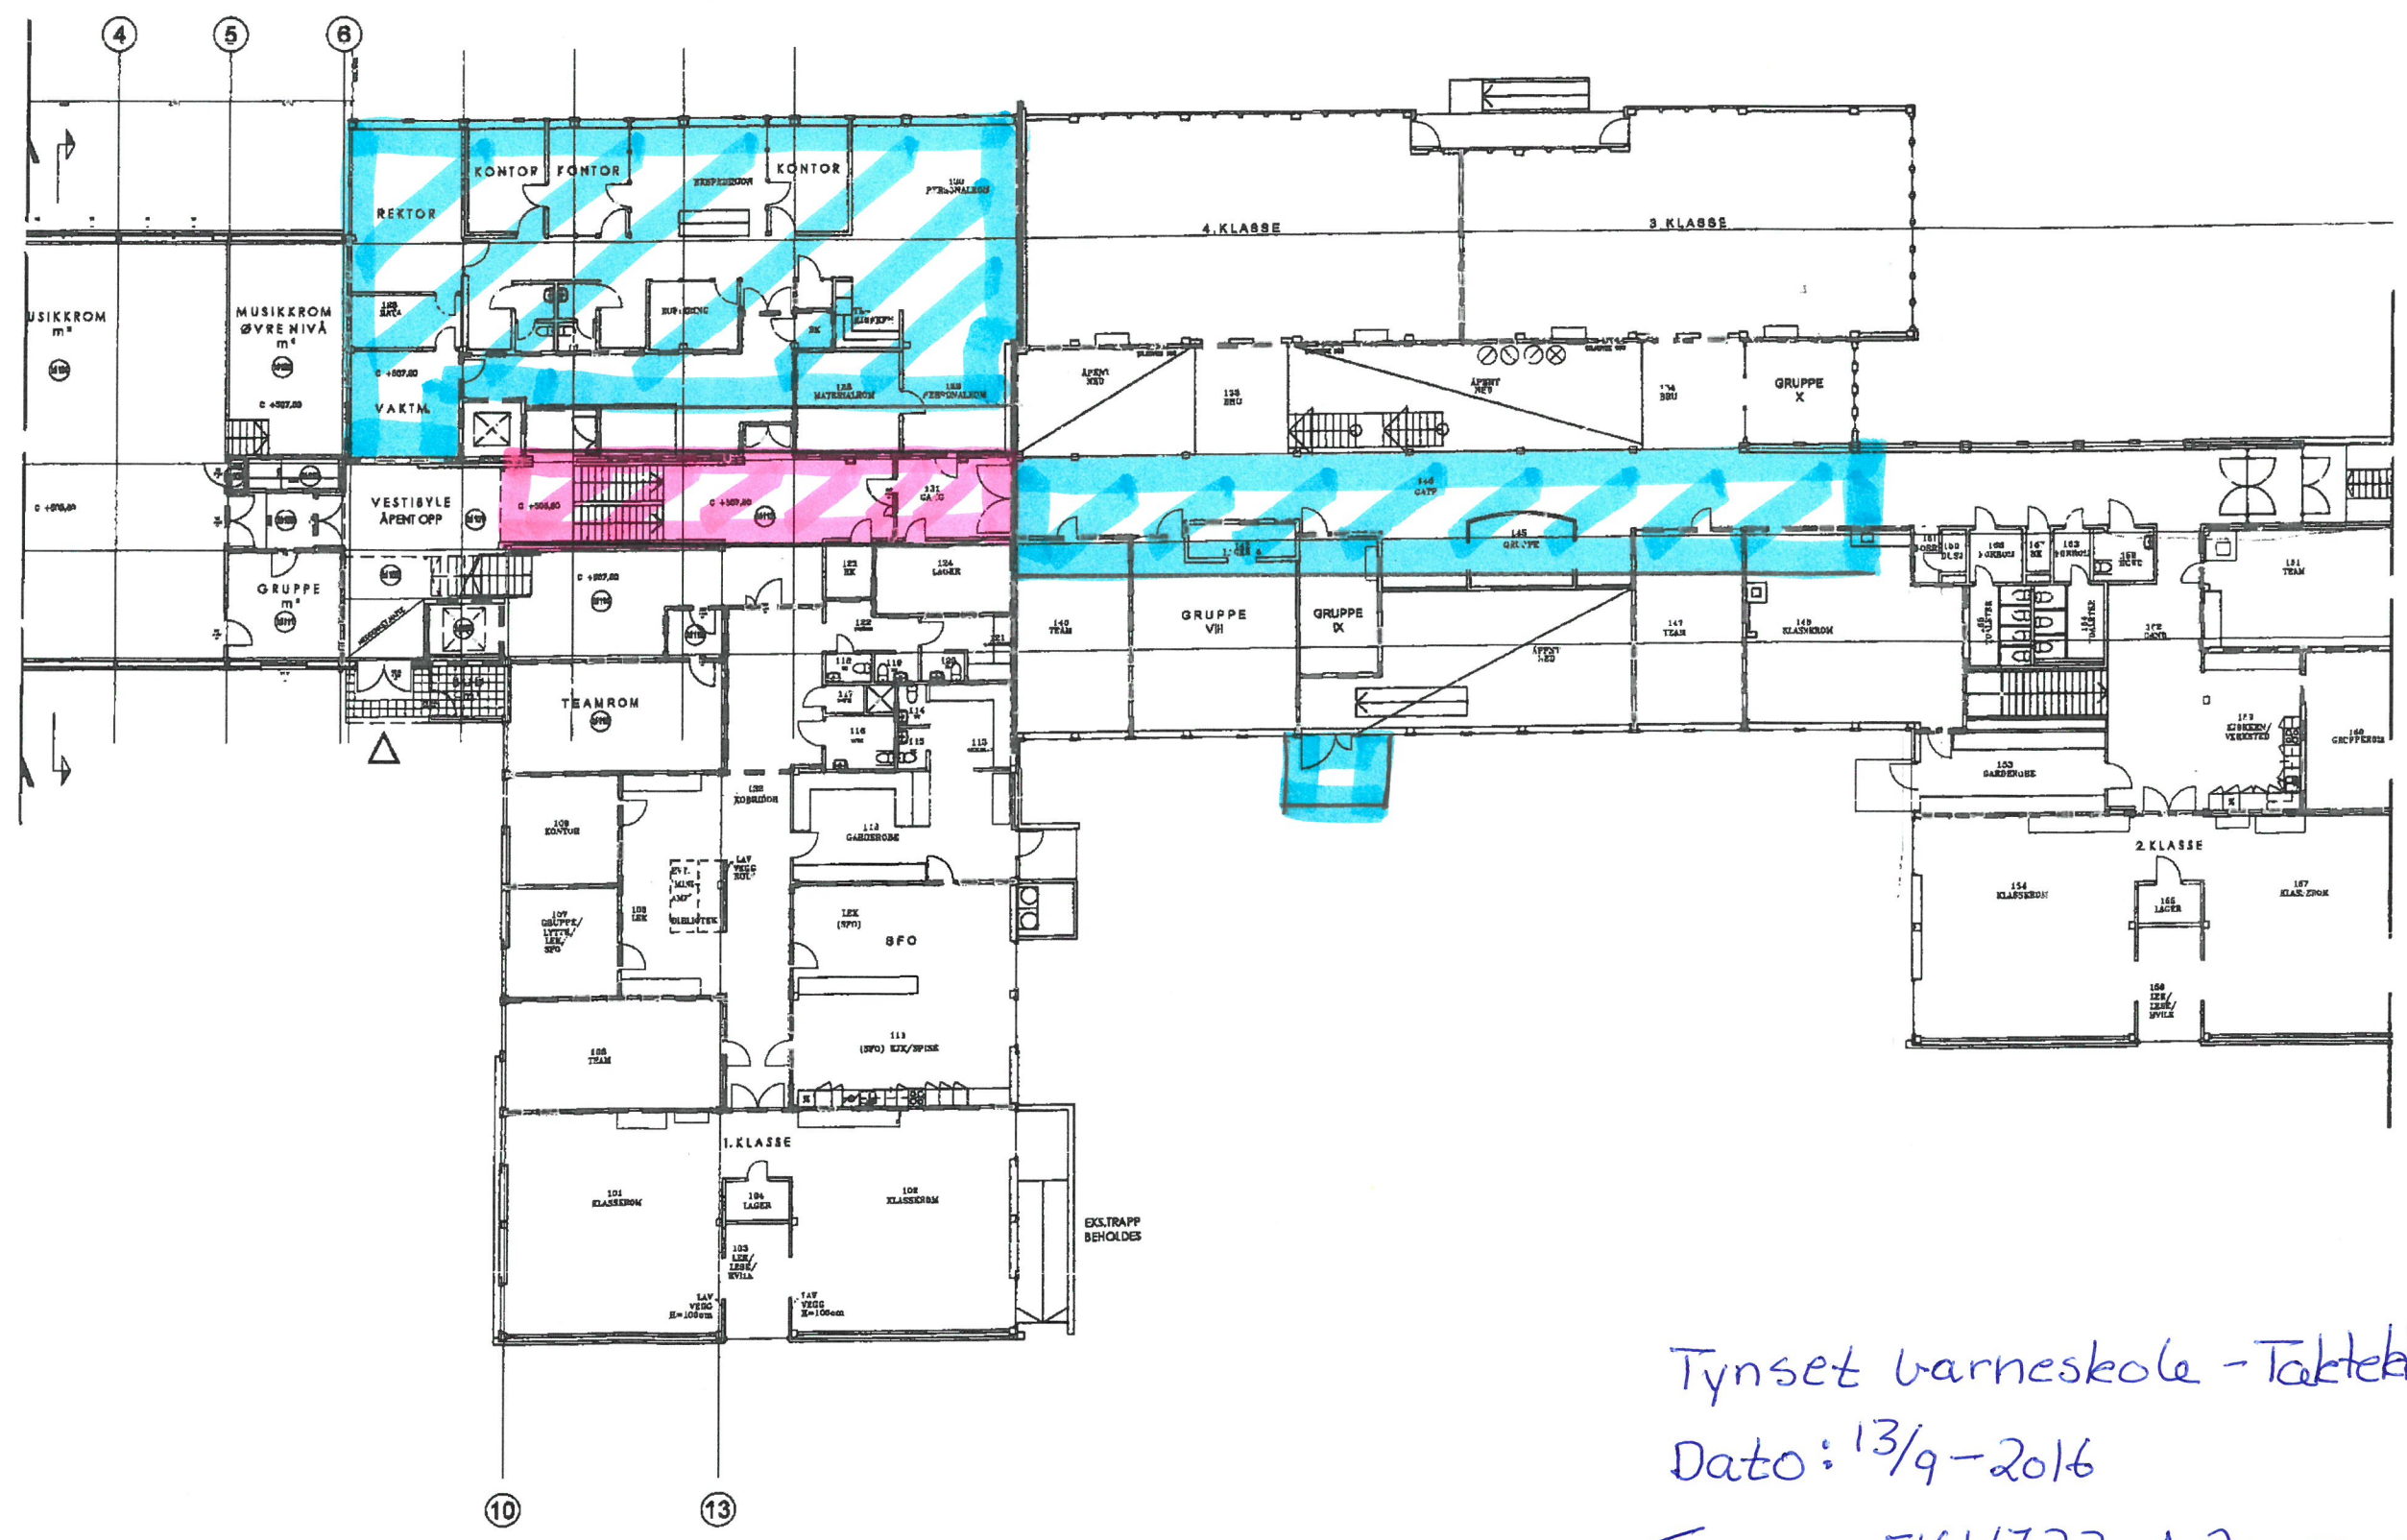
 Tak som skal skifes.
 Opsjonspris på dette arealet



Tynset barneskole - Takteking
 Dato: 13/9-2016
 Tegn. nr.: 5164722-A-20-00-01