

SITUASJONSKART



Gnr/Bnr: 61/14

Adresse: Sarpsborgveien 75

Målestokk: 1:1000

Dato: 16.06.2017

Saksbehandler: kb

Eiendomsgrense sikker



Eiendomsgrense usikker



Kulturminne/Fornminne

K

Vannledning VA



Spillvann SP

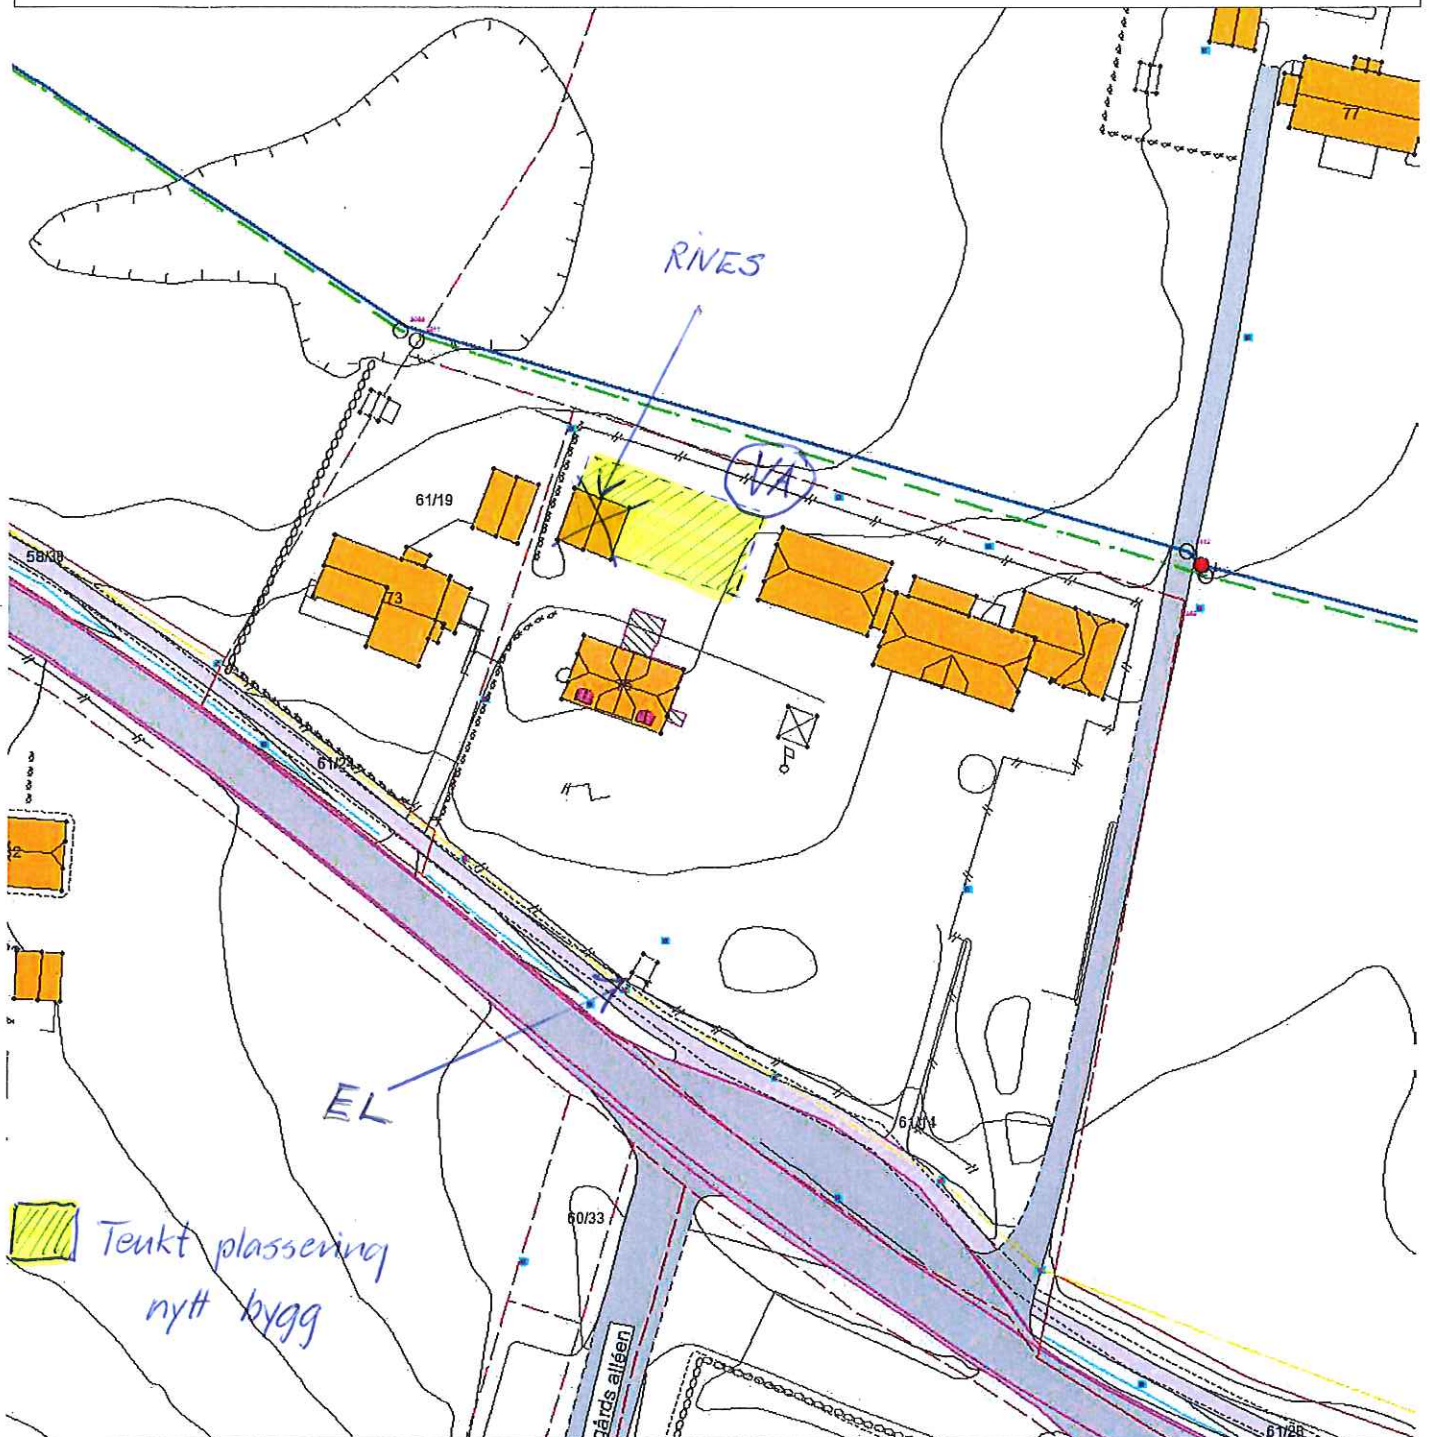


Overvann OV



Dato:

Sign:

RÅDE
KOMMUNE

NBI Situasjonskartet kan ikke brukes som juridisk dokument, mtp eiendomsgrenser. I den forbindelse må man ha koordinatfestede målebrev, eller målebrev av nyere dato. Mange av de gamle grensene er konstruert opp, og må derfor kontrolleres i marka.

Det er søker som har ansvar for at de riktige naboer og gjenboere blir varslet i h.h.t. plan og bygningslovens §94 pkt 3.

Det tas forbehold om eventuelle feilregistreringer, uregistrerte tomtegrenser og uregistrerte endringer i eierforholdet.

Ta kontakt med oppmålingsavdelingen i Råde kommune ved spørsmål om kvalitet på eiendomsgrensene.

Dette kartet inneholder kun de naboer kommunen har oversikt over. Reguleringsformål/bestemmelser må innhentes av søker.