


# Nytt sykehus i Drammen

Skisser fra Byggoptimaliseringsprosjektet høsten 2016  
for omplassering av funksjonsarealer


# Endringer adkomstbygg



## 1. etasje

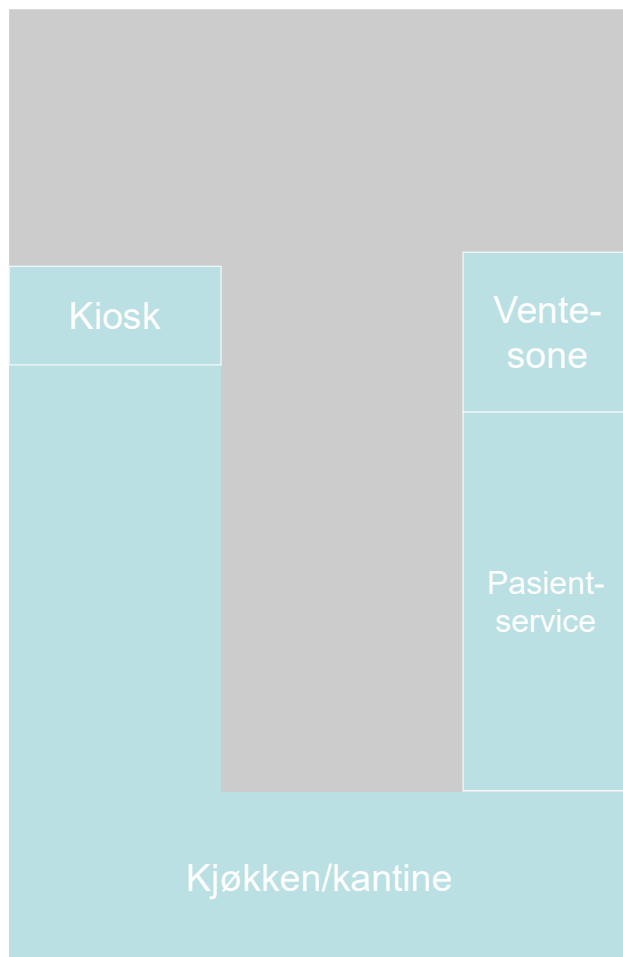


## 2. etasje

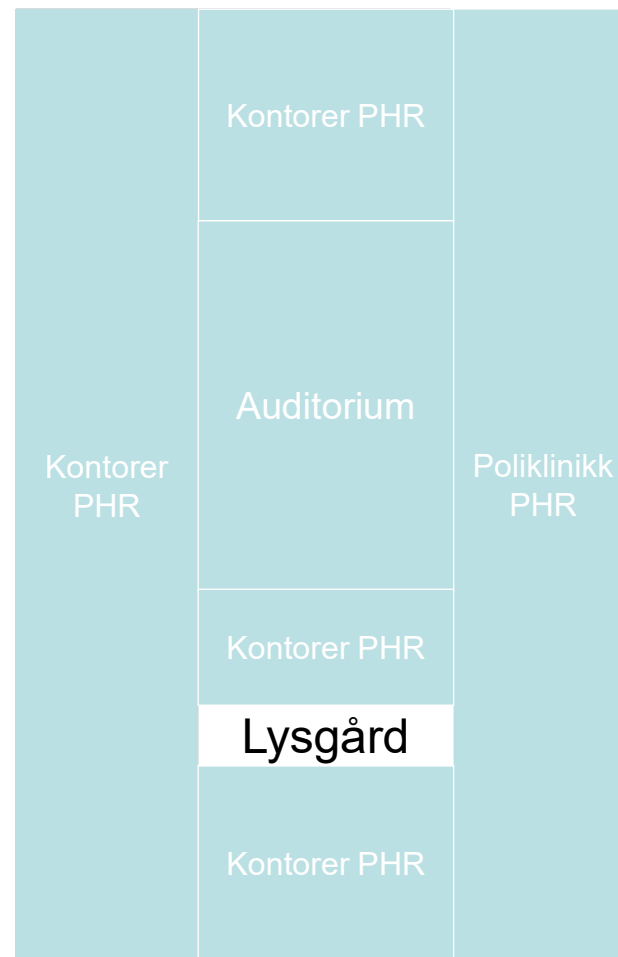


# Endringer somatikkbygg - oppsummert

- Lab-karré fjernet, alle labfag lagt i ny 4. etasje i behandlingsbygget
- Fjernet poliklinikk karré 3, lagt til ny 4. etasje over poliklinikk karré 1 og 2
- Rettet ut glassgate, fjernet hagerom i glassgaten
- Vurdert speilvendig av behandlingsbygg 1. og 2. etasje, tilpasset poliklinikk karréer i hht ny funksjonsplassering i behandlingsbygg
- Tatt ut alle funksjonsarealer i 3. etasje med unntak av overnatting for vaktpersonell
- Ny struktur på sengekors, tilpasset ny basismodell med kortere bygningskropp


# 1. etasje

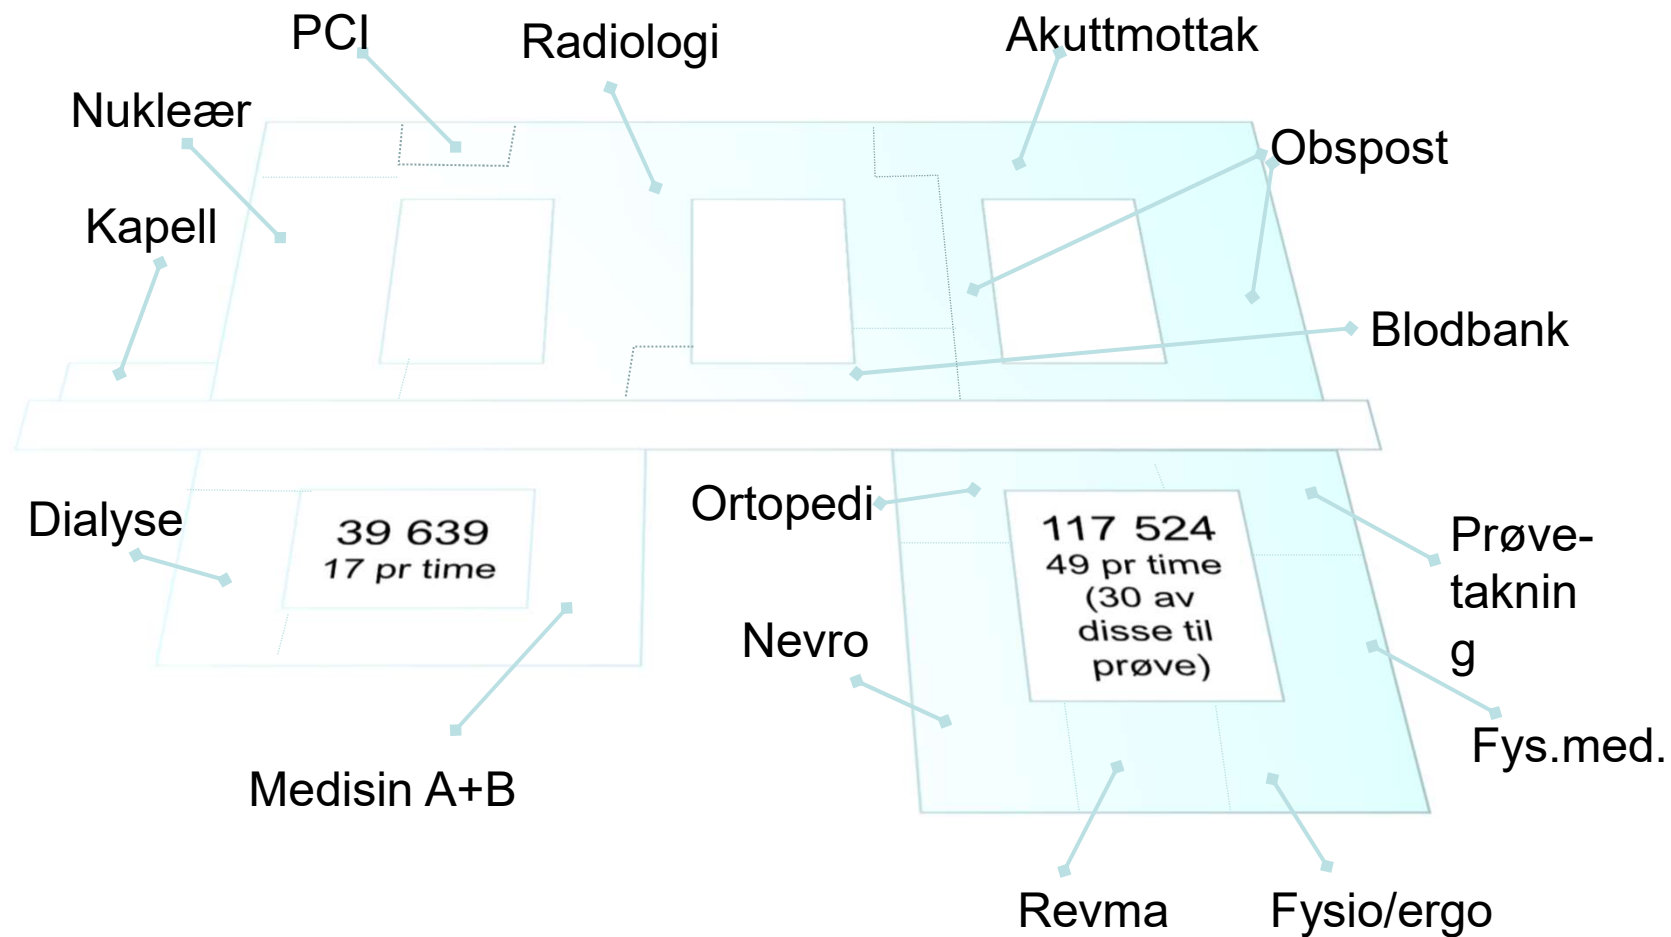


# 2. etasje

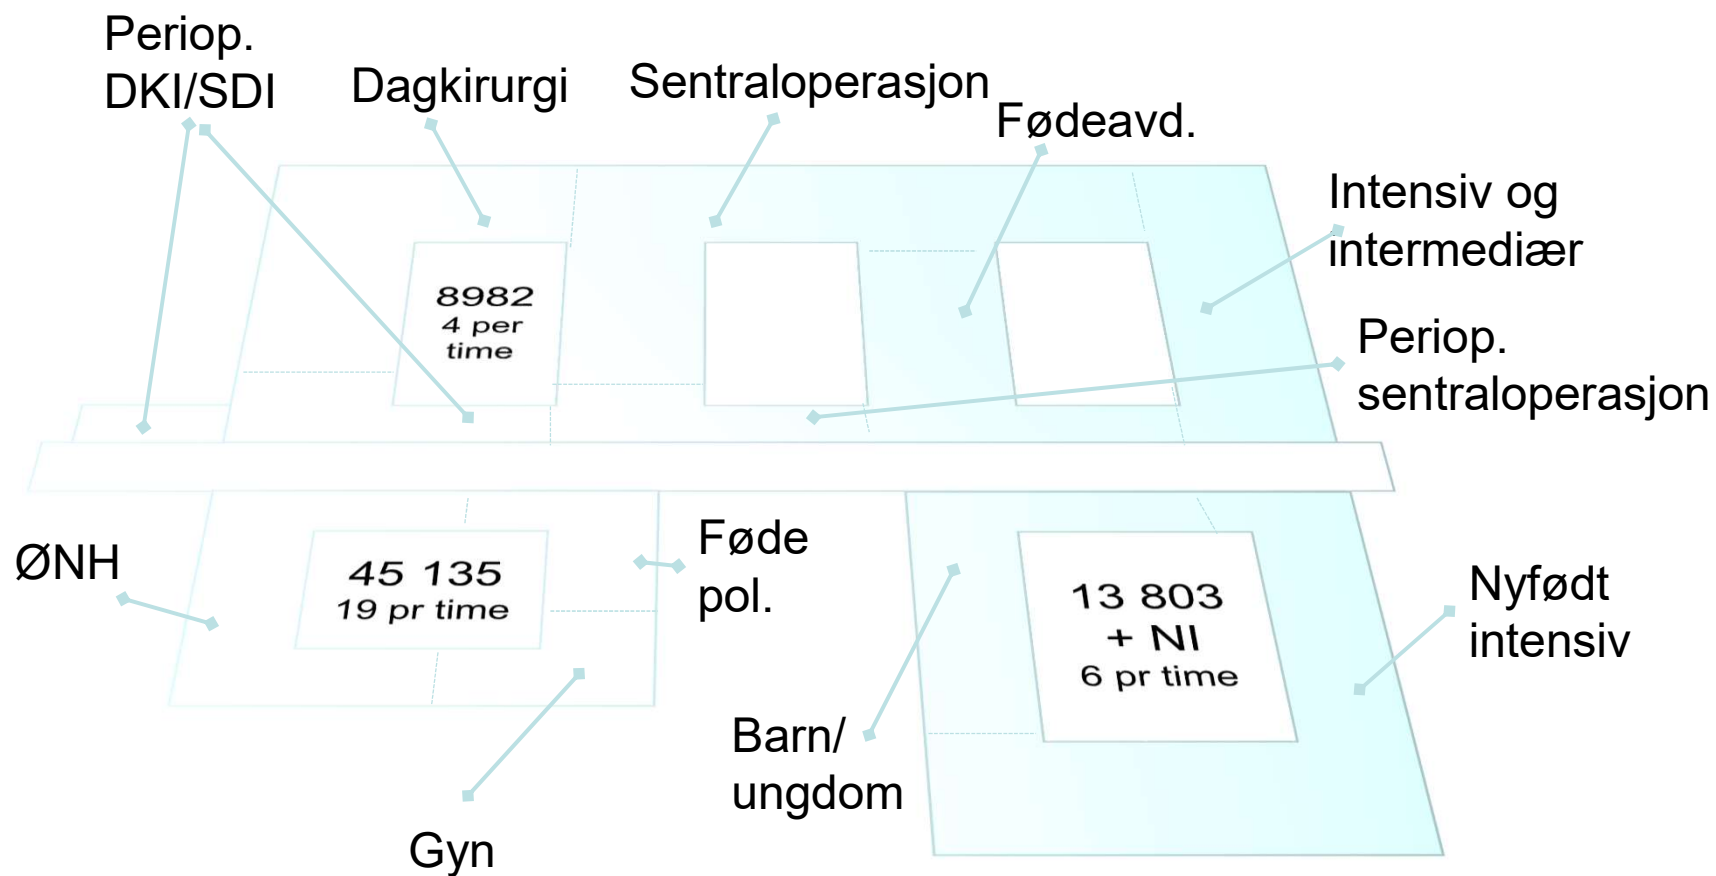

# Ny 4. etasje behandlingsbygg og poliklinikk

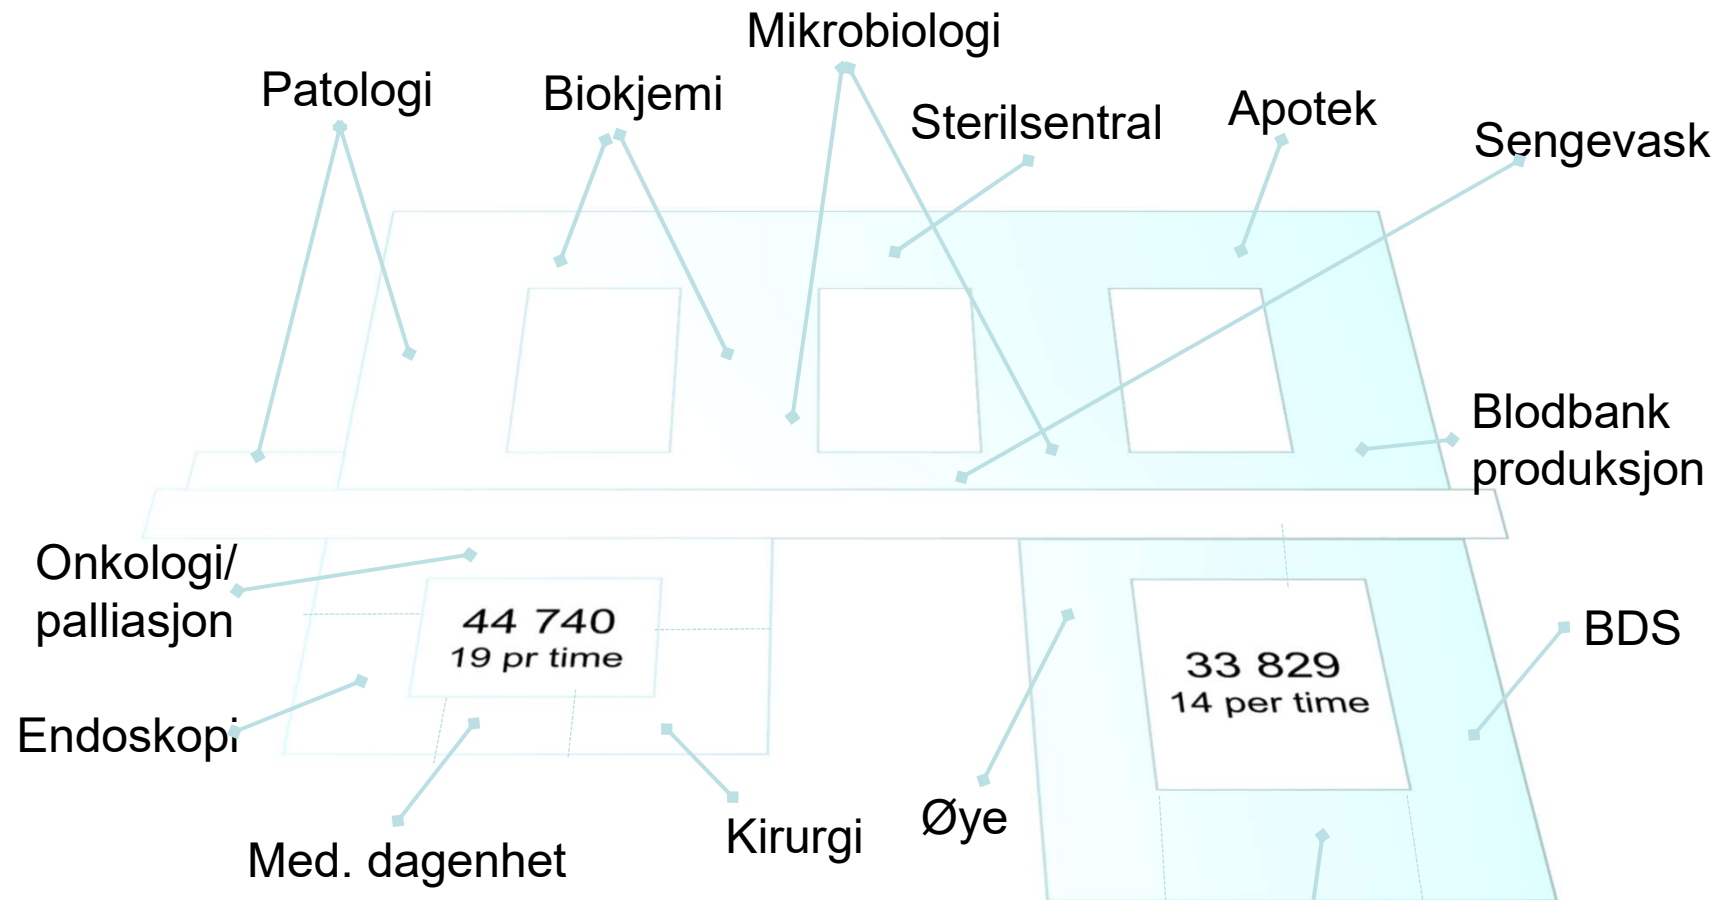

# Ny underetasje

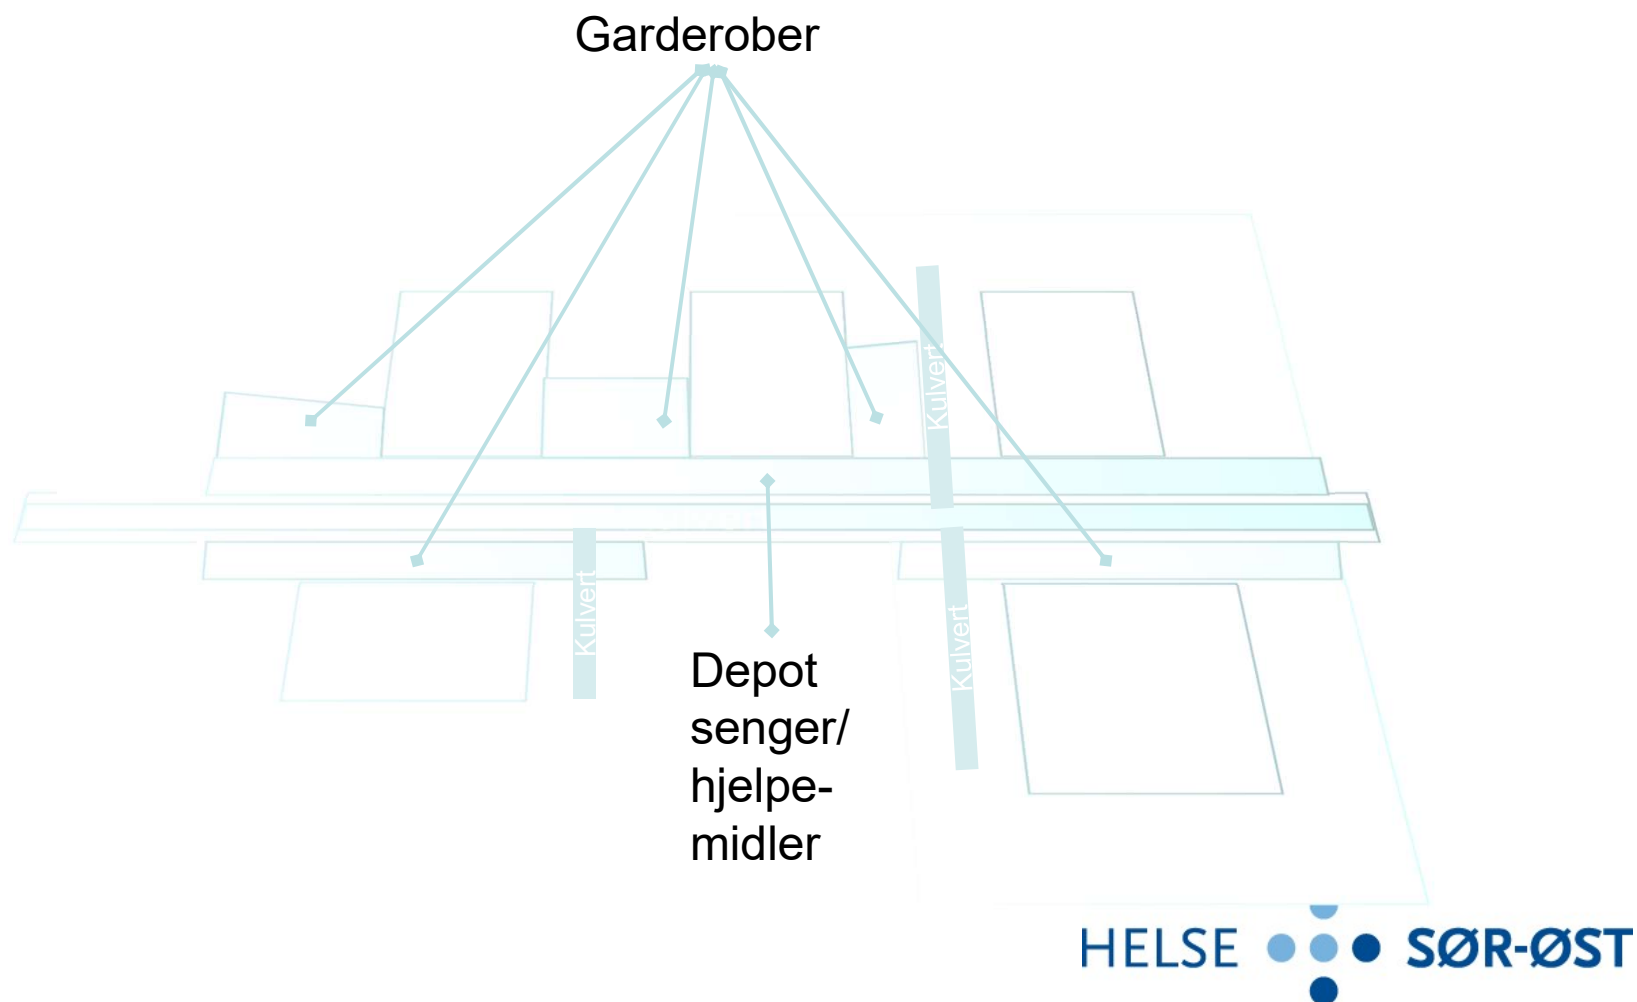




# Prinsippskisse sengekors

## Midtgang/felles:

- Lager forbruksmateriell x2
- Lager MTU x2
- Hjelpemidler lager x2
- 1 personal WC x2
- Avd.spl x2
- Fagutvikl./driftsspl. x2
- Møterom x2 – slås sammen/delbart
- Medisinrom x2
- UB rom x2
- Avfallsrom – slått sammen
- Rengjøringsrom 3m<sup>2</sup>
- Postkjøkken 32
- Spiseområde 30 m<sup>2</sup> (str = ?)
- Vareheiser + oppstilling vogner

## A + F → 14 sengsfløyer:

- 10 vanlige sengerom
- 1 kontaktsmitteisolat
- 2 senger i intermedierrom
- 1 HC rom
- 1 teamrom + samtale, inkl med.(14+6+1=21m<sup>2</sup>)
- 1 personal-WC
- Nisje til tøy 3 m<sup>2</sup>
- Nisje forbruksmateriell 3 m<sup>2</sup> (økt fra 2)
- 1 skyllerom

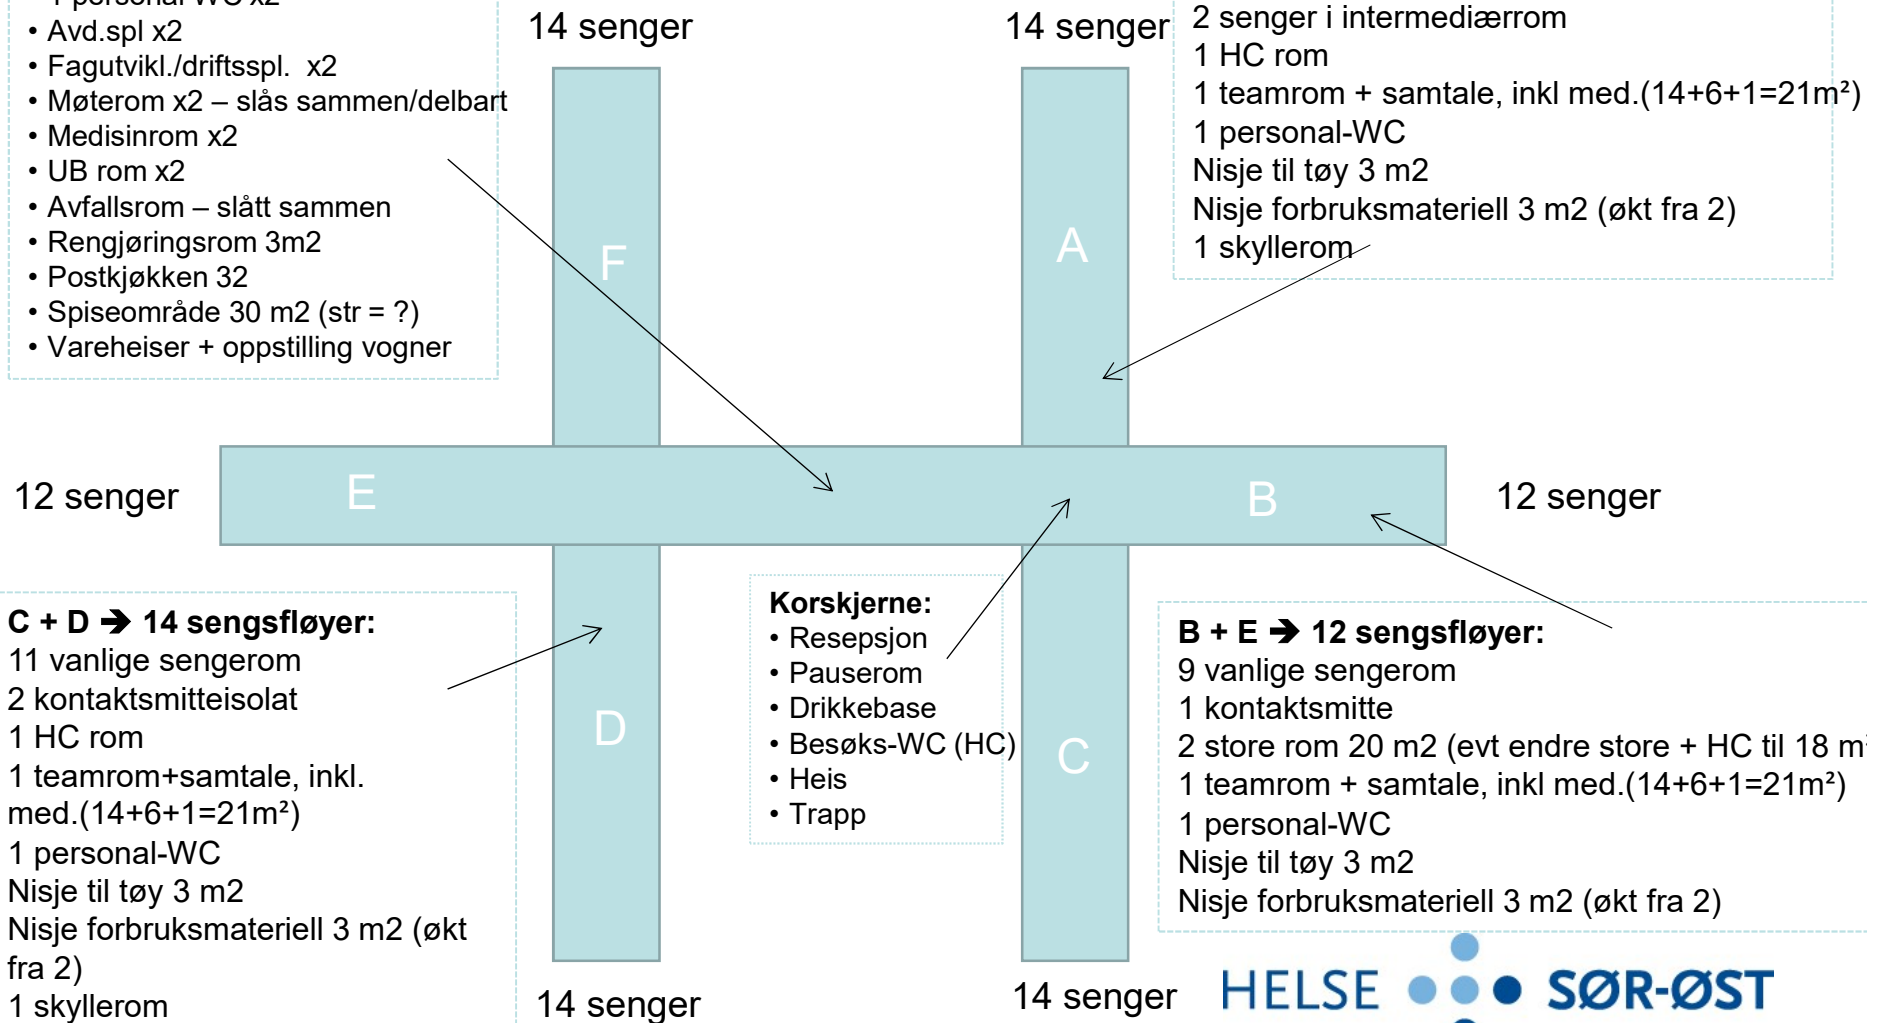

## C + D → 14 sengsfløyer:

- 11 vanlige sengerom
- 2 kontaktsmitteisolat
- 1 HC rom
- 1 teamrom+samtale, inkl. med.(14+6+1=21m<sup>2</sup>)
- 1 personal-WC
- Nisje til tøy 3 m<sup>2</sup>
- Nisje forbruksmateriell 3 m<sup>2</sup> (økt fra 2)
- 1 skyllerom


## Korskjerne:

- Resepsjon
- Pauserom
- Drikkebase
- Besøks-WC (HC)
- Heis
- Trapp

## B + E → 12 sengsfløyer:

- 9 vanlige sengerom
- 1 kontaktsmitte
- 2 store rom 20 m<sup>2</sup> (evt endre store + HC til 18 m<sup>2</sup>)
- 1 teamrom + samtale, inkl med.(14+6+1=21m<sup>2</sup>)
- 1 personal-WC
- Nisje til tøy 3 m<sup>2</sup>
- Nisje forbruksmateriell 3 m<sup>2</sup> (økt fra 2)


# Midtsone og kjerne

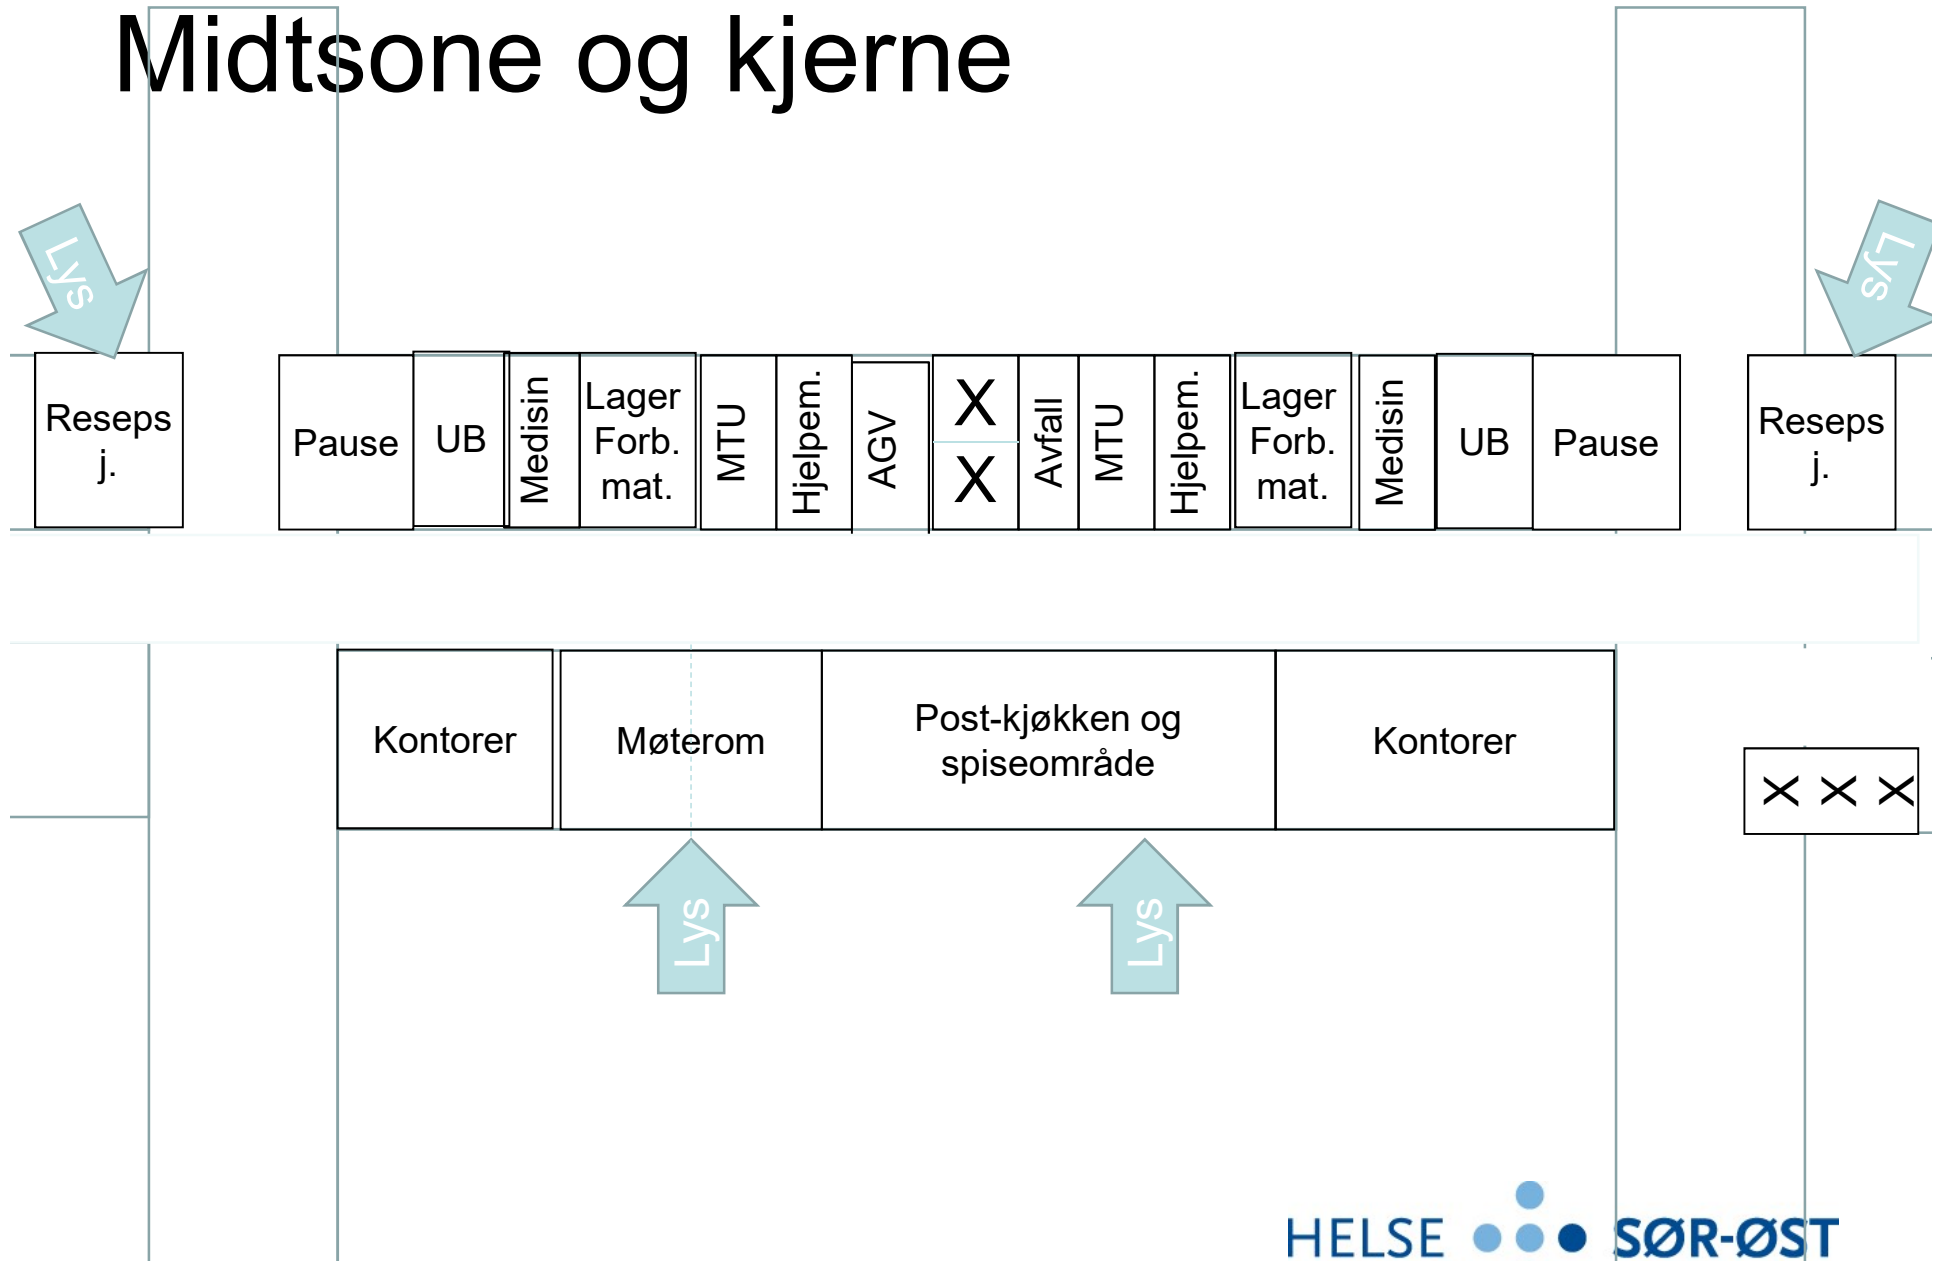


# Speilvendt somatikkbygg

- Hovedårsak er å få tydeligere skille mellom akutt og elektiv pasientflyt både utomhus og inne i bygget
- Speilvending av 1. etasje behandlingsbygg påvirker plassering av funksjoner i 2. etasje, gir enklere atkomst til DKI/SDI
- Endret funksjonsplassering i 2. etasje påvirker funksjonsplassering i poliklinikk karréer


# 1. etasje

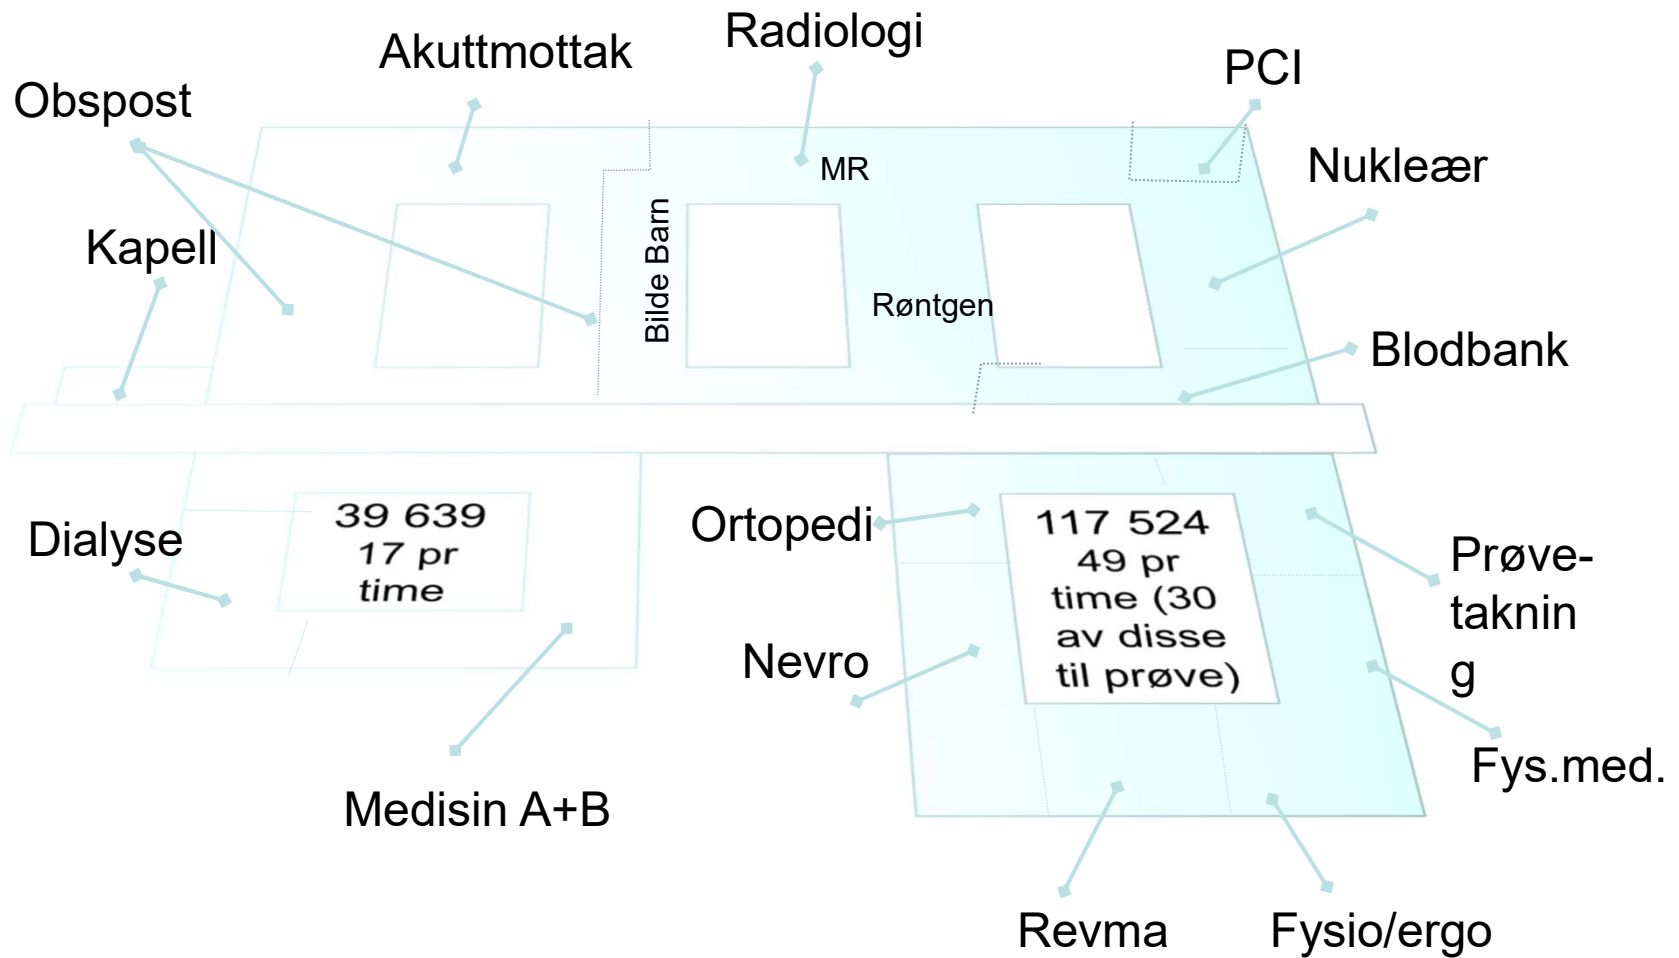


# 2. etasje

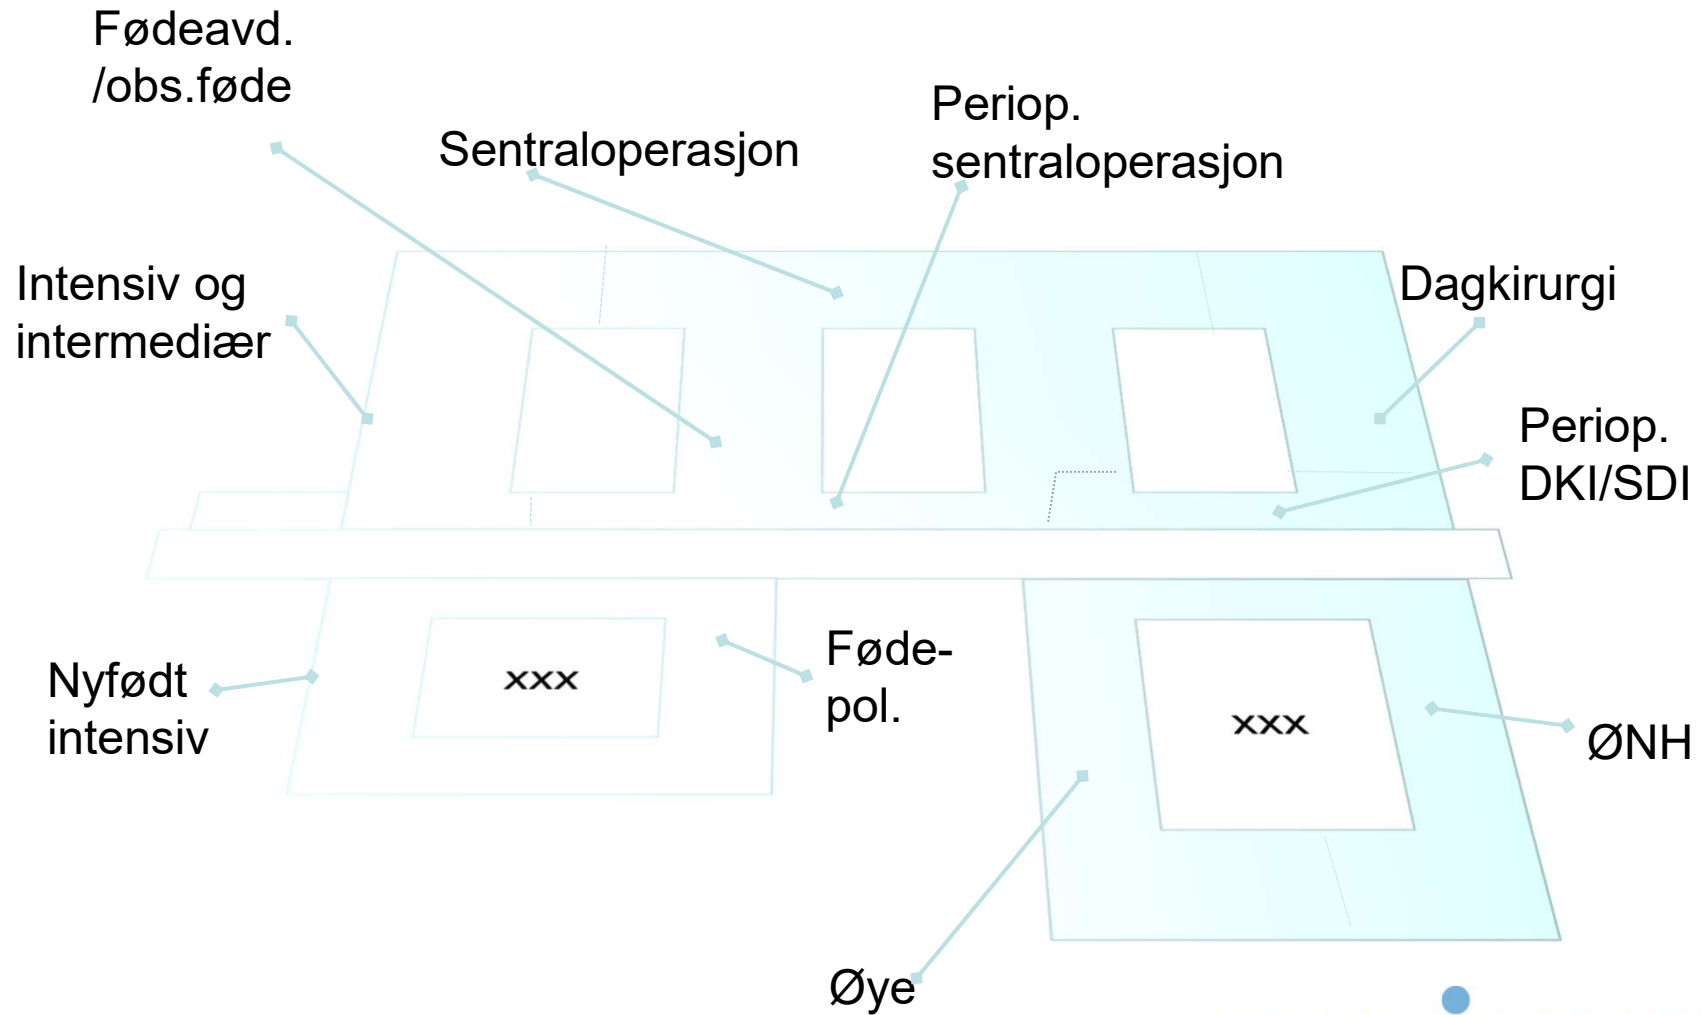

# NY 4. etasje

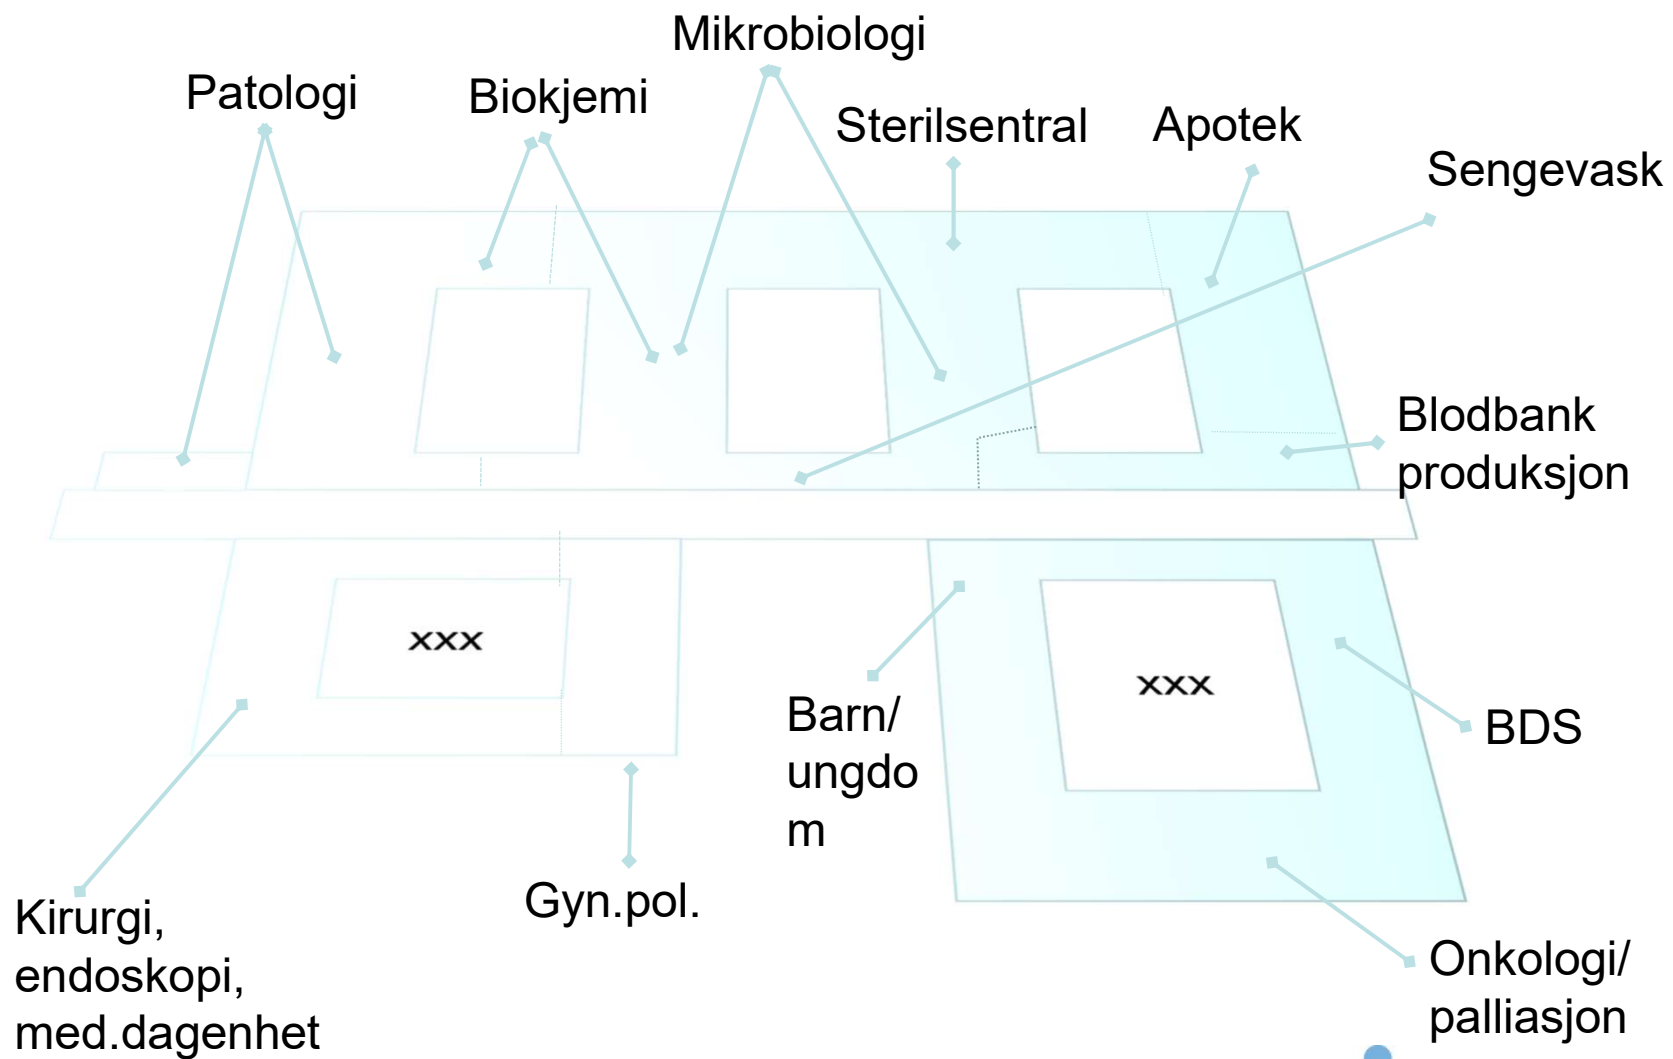

# Økonomigård

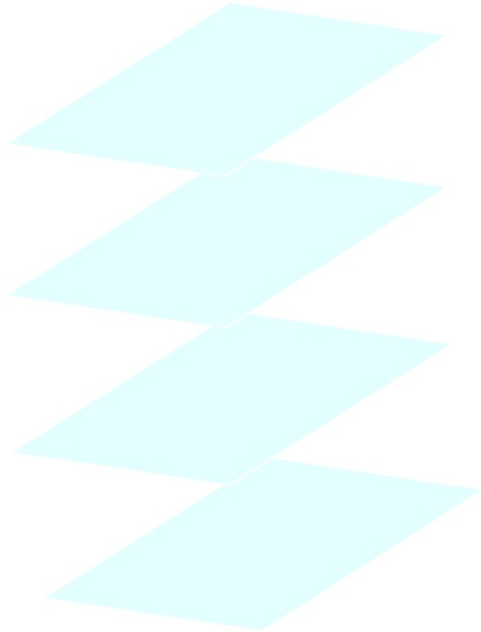

3. etasje: Tekniske rom Tøyhåndtering  
**Kontor somatikk** (tidligere Apotek prod.)

2. etasje: Ingen endring

1. etasje: Ingen endring

U1. etasje: Ingen endring

# Endringer stråleterapi og legevakt

- Stråleterapibygg plasseres nært adkomsttorget (tidligere plassering for legevakt). Frittstående bygg, men med korridor inn til behandlingsbygg somatikk.
- Legevakt/Helsehus plasseres som eget bygg mot vest, tidligere plassering for lab karré. Dette vil senere kunne bygges ut og kobles på behandlingsbygg som somatikk.