


Snitt A  
Snittegning

Gangbane min. 900 mm

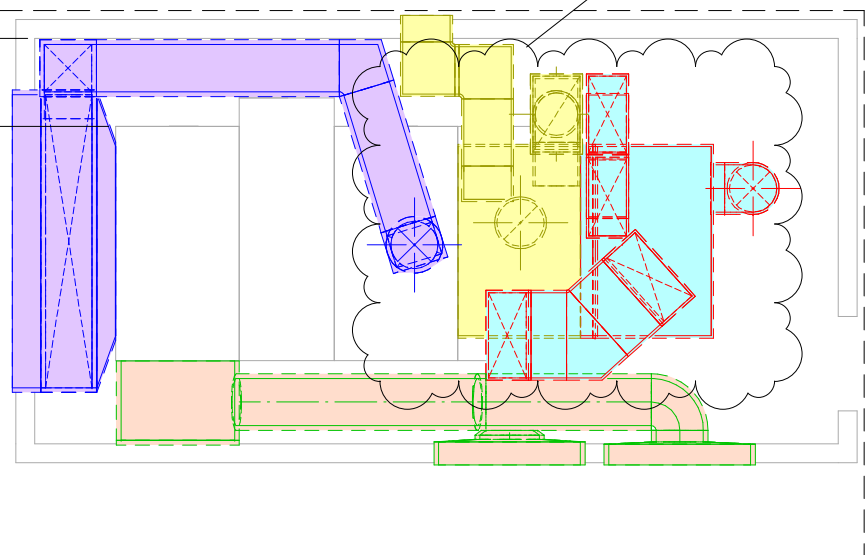

KANALFØRING  
GJENNOM TAK  
MÅ TILLPASSES  
OG LEGGES OM

Snitt A  
Snittegning

PLAN

	Oslo S - Anbudstegning
	Teknisk rom
	Målestokk: 1:50
	Dato: 7.6.2017
	Tegnet: TP