


Købe 15

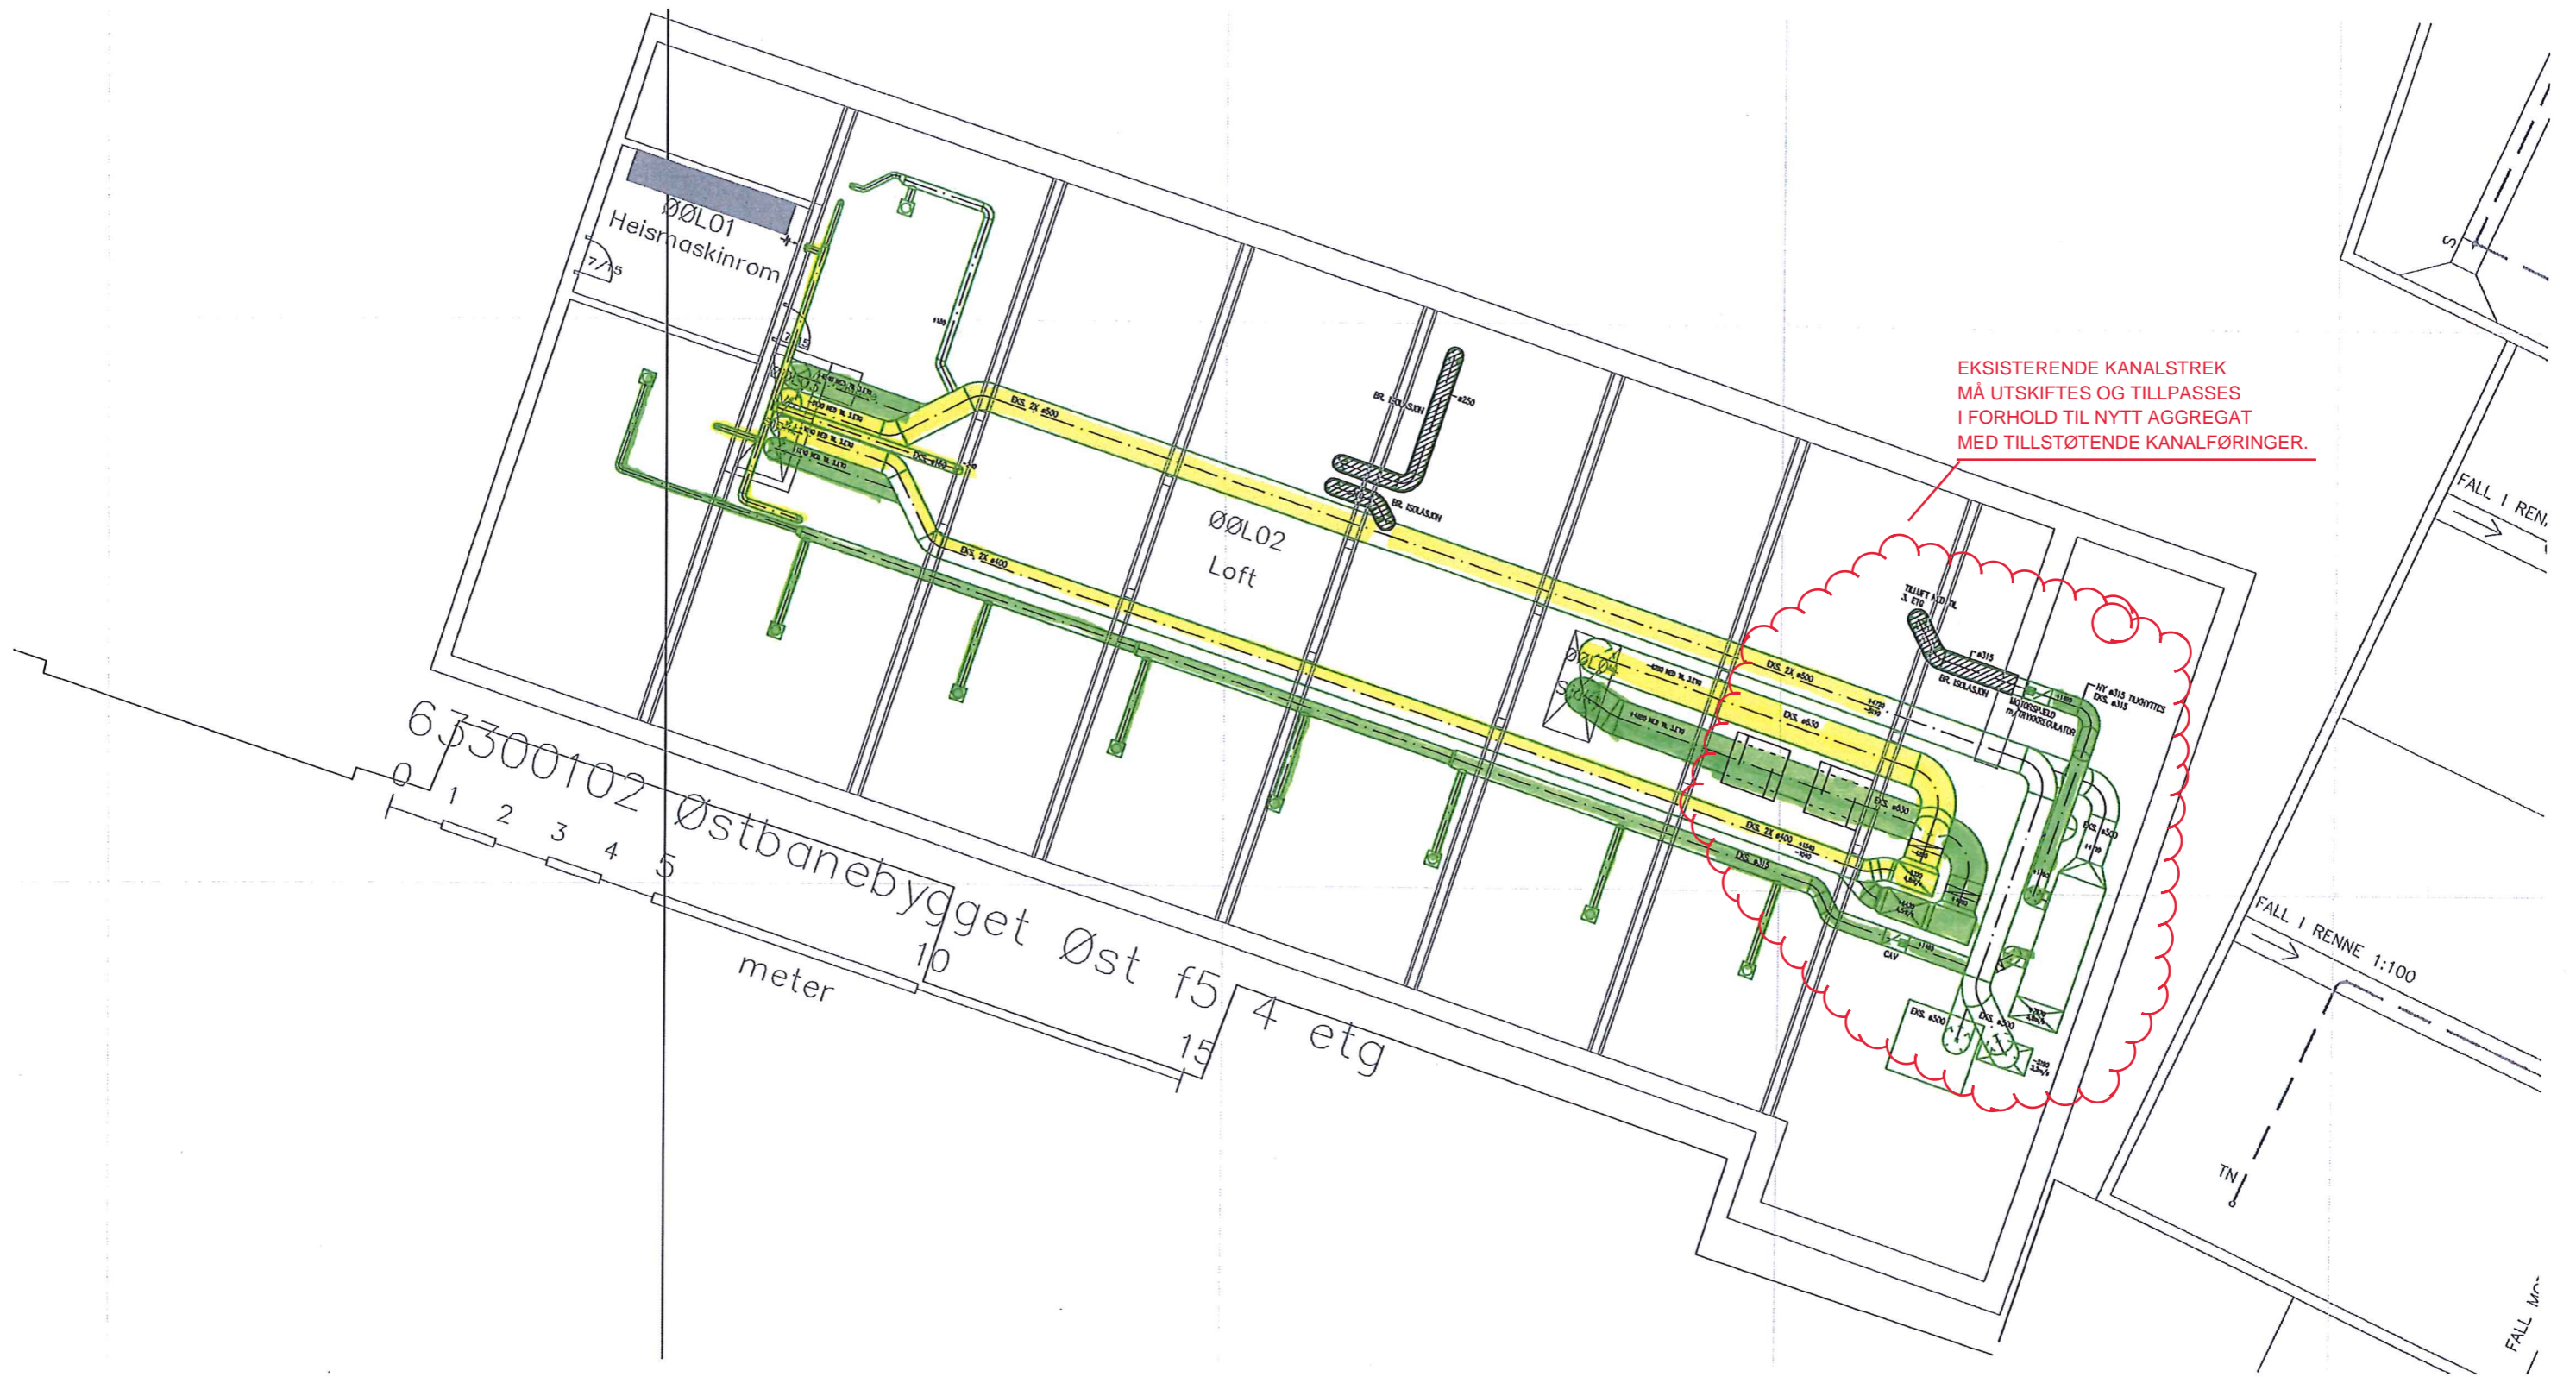

EKSISTERENDE KANALSTREK
MÅ UTSKIFTES OG TILPASSES
I FORHOLD TIL NYTT AGGREGAT
MED TILLSTØTENDE KANALFØRINGER.

63300102 Østbanebygget Øst f5 4 etg
meter 10

FALL I RENNE 1:100

FALL M...