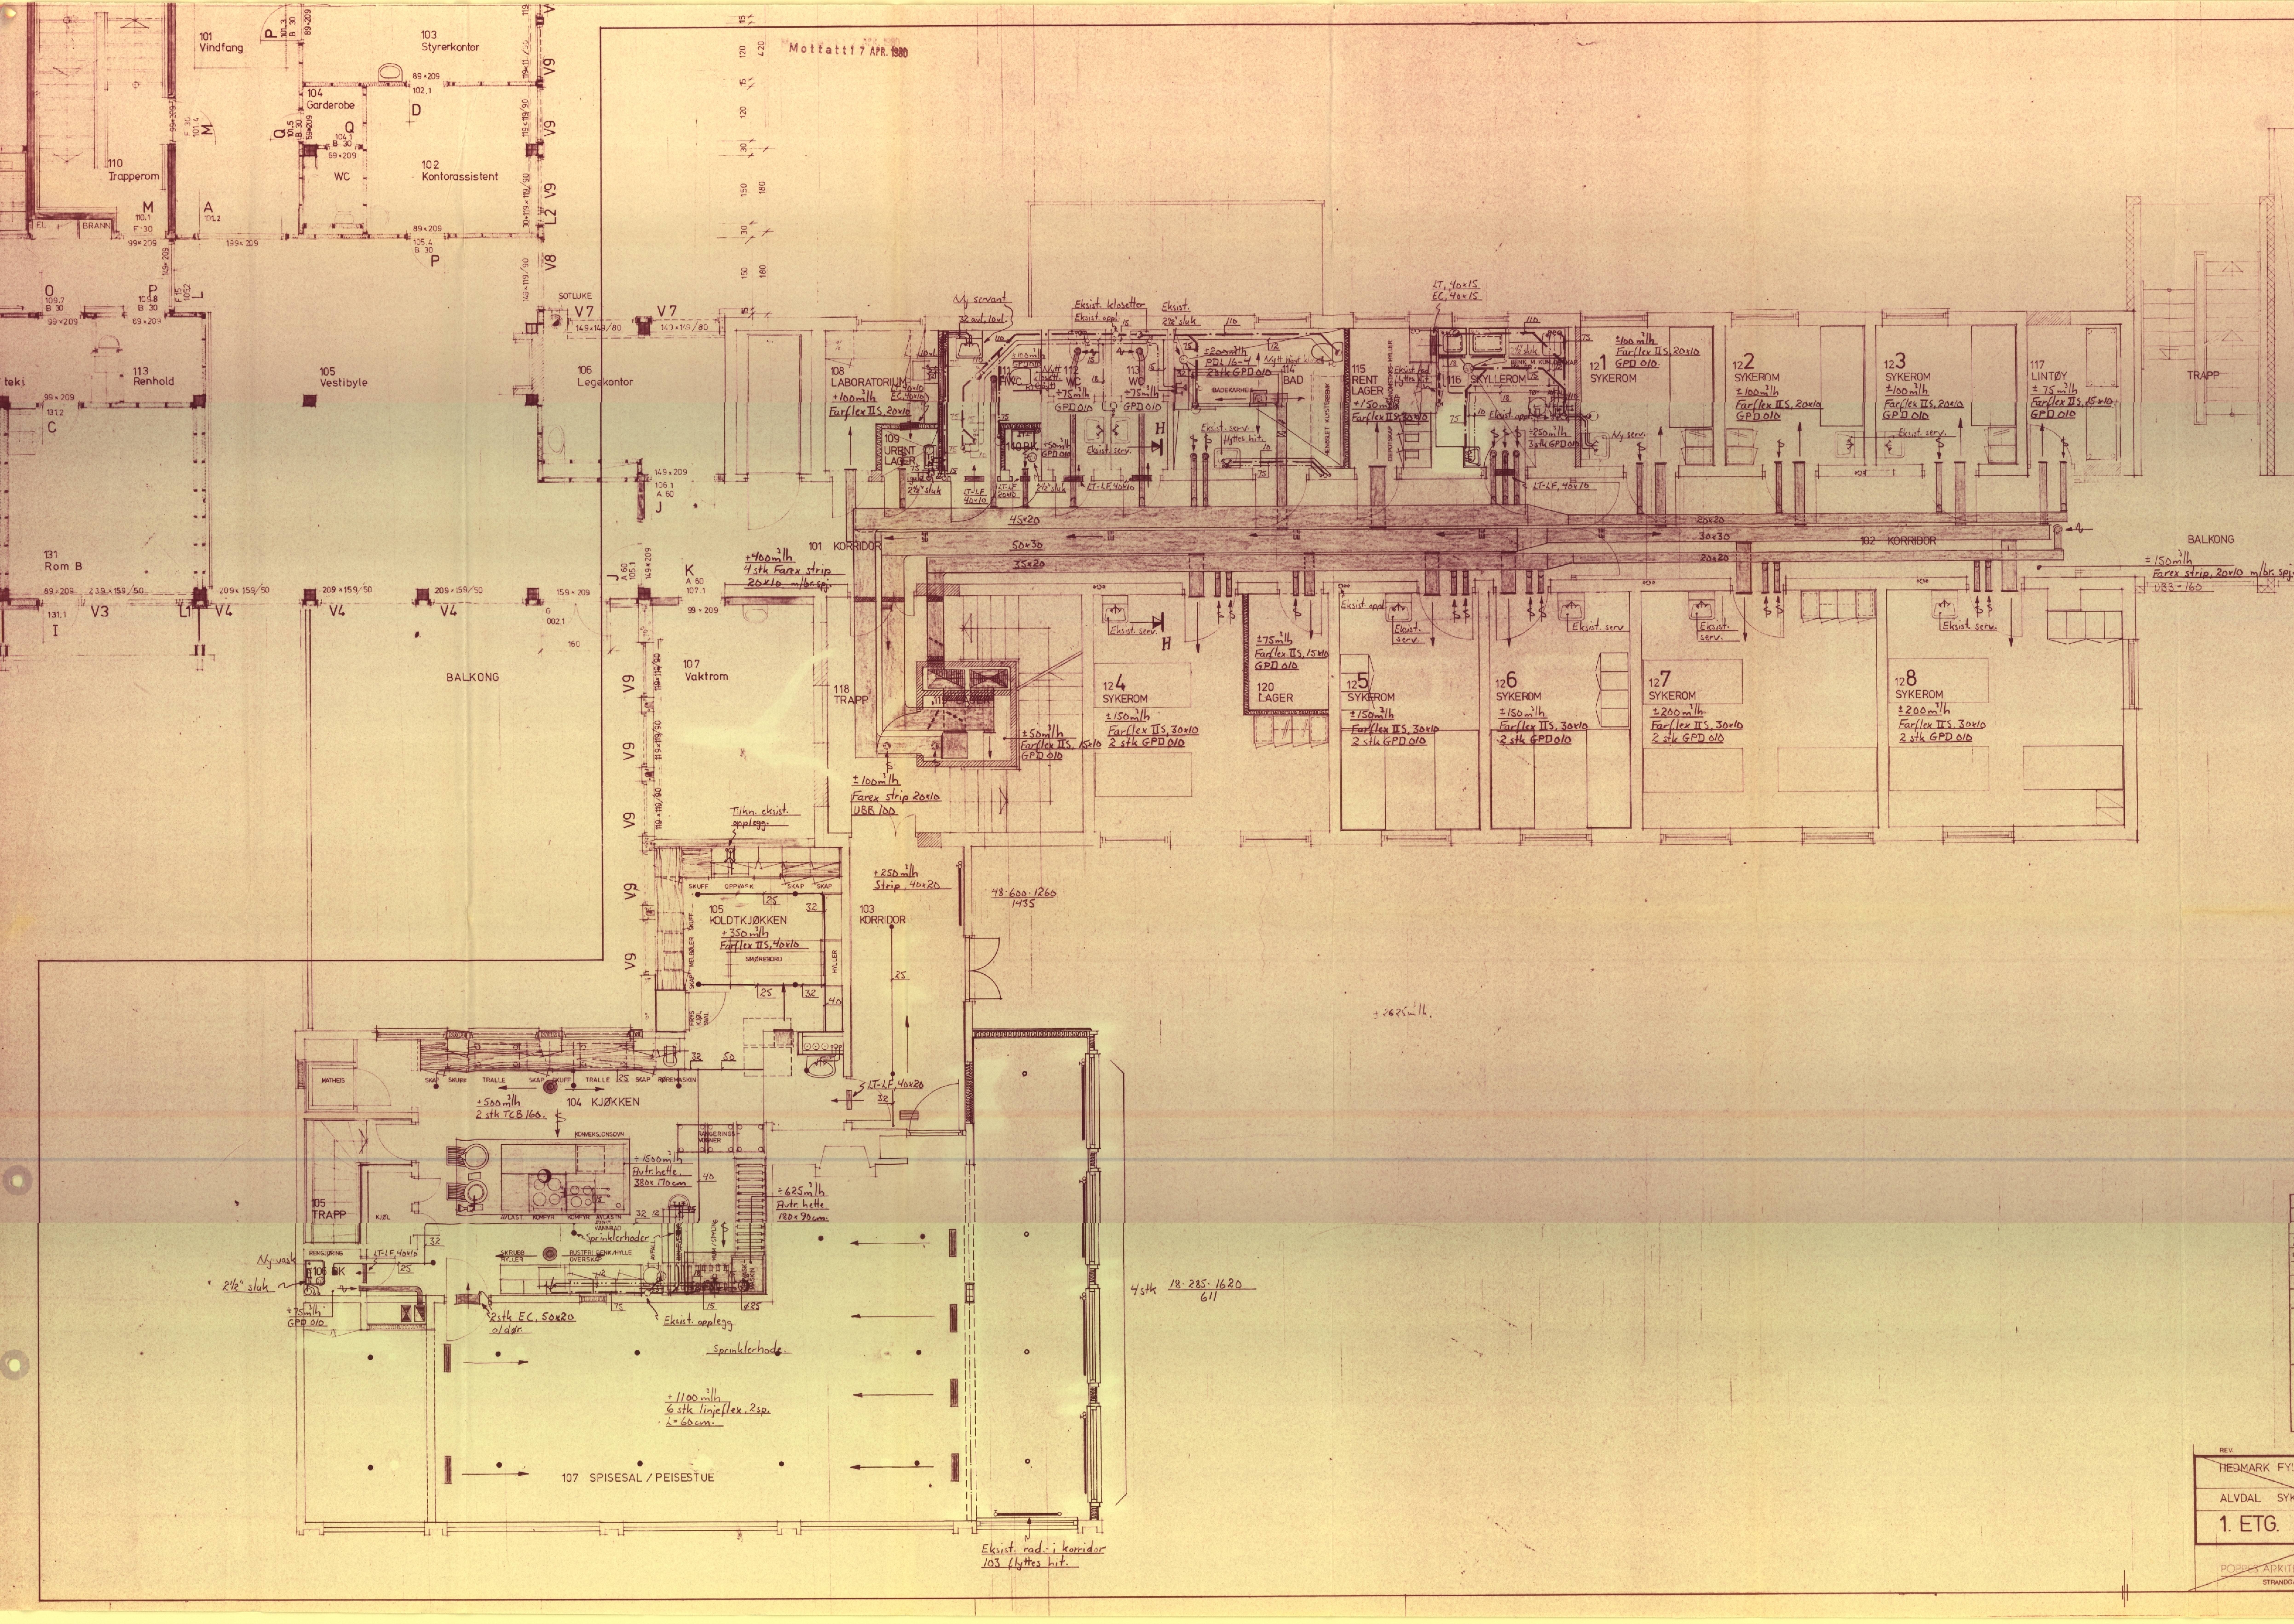

▮ = Brannspjeld.

For snitt, se tegn. nr. B63.216.

ROLF AALERUD A/S SIVILINGENIØR RÅDGIVENDE V.V.S. INGENIØRFIRMA Sentralbord 25 005 Grønnegt. 63 - 2300 Hamar

OLV INDUSTRIPLAS Postboks 234, 2381 Brumunddal

C	Korr. rom 103, serv. rom 116	2/1-81	Sh.
B	Korr. rom 107, 109 og 116	2/12-80	Sh.
A	Korr. sprinkleranlegg	29/10-80	Sh.
Index	Revisjonen gjelder:	Dato:	Sign.:

ANBUDSTEGNING VVS:

ANBUDSTEGNING BYGG:

ALLE MÅL KONTROLLERES PÅ STEDET!

ALVDAL SJUKEHEIM.
VVS-ANLEGG, OMBYGGING.
PLAN, 1. ETG.

Målestokk: 1:50
Tegn.: 23-5-80 Sh.
Kontr.:
Mrk.: RV.

SIVILINGENIØR ROLF AALERUD A/S RÅDGIVENDE V.V.S. INGENIØRFIRMA M.N.I.F. — M.R.I.F.
2300 HAMAR · TLF. 25 005 *

B63212

Revisjon: C

REV. | SIGN. | DATO | IND.

HEDMARK FYLKESKOMMUNE HAMAR
ALVDAL SYKEHJEM, ALVDAL
1. ETG. OMBYGGING

MÅLESTOKK 1:50 | DATO 16.04.80 | SIGN.

POPPES ARKITEKTKONTOR arkon STRANDGATEN 41 - 2300 HAMAR TLF. 065 23921-24 646

2374-A-110 | SAK NR | TEGNING NR

Tegn. er beskyttet ved lov om opphavsrett av 1961