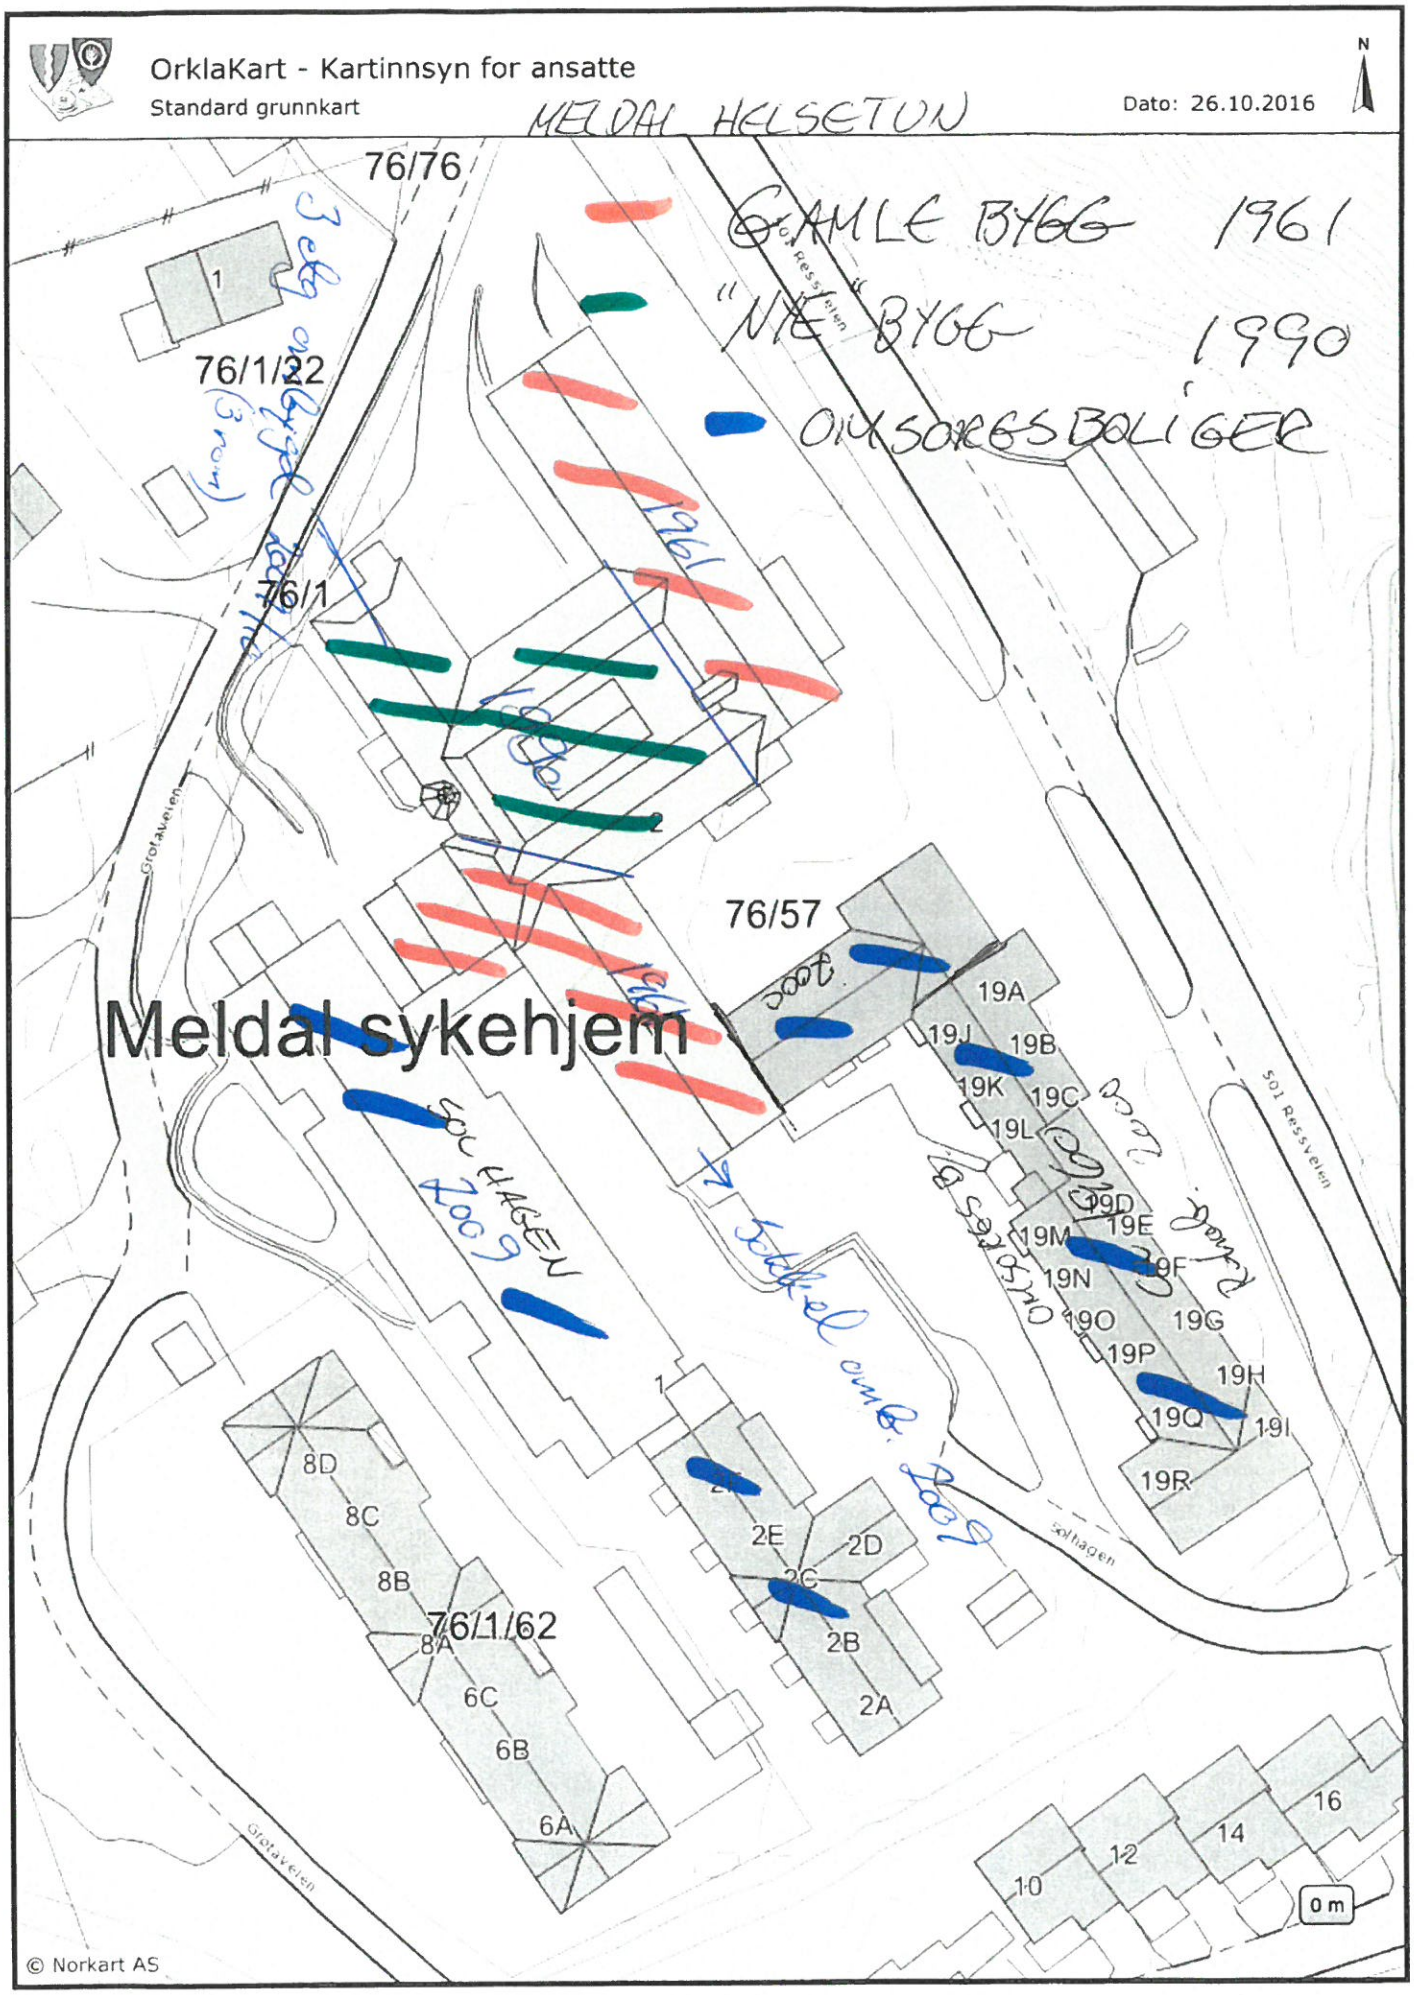
OrklaKart - Kartinnsyn for ansatte
Standard grunnkart
MELDAL HELSETUN
Dato: 26.10.2016
N
GAMLE BYGG 1961
"NE BYGG 1990
OMSORGSBOLIGER
76/76
76/1/22
76/1
76/57
Meldal sykehjem
Grotavelen
Sol Ressvelen
Sollhagen
19A
19J
19B
19K
19C
19L
19D
19E
19M
19F
19N
19O
19G
19P
19H
19Q
19I
19R
8D
8C
8B
8A
76/1/62
6C
6B
6A
2E
2D
2C
2B
2A
1
16
14
12
10
0 m
© Norkart AS