Kortleser på begge sider av dør, med kort og kode.

Kortleser på en side, åpneknapp (trykk) på sikker side (merk).

"Off-line" kortleser av type "Hotell system). Kun kort.

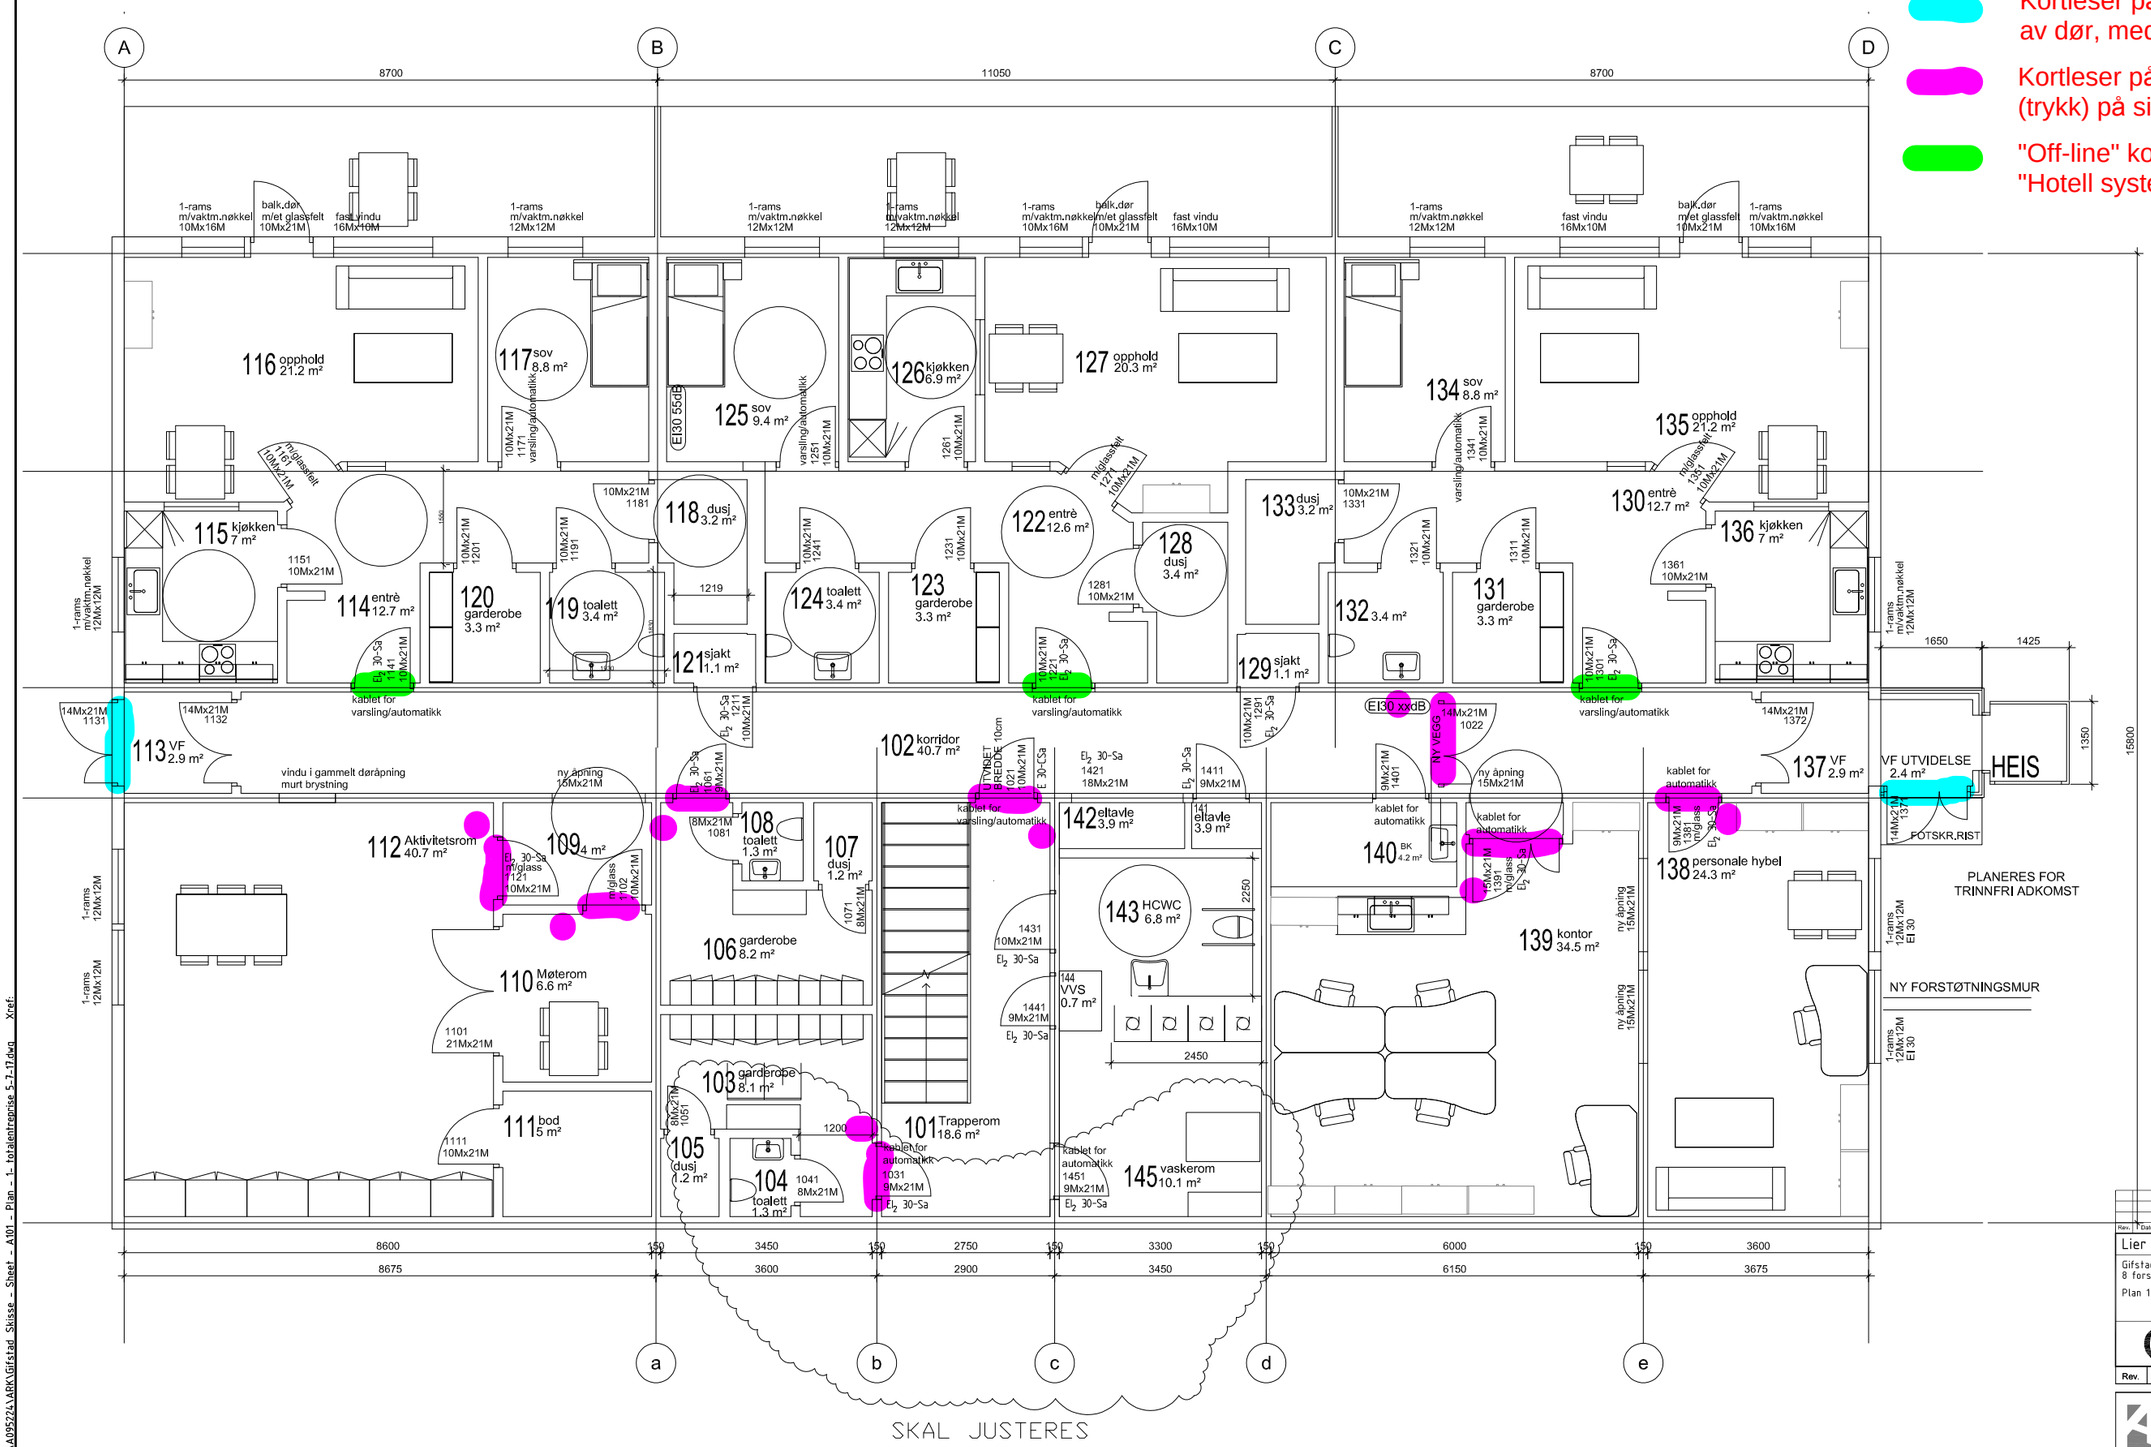

RISIKOKLASSE 6

Bolig i max 2 etasjer
BRANNKLASSE 1

BÆRENDE HOVEDSYSTEM R30 (B30)

SEKUNDÆR BÆRENDE BYGNINGSDELER R30 (B30)

BRANNCELLER
Generelt EI 30 (B30)
Trapperom, heis, sjakter EI 30 (B30)

DØRER I BRANNCELLER
Korridor/trapp tr2 E 30-CSa (F 30 S)
Branncelle/korridor EI_2 30-Sa (B 30)
Inst.sjakter EI_2 30-Sa (B 30)

VINDUER
Innvendig hjørne EI 30
Innervegg branncelle som vegg

Rev.	Dato	Revisjonen gjelder	Nr.	Saksb.	Skiltm.k.	Oppdr.a.

Lier kommune

Gifstadbakke 9
8 forsterkede boliger

Plan 1 etasje

Tegnet av: bh
Saksbehandler
Sidemannskonr.
Oppdragsansvarlig
Fag: ARK
Dato: juli -17
Målestokk: A1 1:50, A3 1:100

COWI

Oppdragsnr. A095244
Status: foreløpig totalentreprise
Tegningsnr. A095244-104
Rev.

Rev.	Revisjonen gjelder	Utført	Kontr.	Dato

Arkitektgruppen Drammen AS

Bjørn Vidar Eriksen
siv.arkitekt mnal

Svein Arne Lerkelund
siv.arkitekt mnal

Carl Erik Utengen
arkitekt/driftsøkonom

Torhild Aakvåg
siv.arkitekt mnal

Arkitektgruppen Drammen AS
Torgeir Vraas plass 6
3044 Drammen

Tlf.: 32 26 55 80
E-post: firmapost@agdas.no

Lier Boligselskap

Gifstadbakken 9

Skisseutkast

3400 Lier
Gnr. 3 Bnr 6

UTKAST 04.04.2016

Prosjekt nr.	Avdeling	Ansv.:	Dato
416-002		CEU	
Prosjektert: KRA/CEU	Tegnet: KRA	Kontroll	Målestokk A3 = 1 : 100, A1 = 1 : 50

Tegn. nr /Rev: A101

Plan - 1. etasje

Format: A1 Filnavn: \\cowi.net\projects\A095000\A095244\ARK\Gifstad_Skisse - Sheet - A101 - Plan - 1. totalentreprise 5-7-17.dwg Xref:

Plot: bh 07.07.2017 11:33