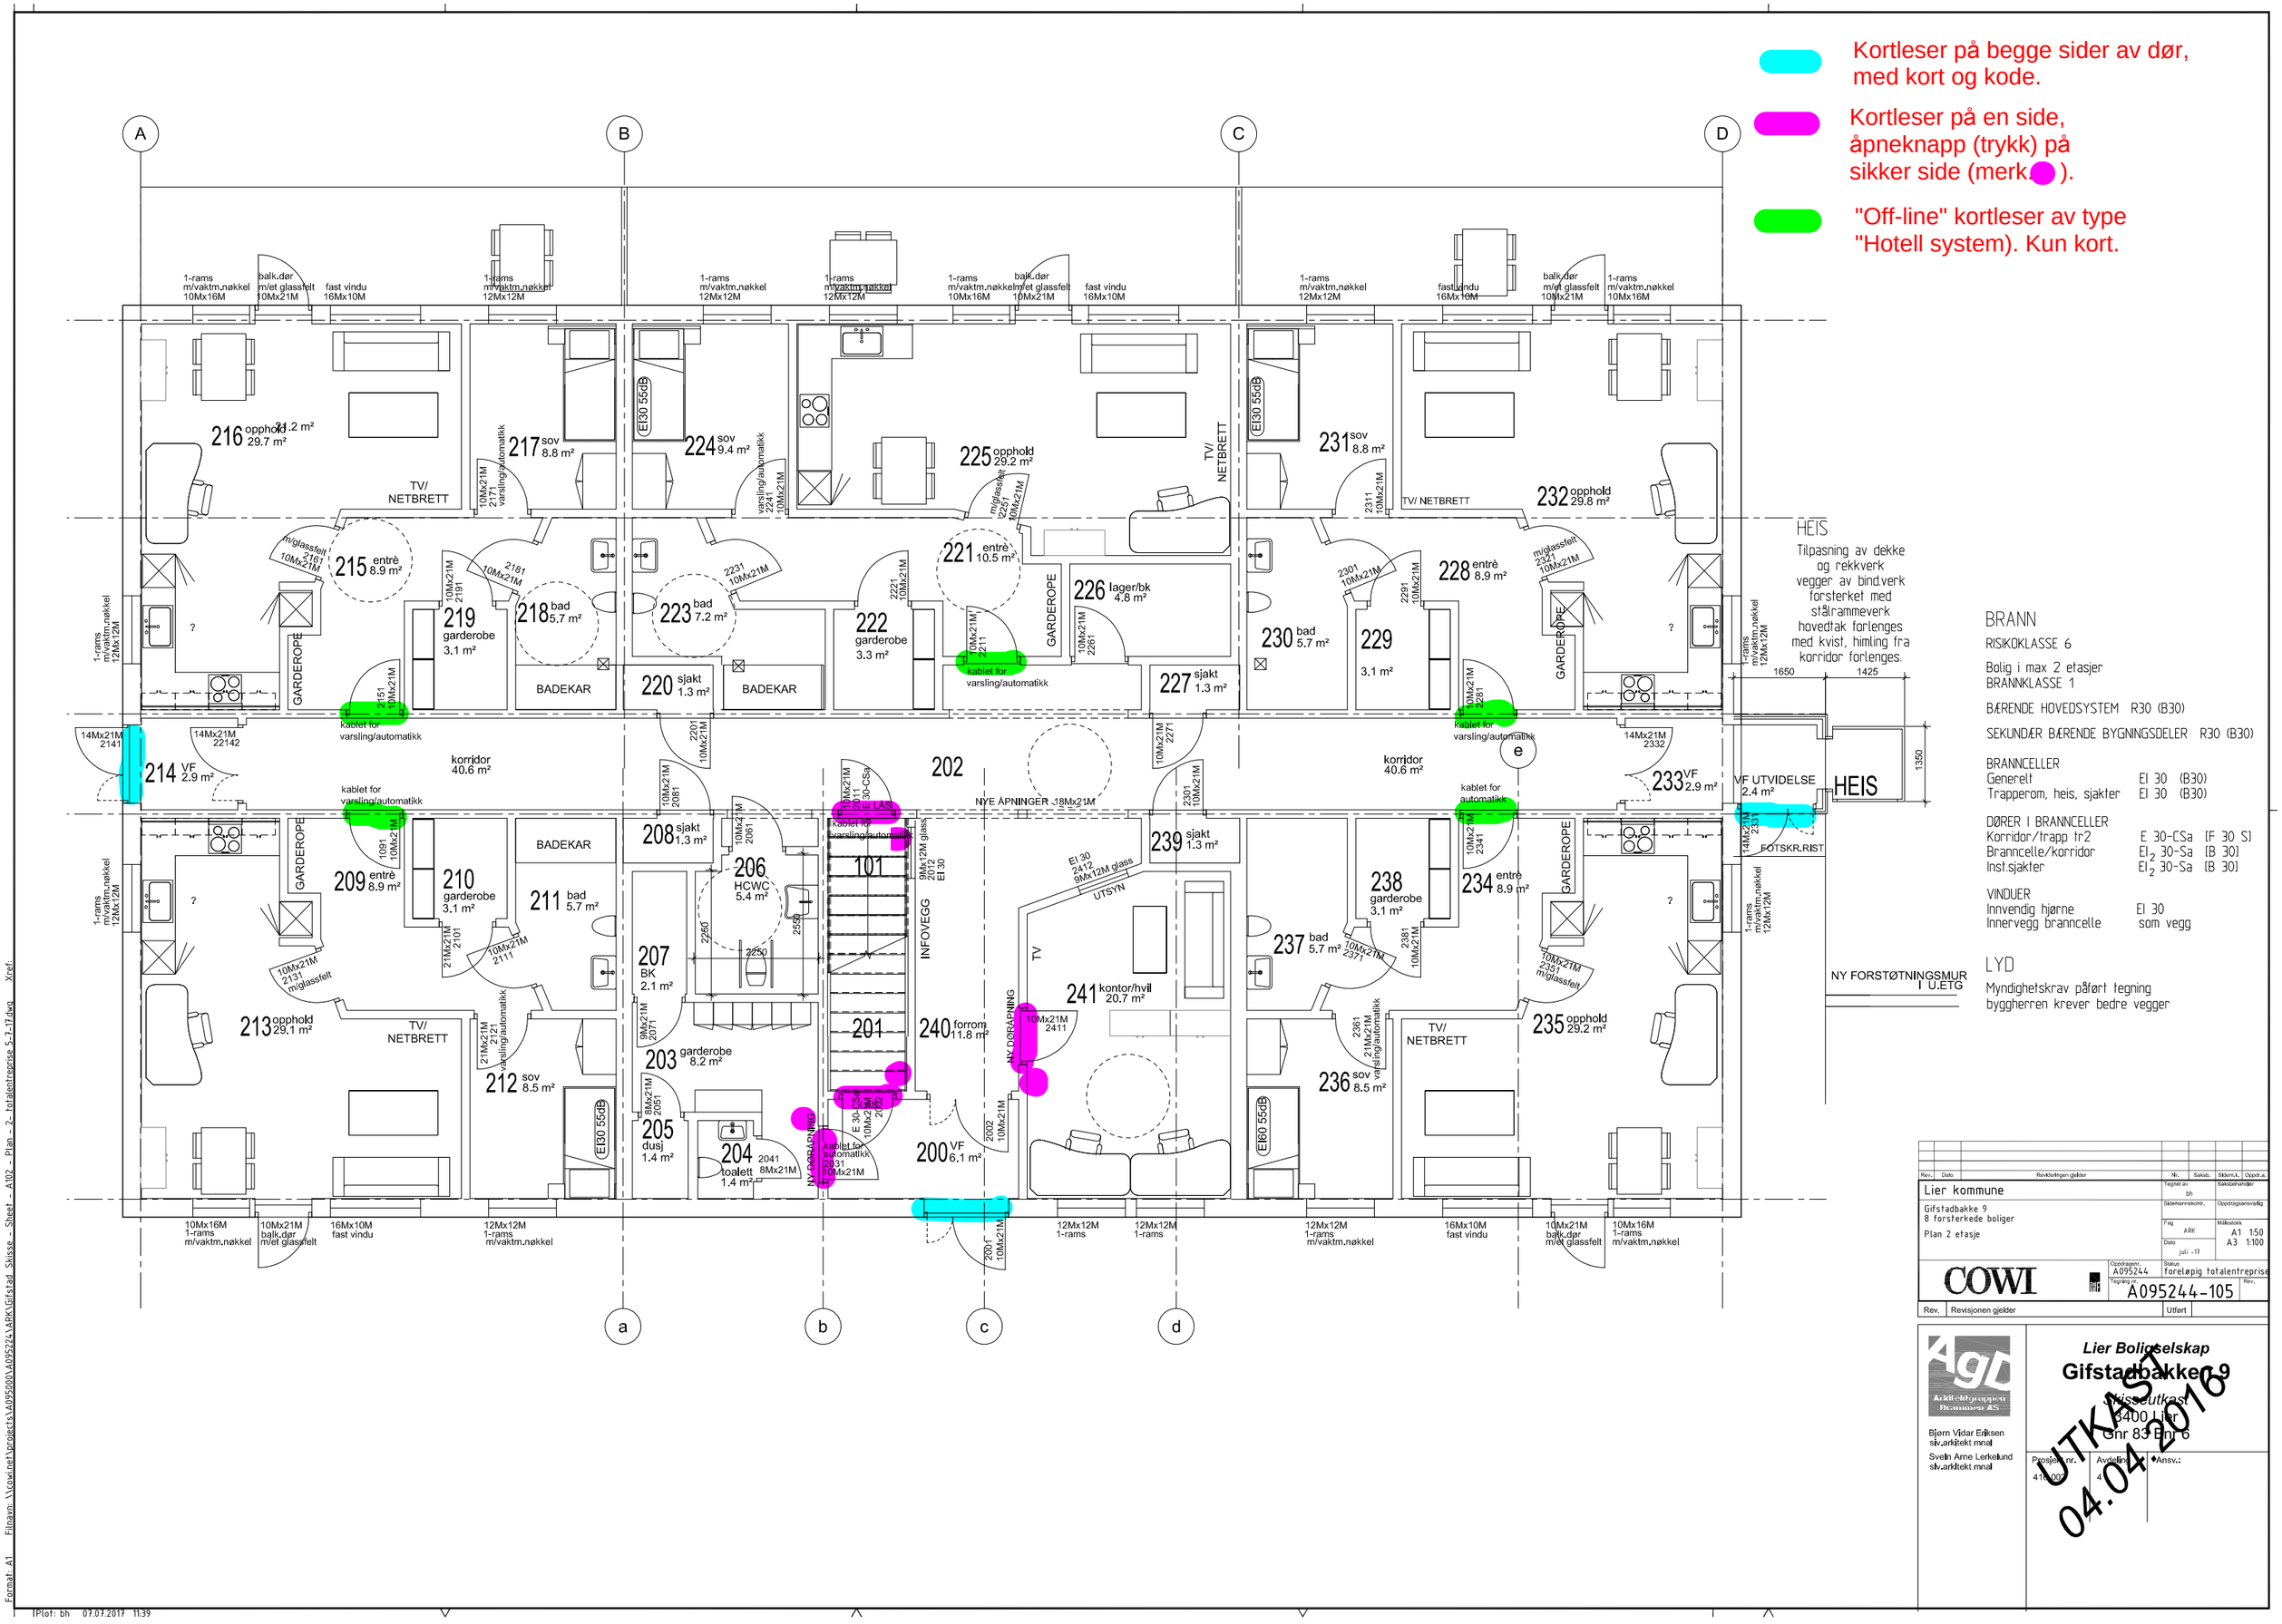

Kortleser på begge sider av dør, med kort og kode.
Kortleser på en side, åpneknapp (trykk) på sikker side (merk.).
"Off-line" kortleser av type "Hotell system). Kun kort.
HEIS
Tilpasning av dekke og rekkverk vegger av bind.verk forsterket med stålrammeverk hovedtak forlenges med kvist, himling fra korridor forlenges.
BRANN
RISIKOKLASSE 6
Bolig i max 2 etasjer
BRANNKLASSE 1
BÆRENDE HOVEDSYSTEM R30 (B30)
SEKUNDÆR BÆRENDE BYGNINGSDELER R30 (B30)
BRANNCELLER
Generelt EI 30 (B30)
Trapperom, heis, sjakter EI 30 (B30)
DØRER I BRANNCELLER
Korridor/trapp tr2 E 30-CSa [F 30 S]
Branncelle/korridor EI2 30-Sa [B 30]
Inst.sjakter EI2 30-Sa [B 30]
VINDUER
Innvendig hjørne EI 30
Innervegg branncelle som vegg
LYD
Myndighetskrav påført tegning byggherren krever bedre vegger
Lier kommune
Gifstadbakke 9
8 forsterkede boliger
Plan 2 etasje
COWI
A095244-105
Bjørn Vidar Eriksen
siv.arkitekt mnal
Sveln Arne Lerkelund
siv.arkitekt mnal
Lier Boligselskap
Gifstadbakken 9
Skisseutkast
3400 Lier
Gnr 83 Bnr 6
UTKAST
04.04.2016