


# Oversiktskart

Vedlegg 2

Riggplass

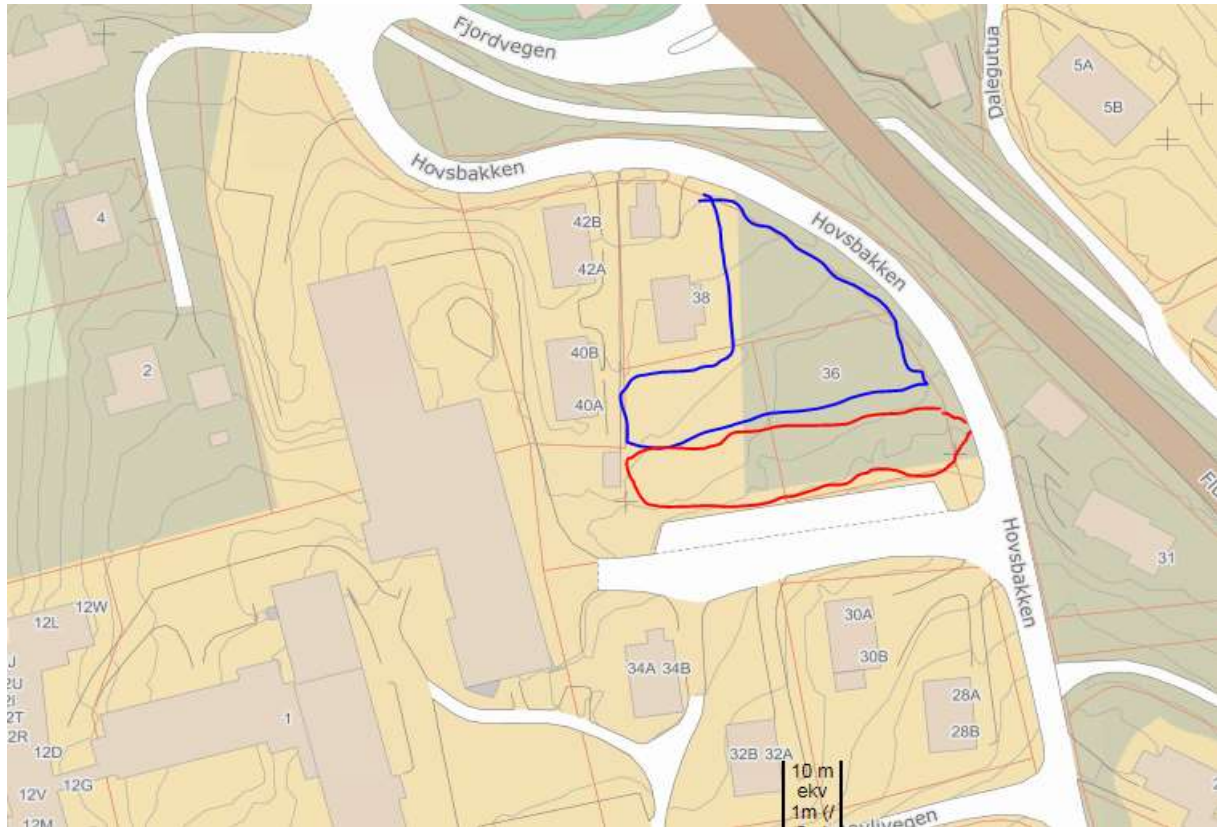

**Blå omriss=** forslag til Riggområde

**Rød omriss=** Her er det en ny-anlagt parkeringsplass for ansatte/besøkende som ikke fremgår av kartet .