

KRAV
SPEK. PÅ PLAN

A 101 LANDSKAP	1	30m ²	36,6m ²
A 107 DPS	4	12m ²	9,8-10,7m ²
A 113 TIPS	3	12m ²	12,6-15,2m ²
A 113B TIPS	3	18m ²	15,2-18,6m ²
A 113 Nevro	6*	12m ²	10,4-12,1m ²
A 113 FFT	2**	12m ²	10m ²
A 114 FFT	1	24m ²	22,7m ²
A 113 Studentkontor	1	12m ²	10m ²
A 102 STILLE/MØTE	3	12m ²	9-15,7m ²
A 103 RESEPSJON	1	12m ²	13-14,1m ²
A 105 KOPI/PRINT	1	12m ²	13-14,1m ²
A 115 Testutstyr	1	6m ²	6,2m ²
A 106 MØTE/PAUSE***	1	48m ²	37,9m ²
A 107 MØTE/PAUSE***	1	24m ²	25,9m ²
A 108 GARDEROBE	1	30 pers.	50 pers.
A 109/111 PASIENT WC	2	24m ²	25,9m ²
A 110 WC/DUSJ ANSATT	2	24m ²	25,9m ²

AVVIK TEGN. JMF. KRAVSPEK.

*kravspek sier 8 rom


**kravspek sier 3 rom

***kravspek sier 30+23 stoler

tegnet inn 24+12 på plan

stiplet symbol viser totalt sitteplasser

ved "åpent" rom, 33 plasser

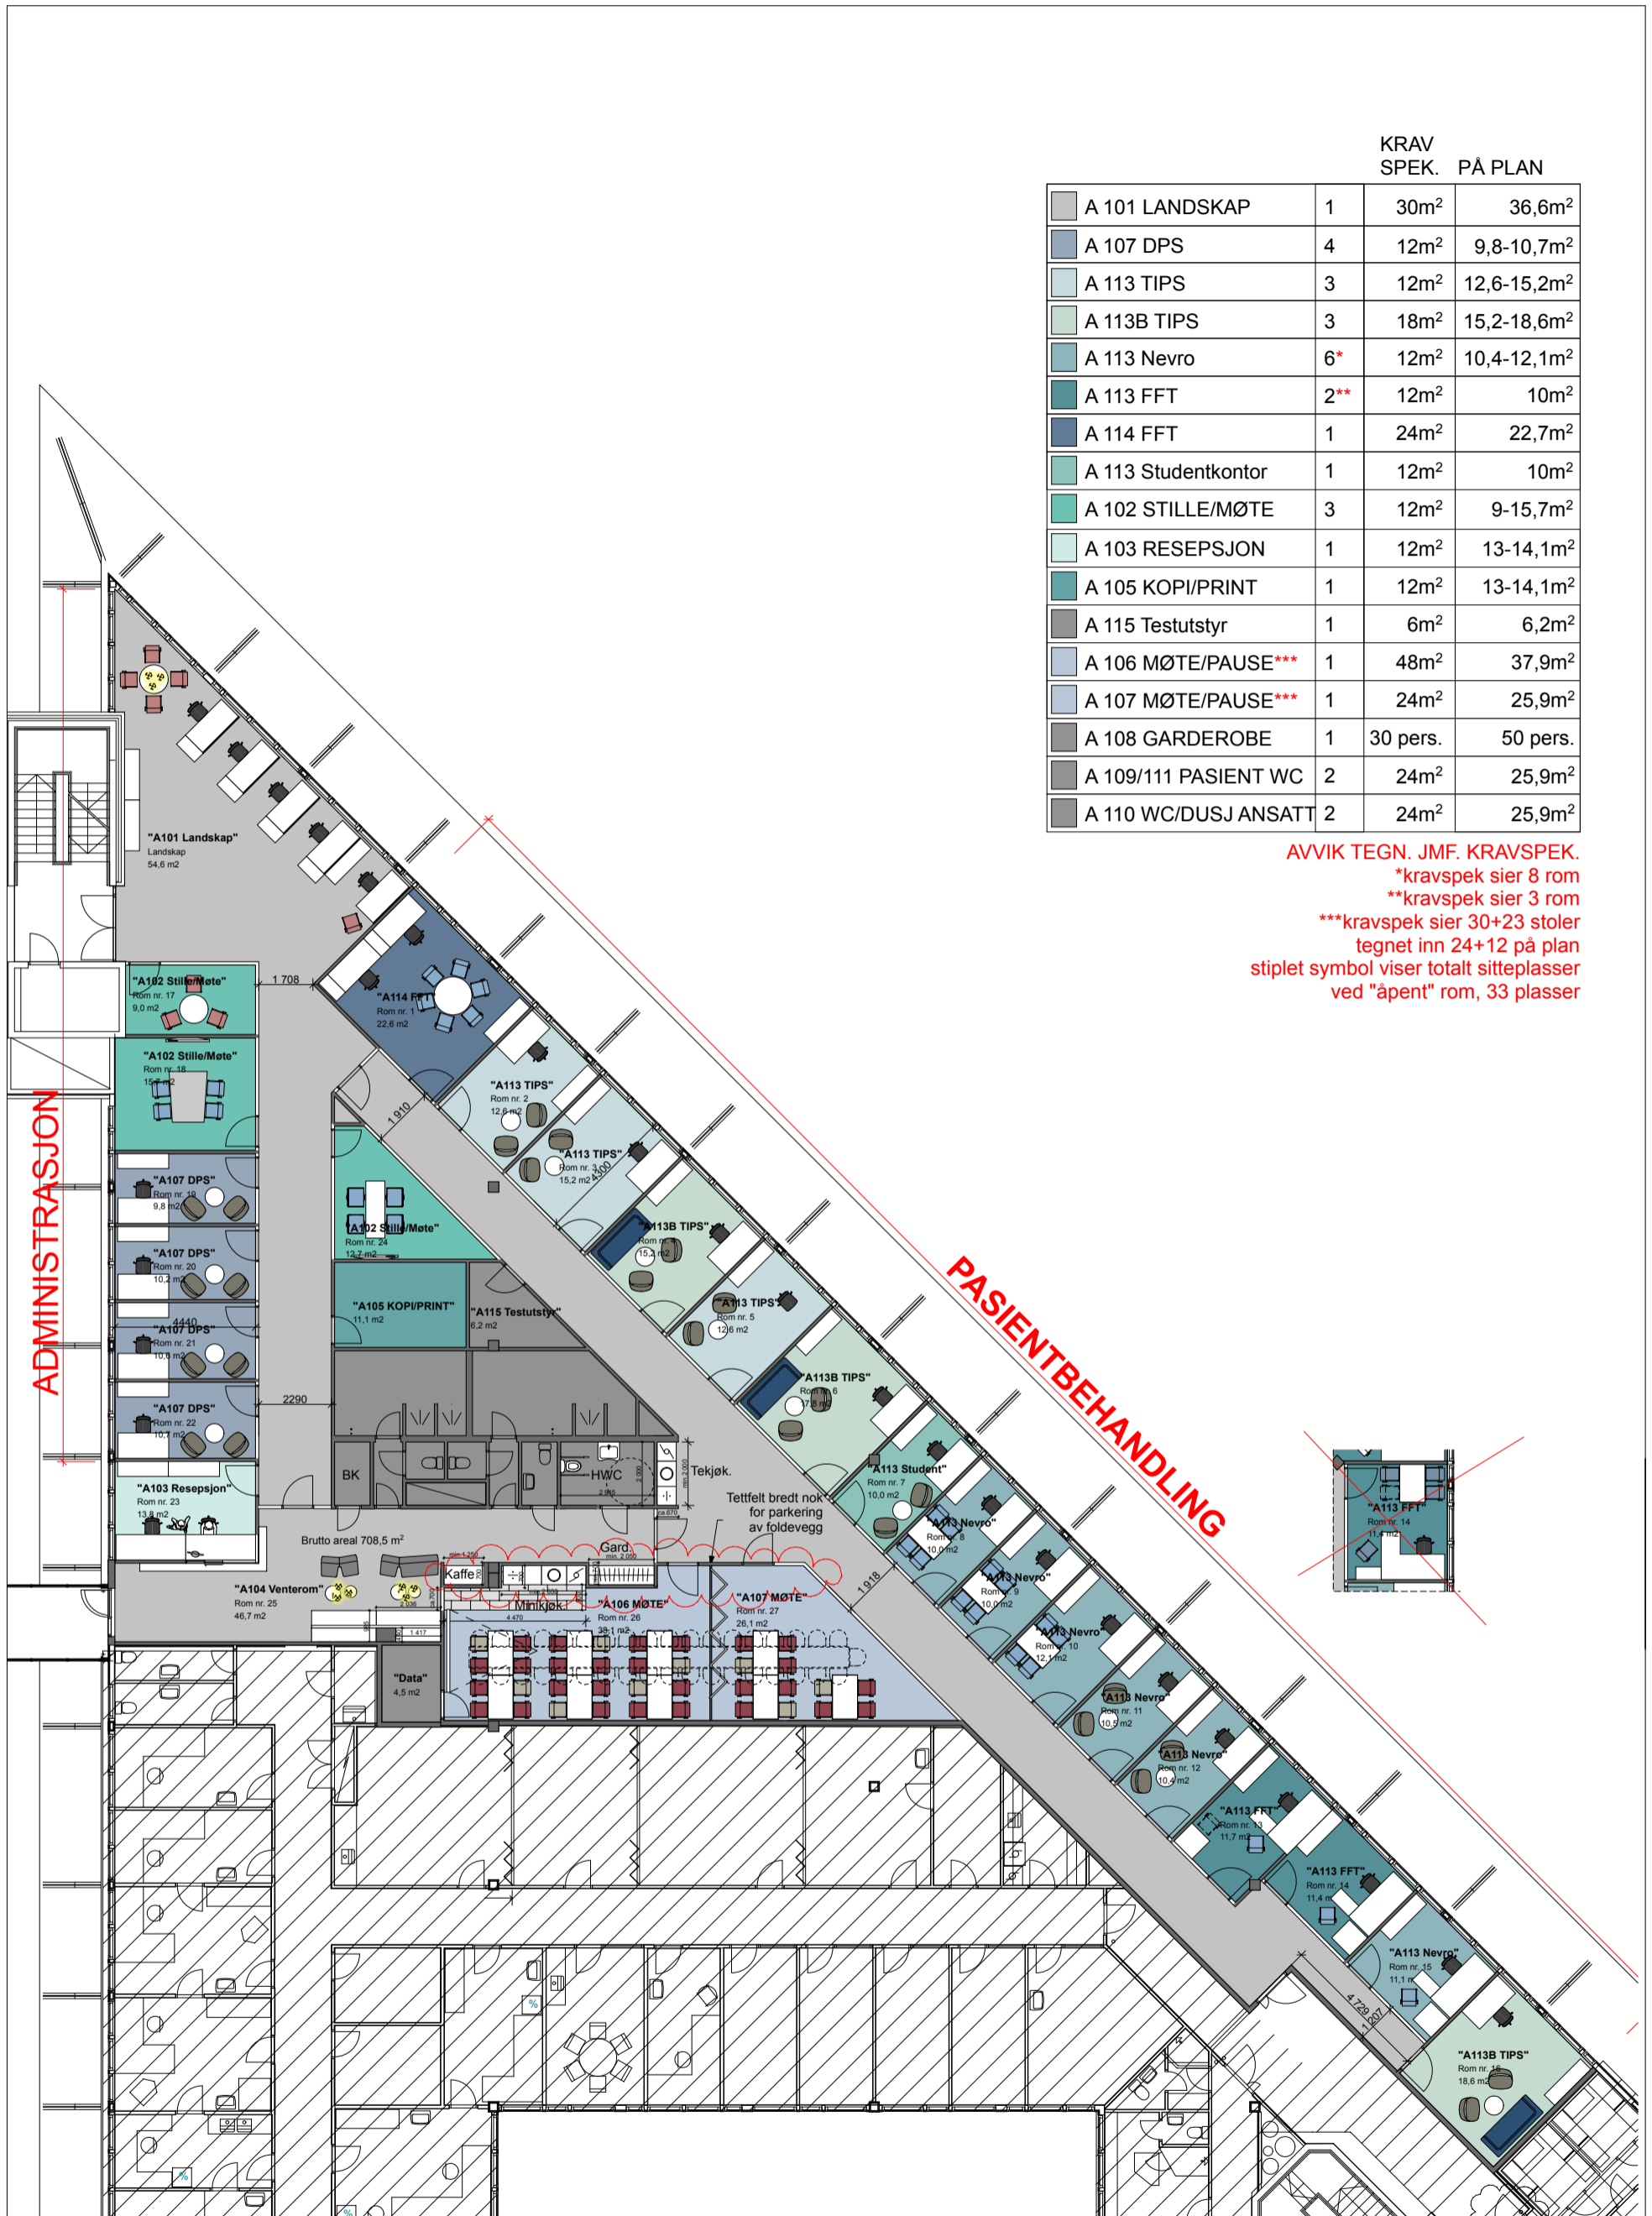

Alle mål må kontrolleres på stedet.
Tegningen viser hovedutførelse og prinsipplesninger.
Leverandør skal ivareta og innestå for alle krav til styrke
og kvalitet. Tåser slike hensyn at løsninger vist på tegning
bør justeres, må leverandøren kontakte
Metropolis arkitektur & design AS.

B	Oppdatering	20.01.14/CS
A	Oppdatering	09.01.14/CS
-	Revisjon	Dato / Sign.

metropolis
arkitektur & design as

DATO OPPRETTET:
10.12.13
TEGNINGSNUMMER:
I280 20-B30

Vestre Viken - Stasjonskvartalet
3.etg. Bygg B - Møbleringsplan

SKALA PÅ A3 ARK:
1:200
REV.: B
SIGN.: CS