


SKOGSTUA  
U.ETG

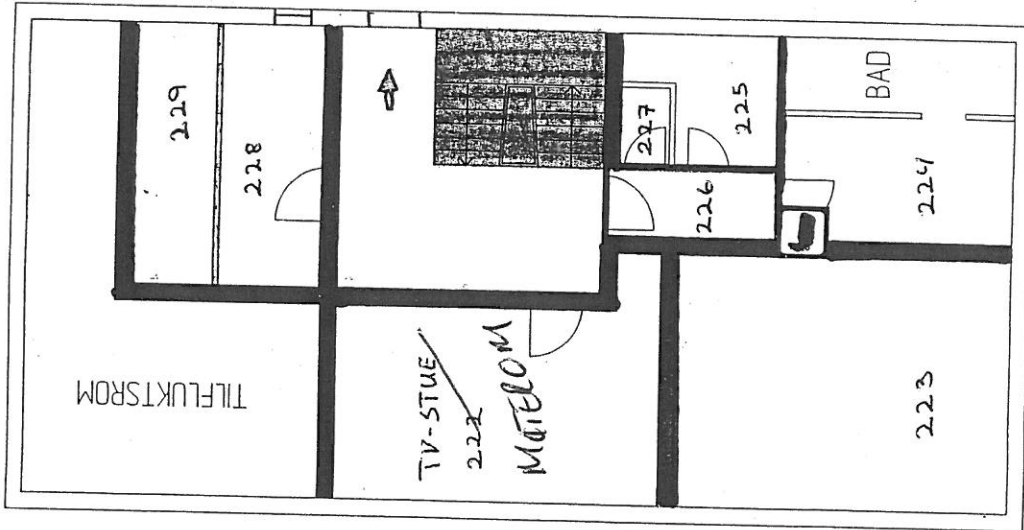

SYMBOLLISTE:

- Brannvegg
- Branncellebegrensende vegg
- Trapperom
- Interntrapp
- Utgang
- Brannalarmsentral
- Manuell melder
- Håndsløkkingsapparat
- Husbrannslange
- Sprinklerventil
- Nøkkelboks
- Brannfarlig vare
- Adkomstveg brannvesen

BYGNINGEN HAR:  
FULLDEKKENDE BRANNALARMANLEGG

BJERKETUN PSYK. BEH.HJEM	
BRANNTÉKNISK TEGNING BYGN. NR. 01, KJELLER	
Date:	Sak nr:
14.02.96	03095E
Tegn. nr: BJT01KB	

# ORIENTERINGSPLAN/ BRANNVERN

SKOGSIDA

T E I G

