


BRANNINSTRUKS


1. BRANN MÅ STRAKS VARSLES
BRANNVESENET OVER
TELEFON NR. 110
2. FÅ UT ALLE SOM ER TRUET
AV RØYK OG BRANN
BRUK IKKE HEISEN
3. FORSØK Å SLUKKE
4. LUKK DØRER OG VINDUER
5. MØT OG INFORMER BRANN-
VESENET NÅR DET KOMMER
6. MØT PÅ MØTEPlass FOR
REGISTRERING

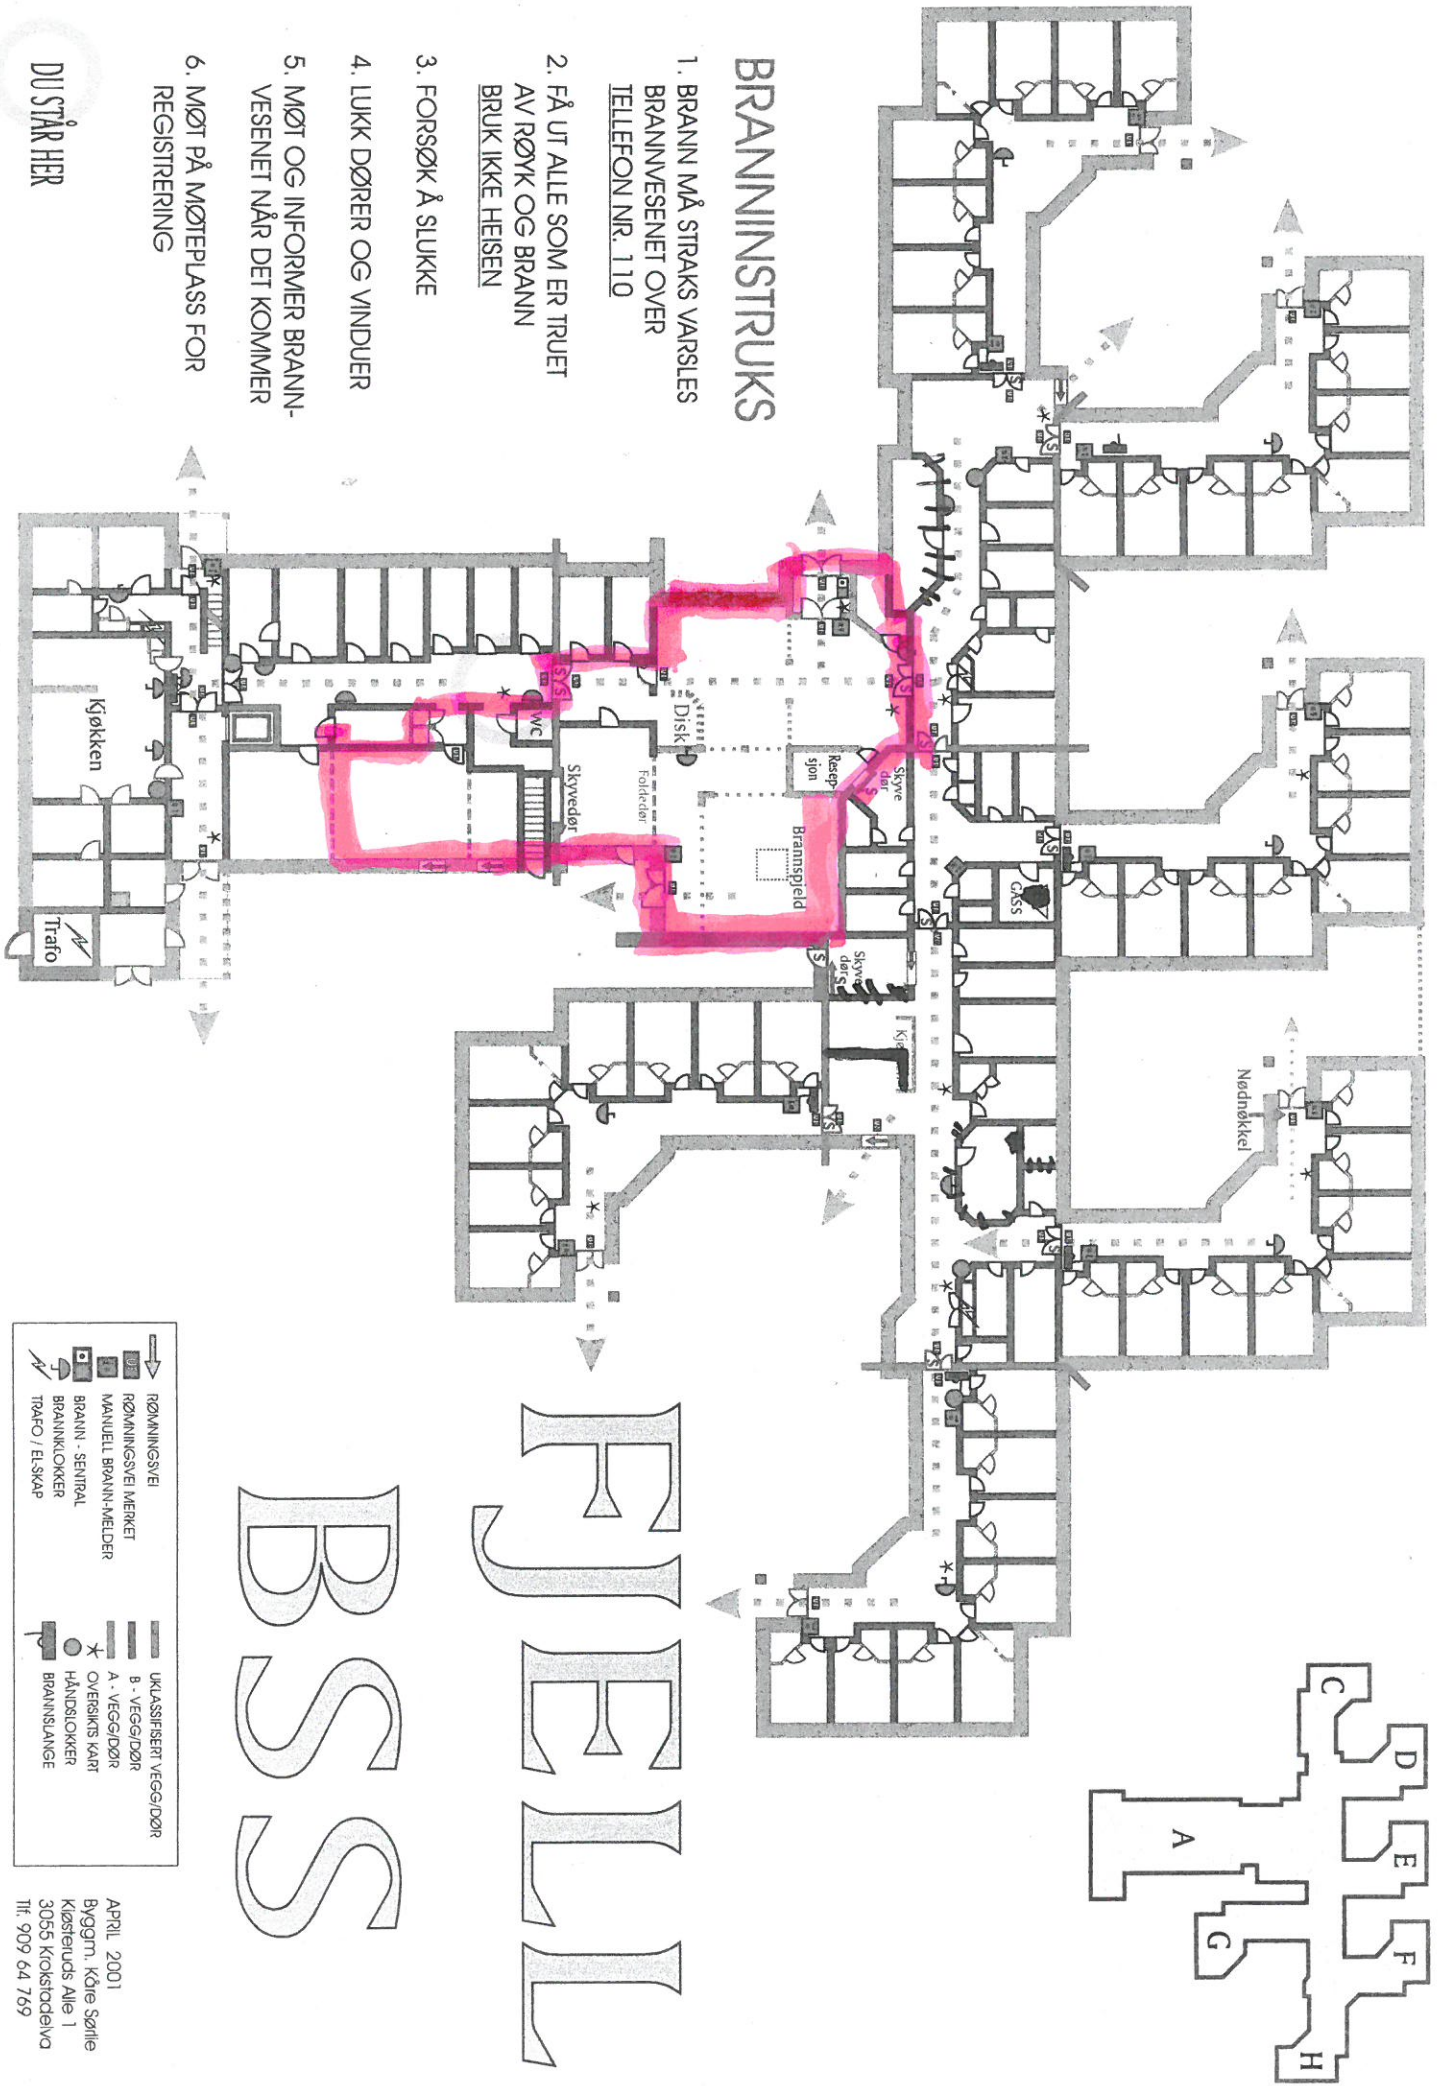

DU STÅR HER

	RØMNINGSVEI		UKLASSIFISERT VEGG/DØR
	RØMNINGSVEI MERKET		B - VEGG/DØR
	MANUELL BRANN-MELDER		A - VEGG/DØR
	BRANN - SENTRAL		OVERSIKTS KART
	BRANNKLOKKER		HÅNDSLØKKER
	TRAFØ / ELSKÅP		BRANNSLANGE

FJELL BSS

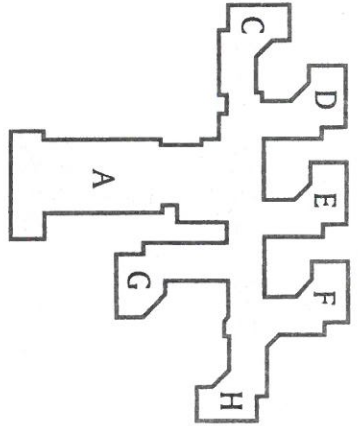

APRIL 2001
Byggn. Kåre Sævi
Kjøsterud's Alle 1
Tlf. 909 64 769