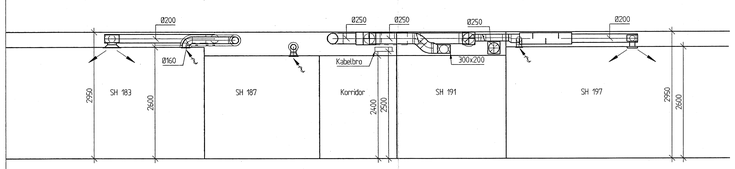

Snitt 2-2

OVERSIKTSPLAN

Rev.	Revisjonen gjelder	Utført	Kontr.	Dato
F	As built	IH	SA	07.11.03
E	Tilpasning av ventiler og sprinklerhoder til heiingsplan fra ARK	SA	OS	08.07.03
D	Ajourført pr. dato, se merknadsfelt	SA	OS	28.12.02
C	Sammenstilling av VVS-anlegg pr. rev. dato	SA	OS	27.11.02
B	Korrigert i arkedag	SA	OS	31.05.02
A	Arbeidstegning	SA	OS	14.12.01

Prosjekt: NORDLANDET SYKEHJEM
Kristiansund kommune

Tegningsfase: As built
Tegningen gjelder: Plan 1 etg. VVS-anlegg

M.målestokk 1:50
M.enhet mm
Tegningsnr.: VS-101/VS1013
Tegningsdato: 07.07.01
Tegnet av: SA
Kontr.: OS
Prosjekt-nr.: 2040.01
Dokumentnr.: VS-101D
Rev.: F

SWECO THEORELLS
Rådgivende ingeniør VVS
Kontor: SANDAKERVEIEN 74, Delfin: 0563
Telefon: 22 94 30 00
Telefax: 22 94 30 01
E-mail: firmapost@theorells.no

VS-101D F
Undertegningsnr. 3676-gjbr/1488 Dato 07.07.03 Revisjon