


AREALOVERSIKT:	
Inn/utgangsareal	46,2m ²
Salgsareal	189,2m ²
Lagerareal	90,9m ²
Kontor	16,7m ²
Spiserom	16,8m ²
D.gard.	6,3m ²
Wc-D	1,4m ²
H.gard.	4,8m ²
Wc-H	1,4m ²
Dusj	1,4m ²
B.K.	1,3m ²
NETTOAREAL:	376,4m ²
BRUTTOAREAL:	409,6m ²

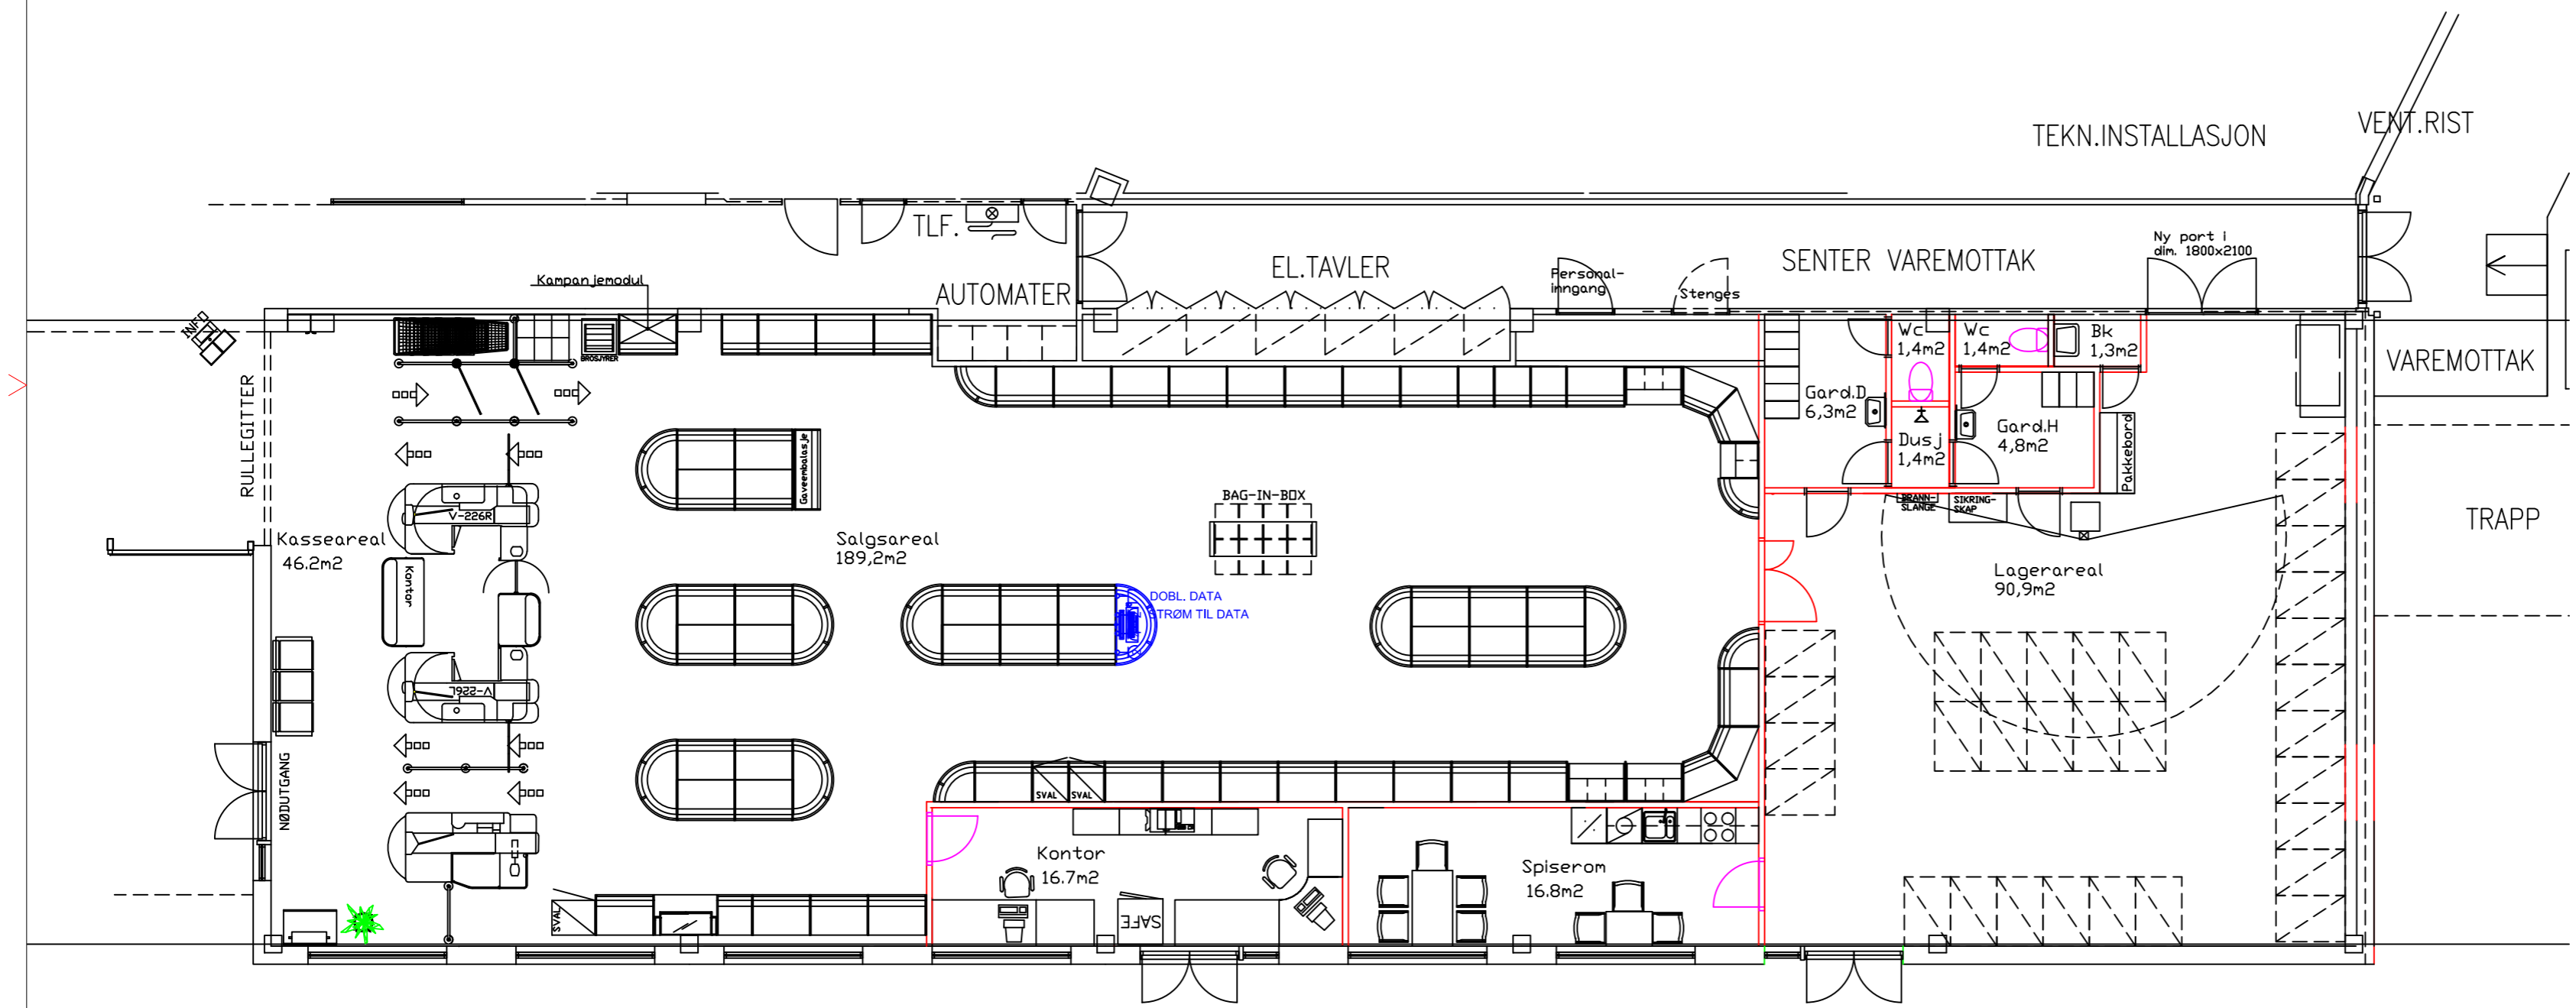

- Ny vegg
- Ny innredning

R	NY INFODISK PÅ ENDEREOL	KUH	18.09.13
Q	NYTT GAVESTATIV, FLYTTET SVALSKAP	T.AA	25.04.07
P	INNTEGN. KOMBIDISK OG ENDR. REOLER	TFA	03.07.06
O	DIV. ENDRINGER AV REOLENE	T.AA	27.01.06
N	REV.BESKRIVELSE ELEKTRO/BELYSNING	TAR	18.11.01
M	REV.BESKRIVELSE FAGERHULT	TAR	05.11.01
L	REV.STIKK OVER HIMLING + TEKST	TAR	01.11.01
K	REV.ELEKTRO+DIV.	GSRR	19.10.01
J	REV.PLANLØSNING/ELEKTRO	GSRR	18.10.01
I	REV.ELEKTRO	GSRR	17.10.01
H	FLYTTET SVALSKAP+DIV.ENDRINGER	GSRR	17.10.01
G	REV.BELYSNING+ELEKTRO	GSRR	16.10.01
F	DIV. JUSTERINGER AV SELVBETJENING.	T.AA	15.10.01
E	SELVBETJENING	GSSR	08.10.01
D	FLYTTET RACK + ENDR. KABELFØRING	T.AA	14.09.01
C	HIMLING/BELYSNING+EL.	GSRR	13.09.01
B	RØMNINGSDØR I LAGER.	T.AA	07.09.01
A	VAREMOTTAK/SOSIAL ROM/DIV.	TFA	05.09.01
REV. INDEKS	ANT.	ENDRINGEN GJELDER	SIGN. DATO

Tegnr.: NITTEDAL 732 R

Konstr./Tegnet KUH	Godkjent av ATB	VINMONOPOLET AKERSGATA 51 Pb. 6953 St. Olavsplass, 0130 Oslo
Tegnet dato 18.09.13	Godkjent dato 19.09.13	
NITTEDAL BUTIKK DAMGÅRDEN I MO SENTERET kategori 4		Erstattet av: NITTEDAL 732 Q
Plan beskrivelse INTERIØRPLAN		Målestokk 1:100
		Ark størrelse A2