


NAV.

1 2 3 4 5 6 7 8 9

7,2 m.

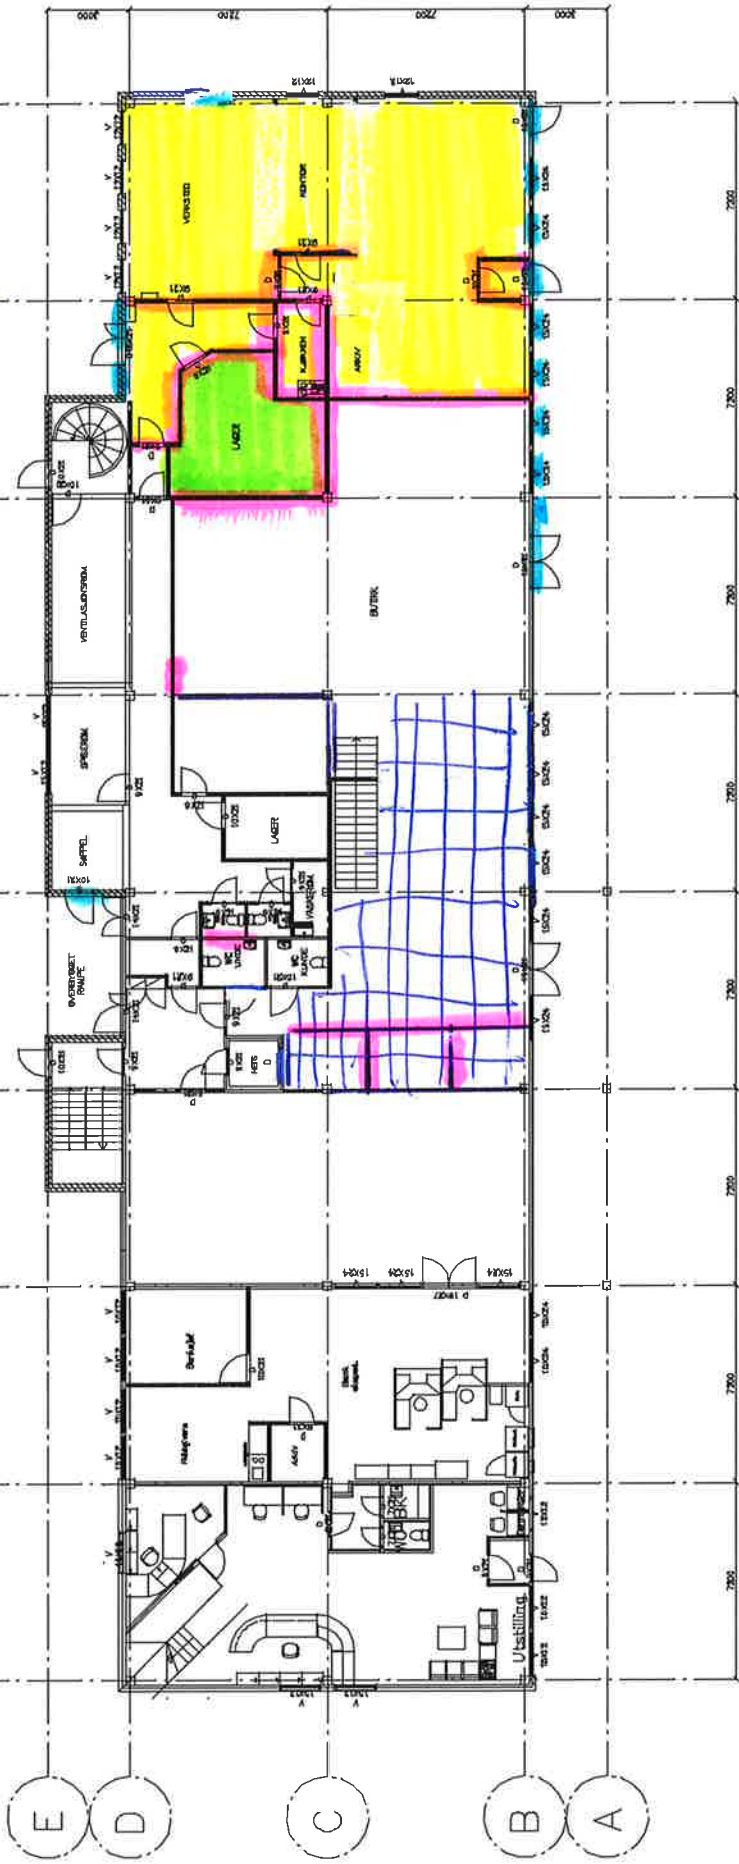

[Yellow box] = Lett himling som fjernes.

[Green box] = Fast himling. Usikker om behov for Samening

[Pink box] = Vegger som Samenes

[Blue box] = 5 dører + 7 vinduer fjernes.
(erstattes med 14 stk. vinduer)

[Grid lines] = fliser og kv. 120 x 120

PROJ. NR.	25.02.02	UTGITT	1:200
PROJ. NAVN	AC Prosjekt AS		
PROJ. LØSNING	2009 NERØY LØSNING		
PROJ. TITTEL	A-101		
PROJ. FORFATTER	PLAN_1.ETG.		