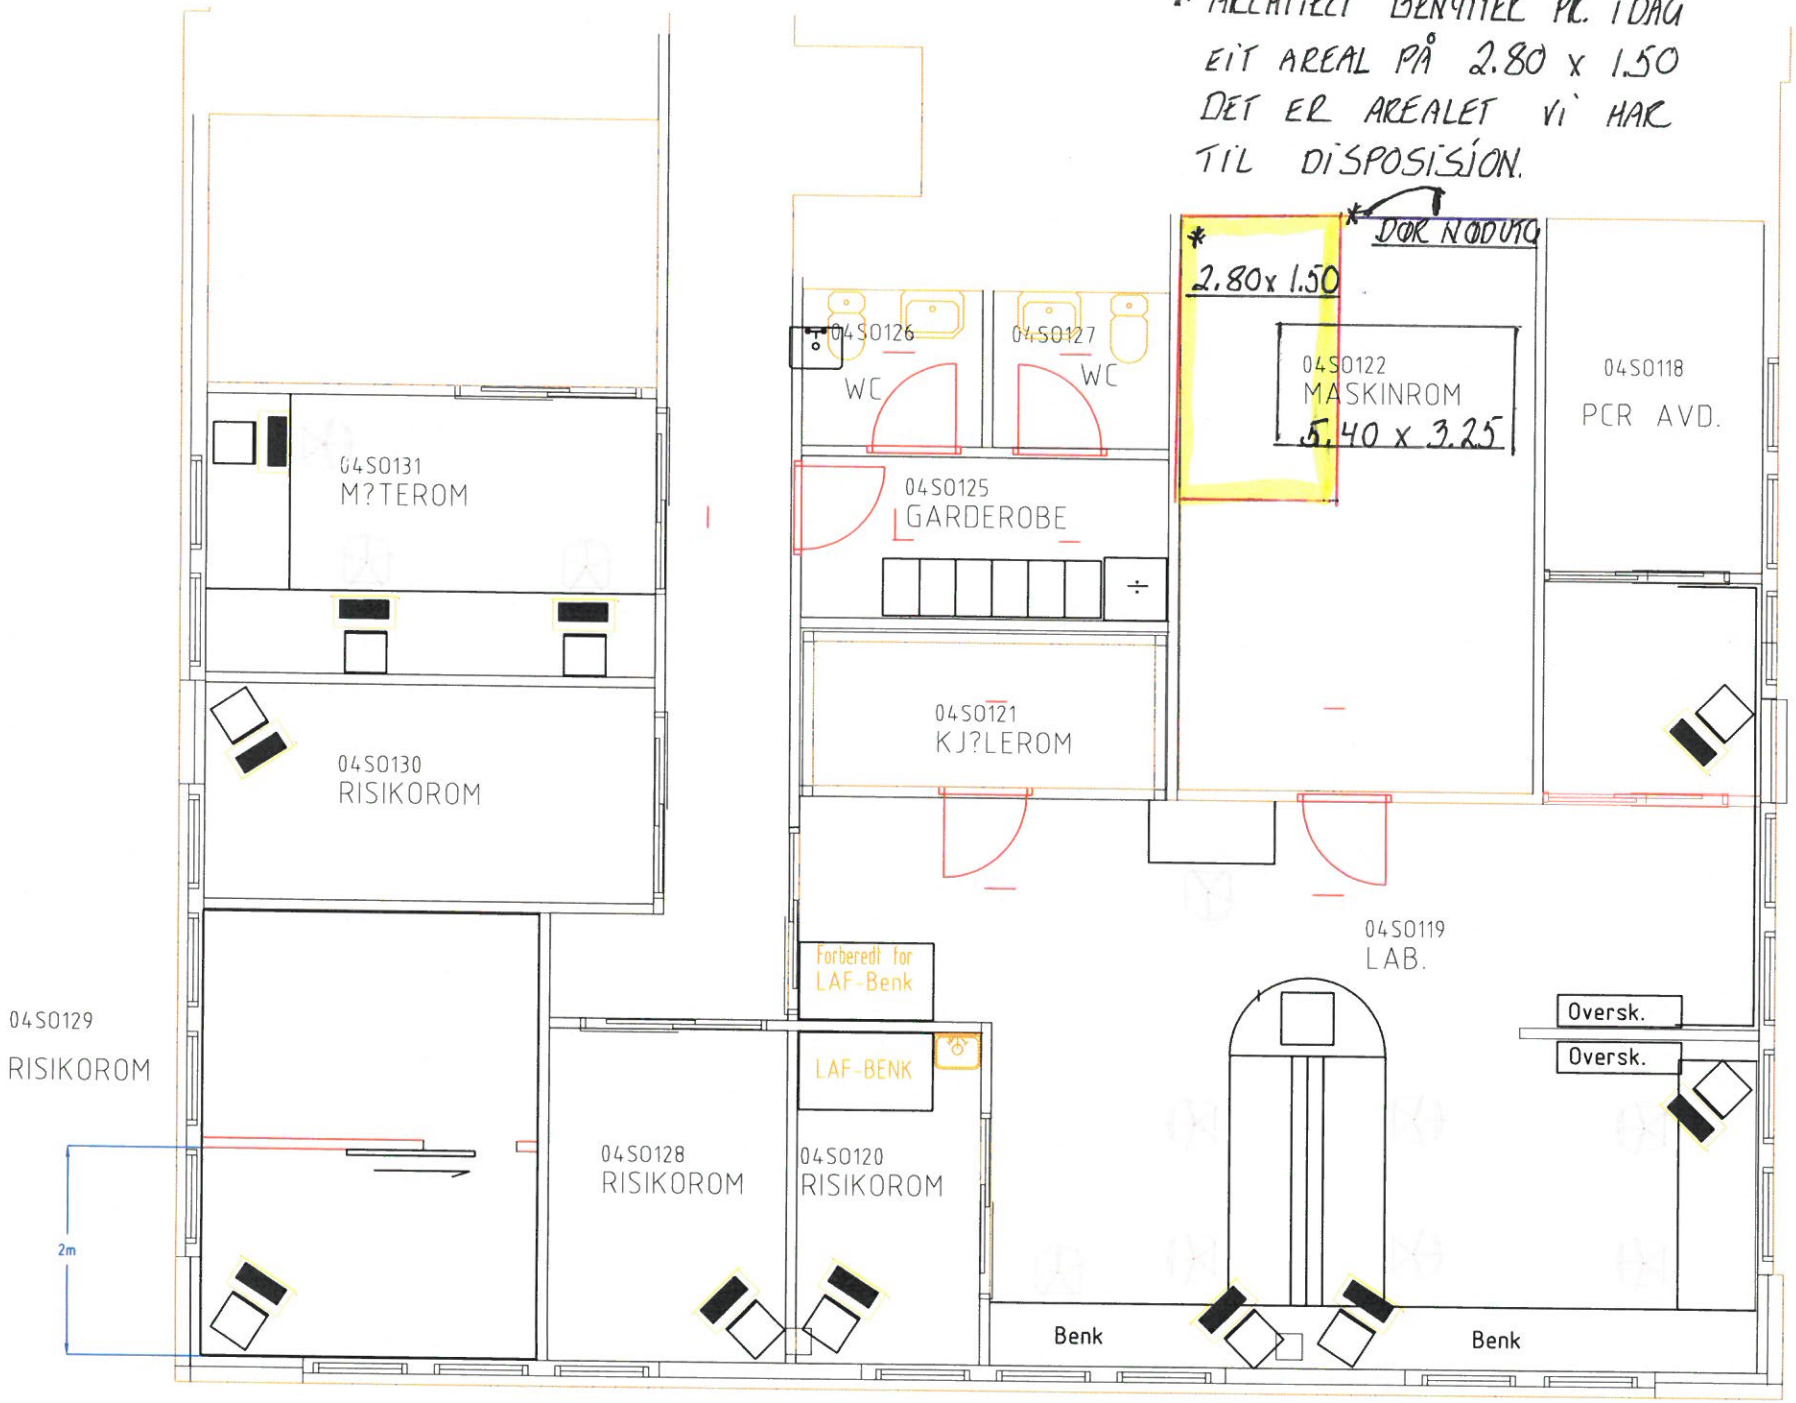
* ARCHITECT BENYTTER PR. I DAG
EIT AREAL PÅ 2.80 x 1.50
DET ER AREALET VI HAR
TIL DISPOSISJON.
* 2.80 x 1.50
DØR NEDOVN
04S0126
WC
04S0127
WC
04S0122
MASKINROM
5.40 x 3.25
04S0118
PCR AVD.
04S0131
M?TEROM
04S0125
GARDEROBE
04S0130
RISIKOROM
04S0121
KJ?LEROM
04S0119
LAB.
Forberedt for
LAF-Benk
LAF-BENK
Oversk.
Oversk.
04S0129
RISIKOROM
2m
04S0128
RISIKOROM
04S0120
RISIKOROM
Benk
Benk