



BERGEN
KOMMUNE

BASISKART

Byrådsavdeling for finans, eiendom og eierskap


Etat for bygg og eiendom

Målestokk 1:1000

Dato: 24.11.2017

Gnr/Bnr 119/446

Adresse: Øvre Råtræet 37

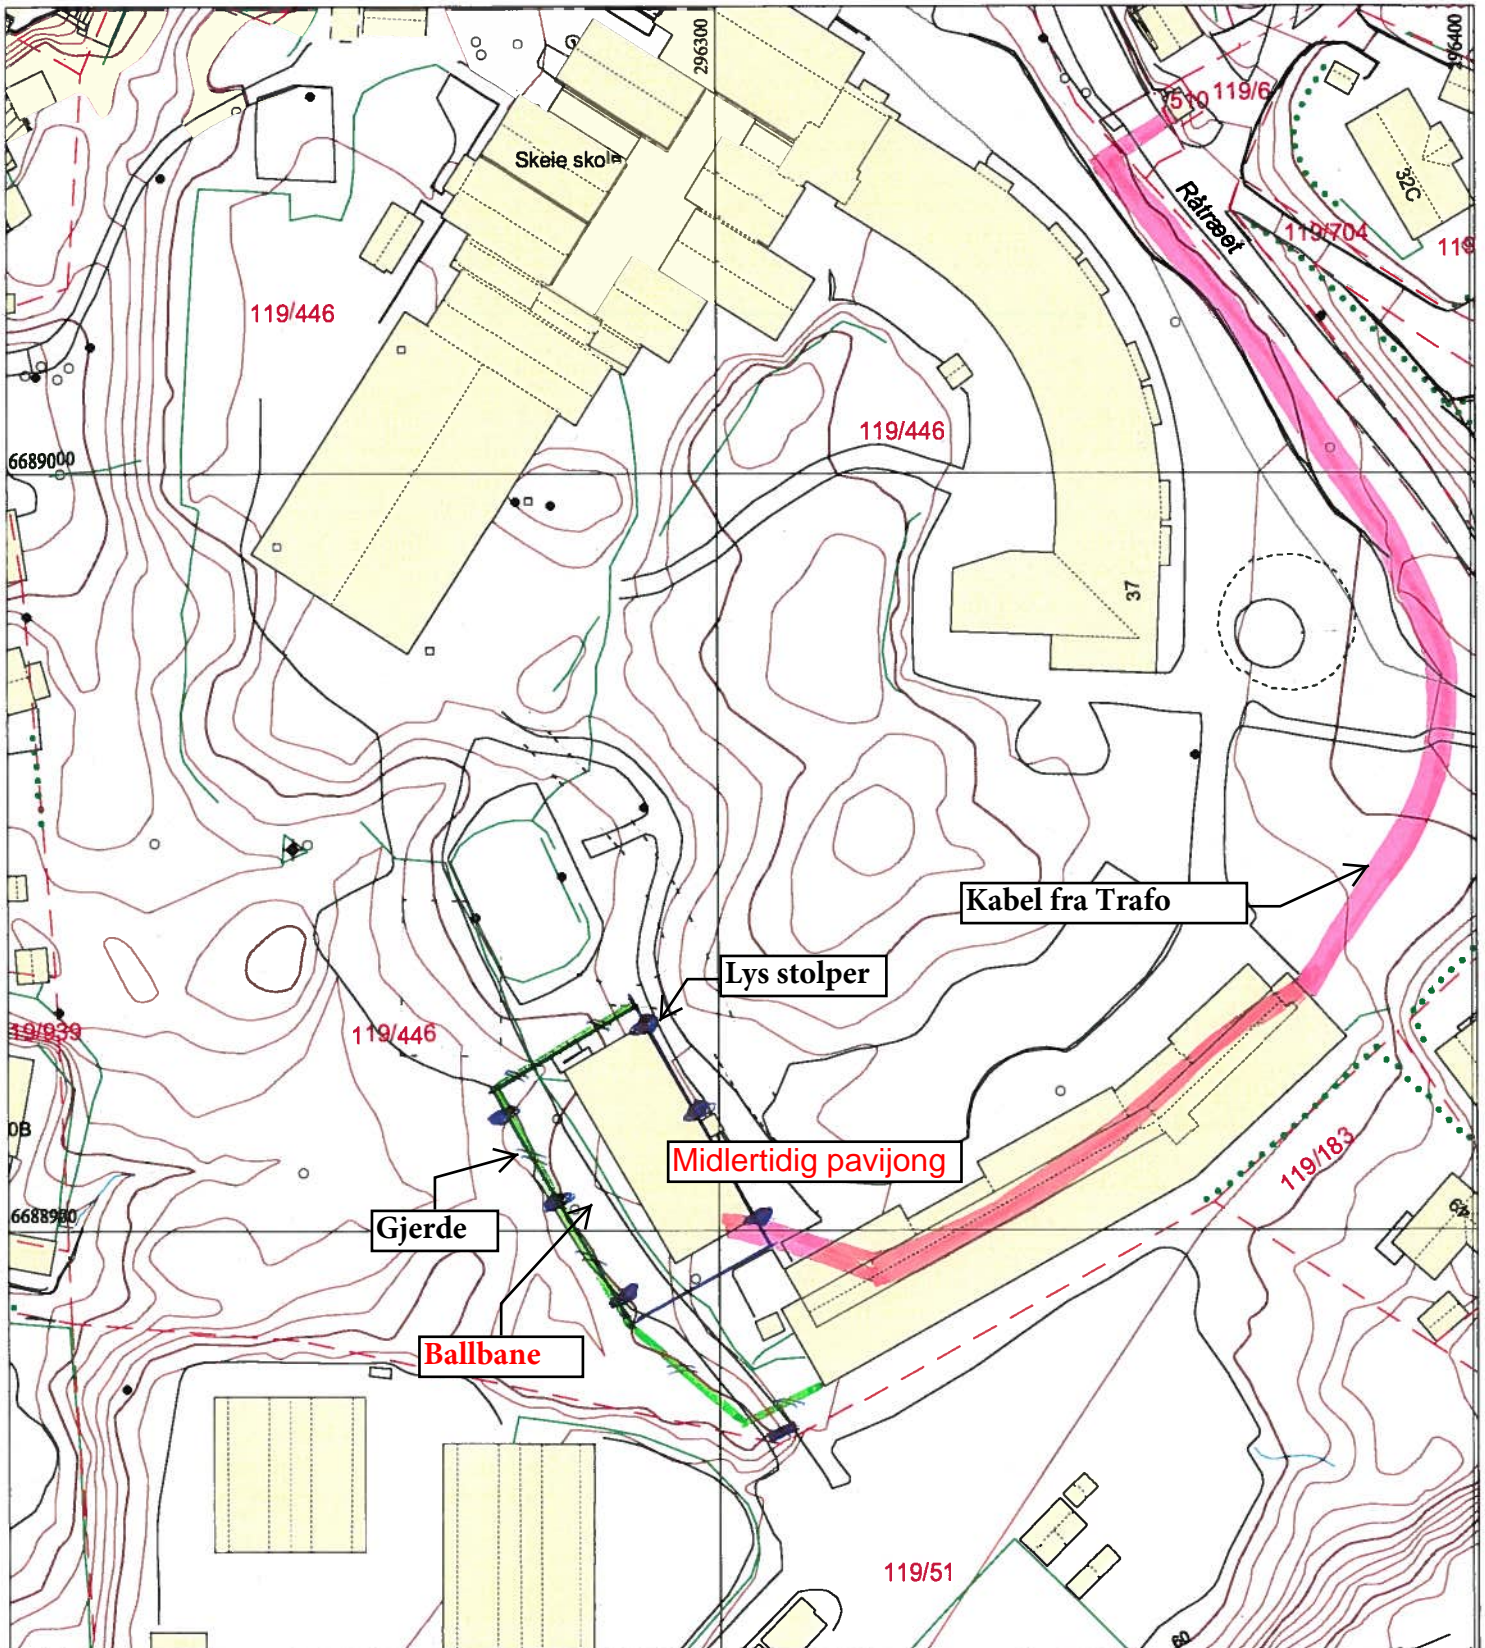

	Bygning, tak Terasse o.l.		Byggemeldt anlegg		Gjerde, stein		Innmålt tre
	Bygning, vegg/liv		Høydekote		Gjerde, annet		Flaggstang, stolpe
	Byggemeldt bygg		Høydekote - usikker		Kraftledning		Kum, sluk, hydrant
	Fredet bygg		Eiendomsgrense		Hekk		Gårdsnr/bruksnr
			Eiendomsgrense - usikker		Sti		Høydepunkt med høyde
			Kulturminnegrense		Traktorveg		Grunnlagspunkt/fastmerke