


---


*Prosjekt Stokmarknes skole*

---


Bilde 1. Oversikt – Stokmarknes barne- og ungdomsskole

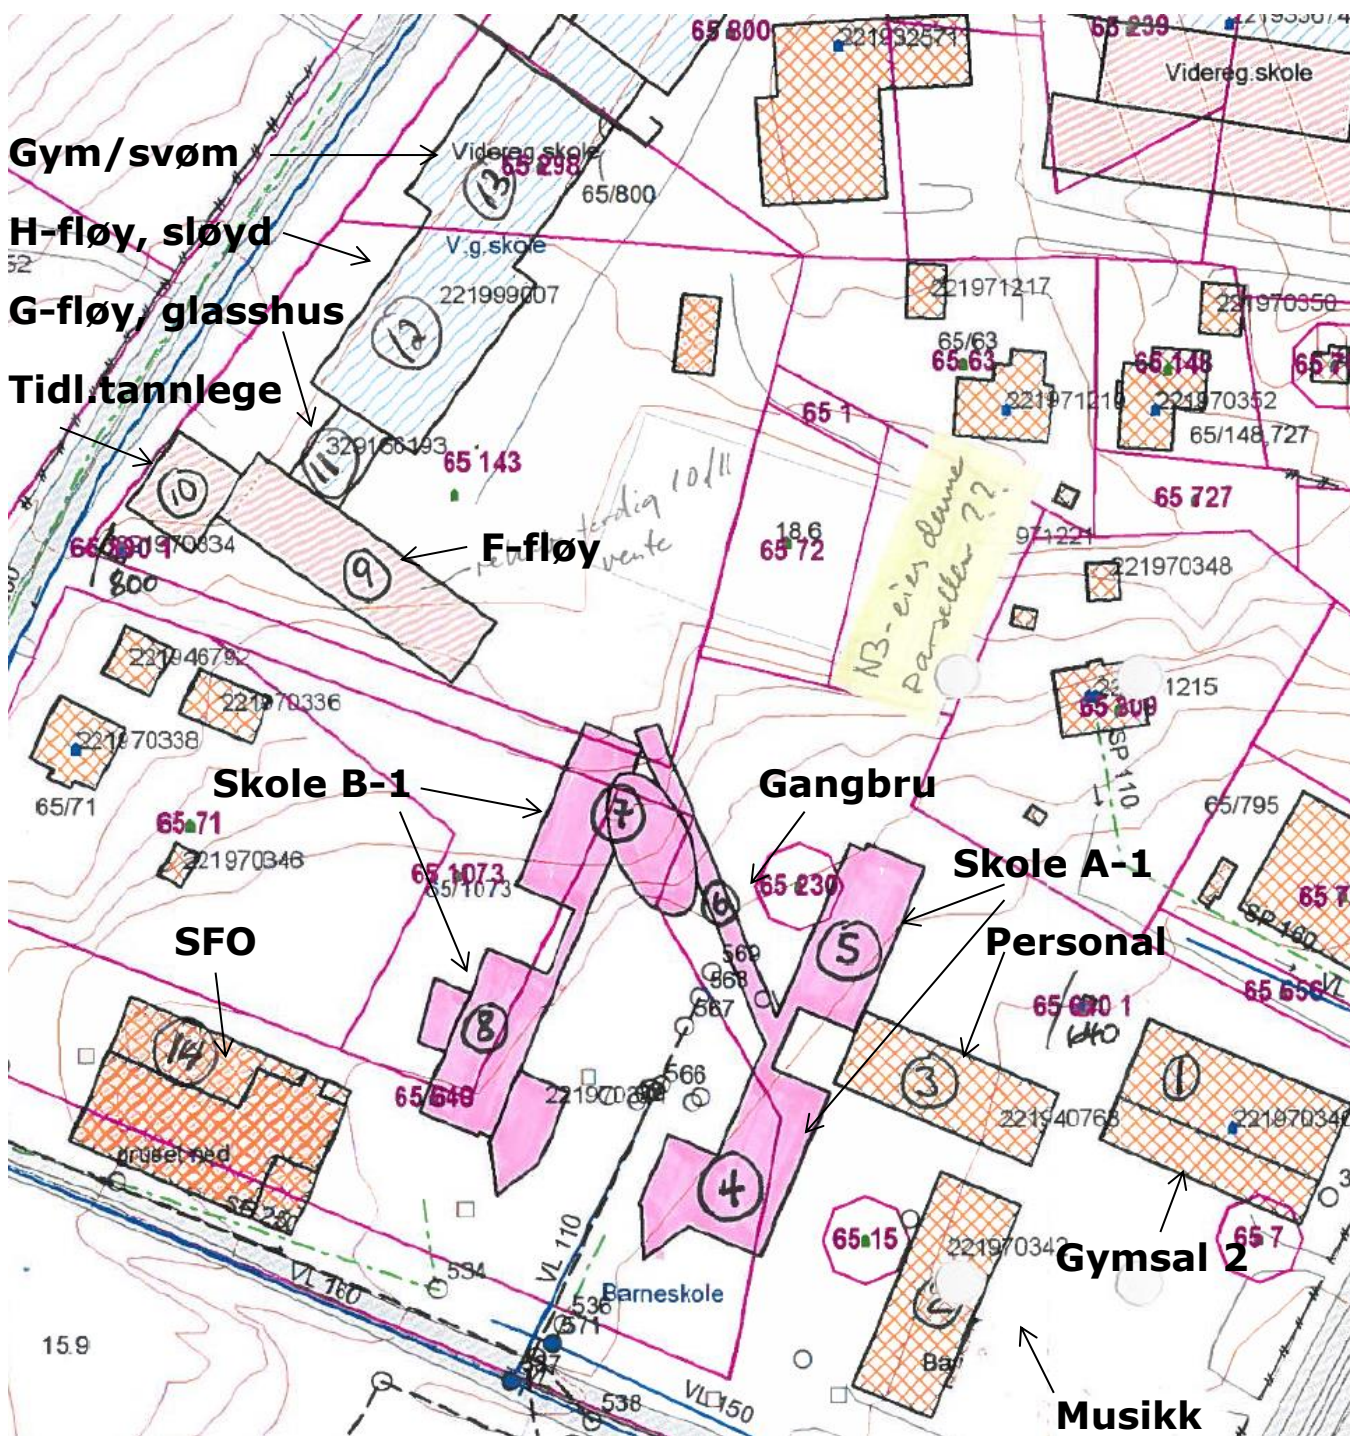

Bilde 2. Bygg merket med sort kryss rives, blå illustrasjoner markerer nybygg.

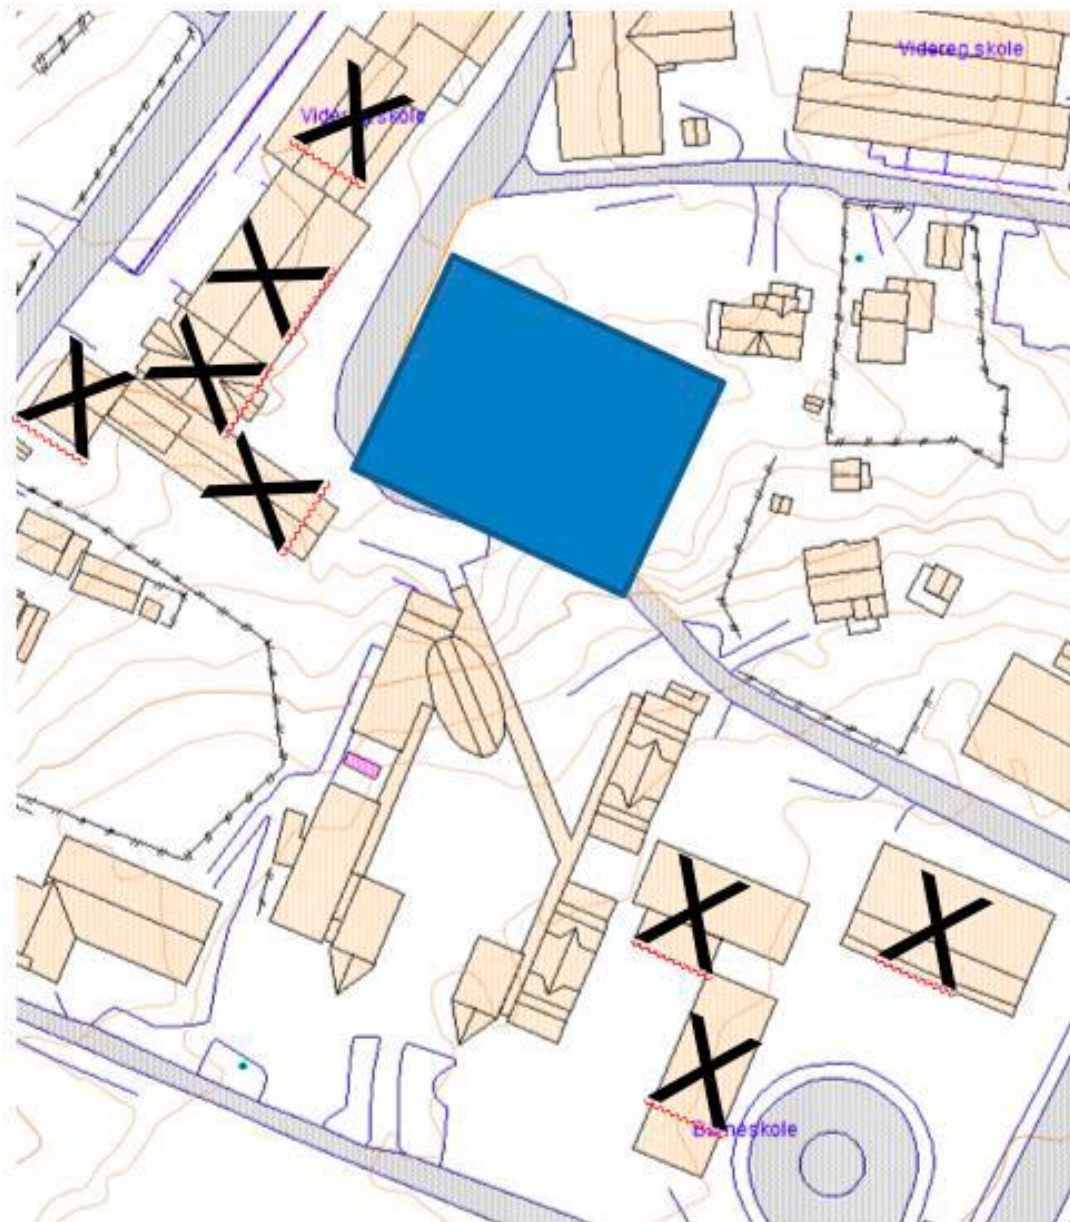

Bilde 3. Reguleringsplan

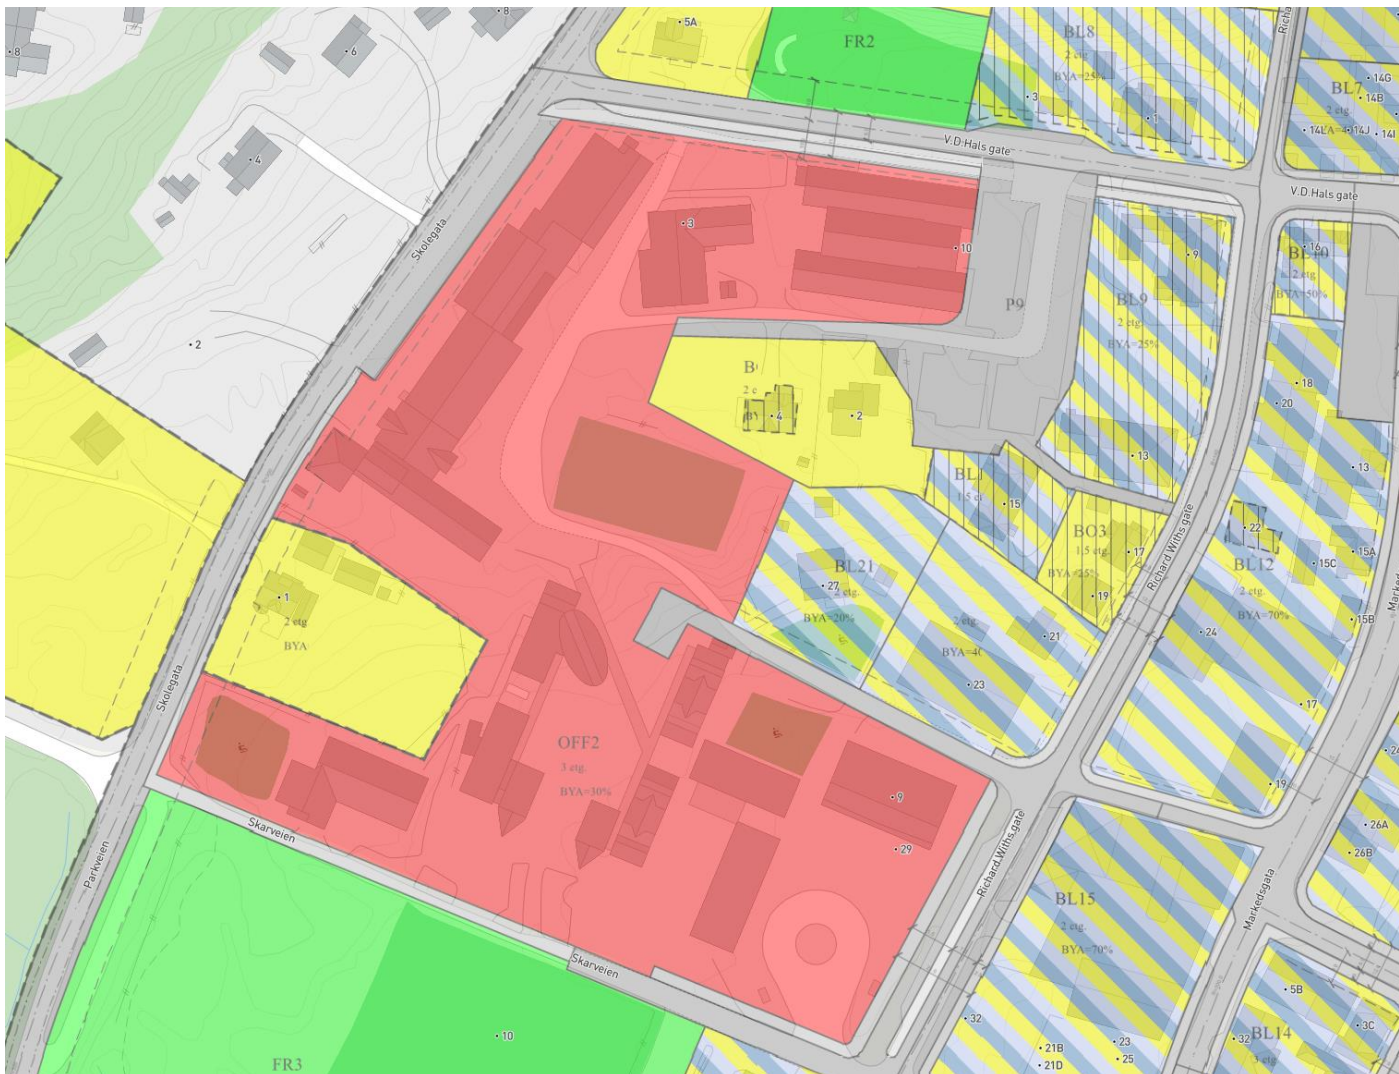

Bilde 4. Oversikt over eksisterende bygninger



Bilde 5. Flyfoto med skravert område for å viser to mulige plassering av nybygg.

