




A-A

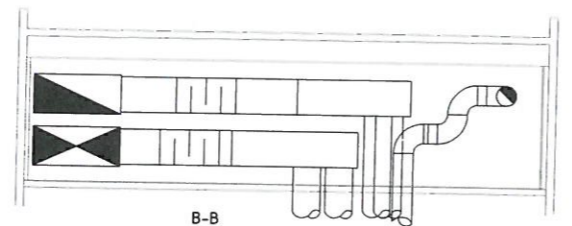


B-B

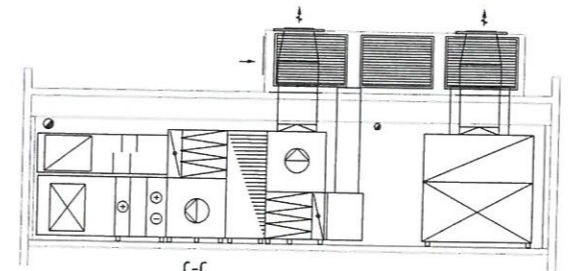

C-C

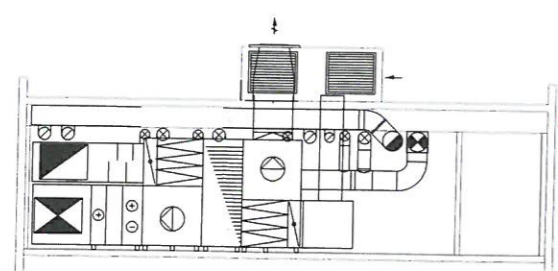

D-D

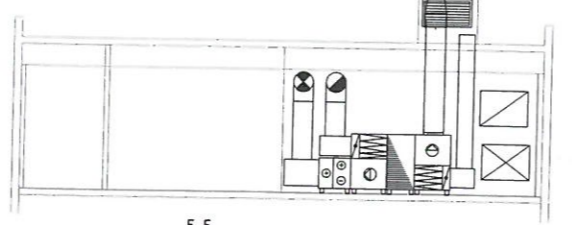

E-E

C 02	ENDRET RØRTRACÉ FOR TAVNANGLEDN. I KORRIDOR	BR	KU	KU	09/22/10
C 01	ARBEIDSTEGNING UTSPIKNER I TAK MARKERT. TELEKABLETRACÉ	BR	KU	KU	09/22/10
B 00	TILBUDSTEGNING	BR	KU	KU	09/11/09
BERGEN KOMMUNALE BYGG BERGEN RÅDHUS		Utferd	Konstr.	Ansvar	Dato
PLAN 14 VVS-ANLEGG		BR	KU	KU	09/11/09
Prosjektleder: KJARTAN URFAL		Prosjekt: 150		Formål: A0	
96913001					
SWECO		Drøyt	Levings	Statist	Rev.
		V	114	C	02

1800


FOR 36.02

FOR 36.01

NY SVAKT 2900x1200 mm FOR 36.03


9300

13600

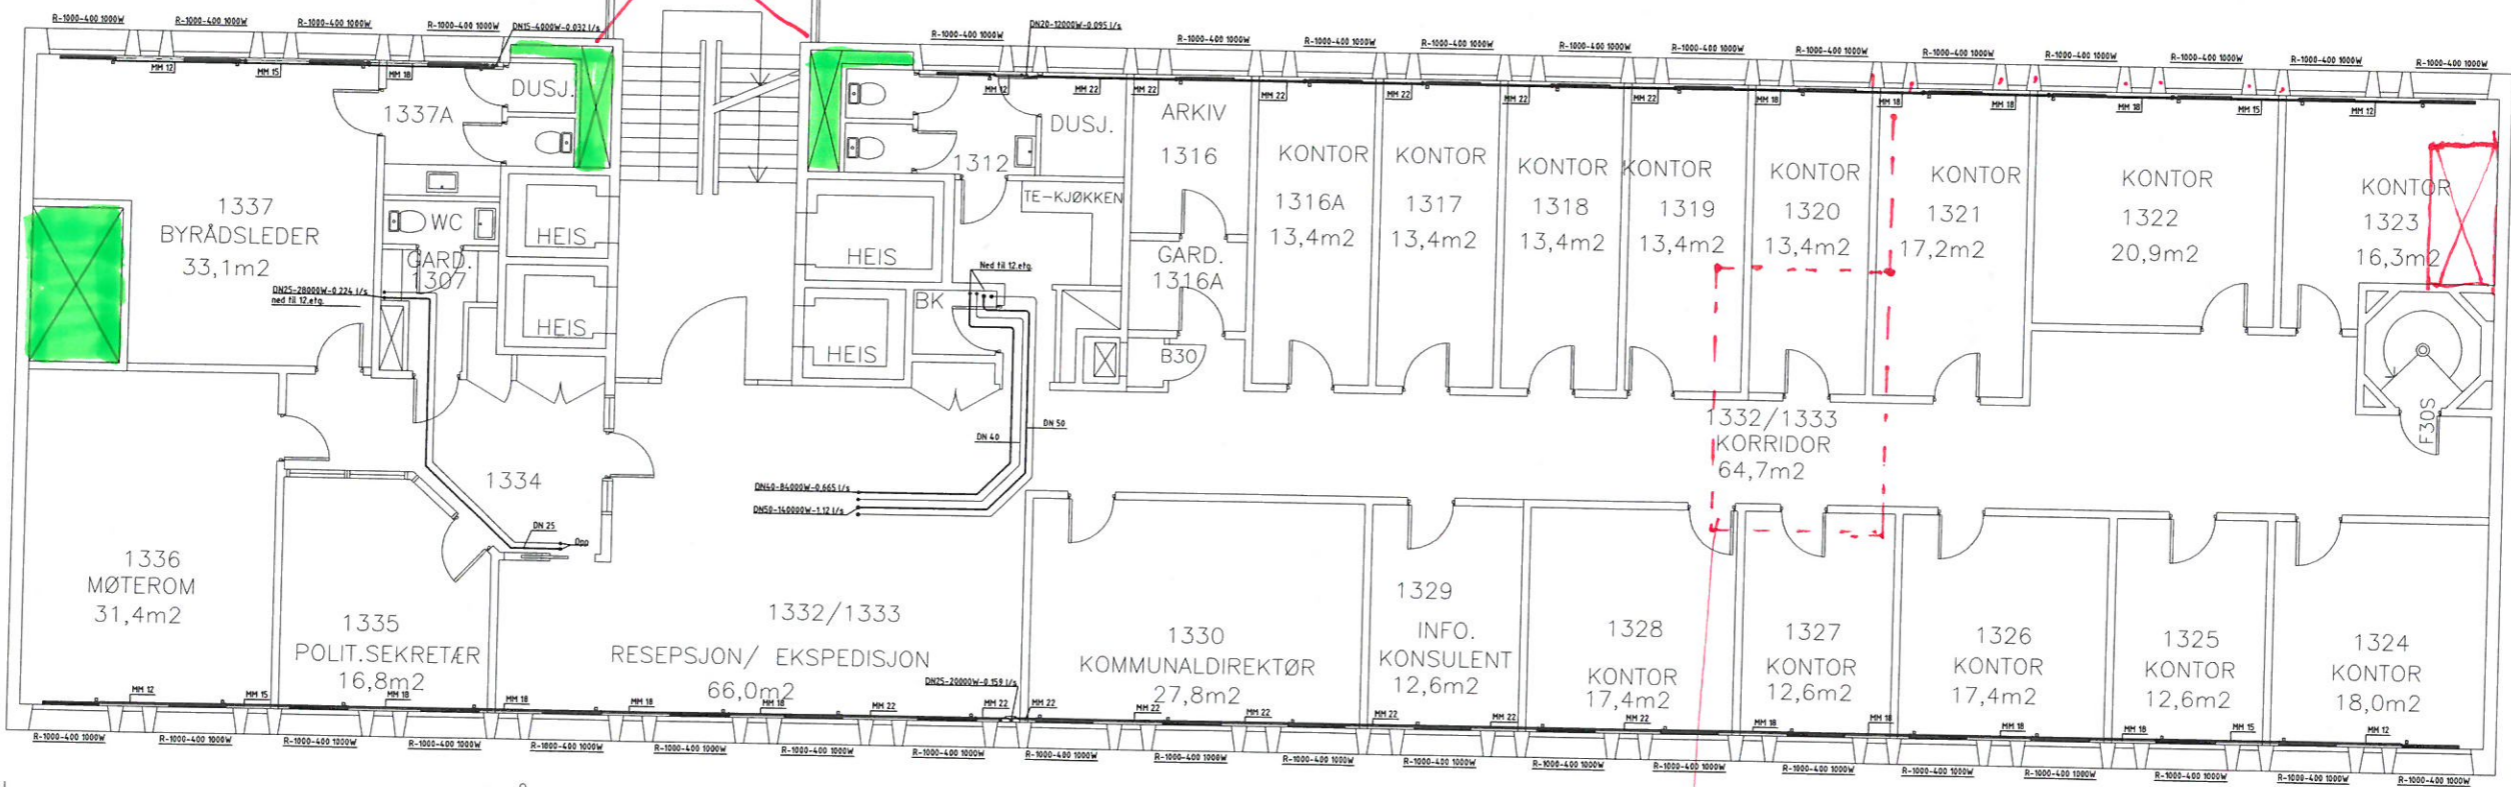

RÅDHUSGATEN

48025

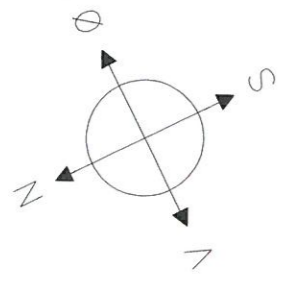


CA Plassering TELEFONSENTRAL PLAN 1


XREF:	PROJ:	REV:	DATE:	BYGG:	BYGG:	BYGG:	BYGG:

X	00	TILBUDSTEGNING	BR	BR	BR	03.05.2010
Status	Rev.	Endring	BR	KJ	BR	03.05.2010
BERGEN KOMMUNALE BYGG			150			
BERGEN RÅDHUS			ATL			
PLAN 13 VARMEANLEGG			Opparbeidet: BYSTEN ROSCHACH			
			Opparbeidet:			
SWECO			Drømt	Løpnummer:	Status	Rev.
			V	013	X	00

OPP GJENNOM TAK
I DENE ØMRÅDET.
FOR 36.03

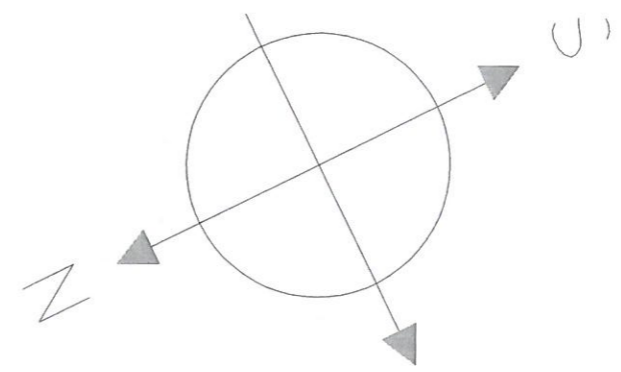

NED GJENNOM
TAK
FOR 36.03

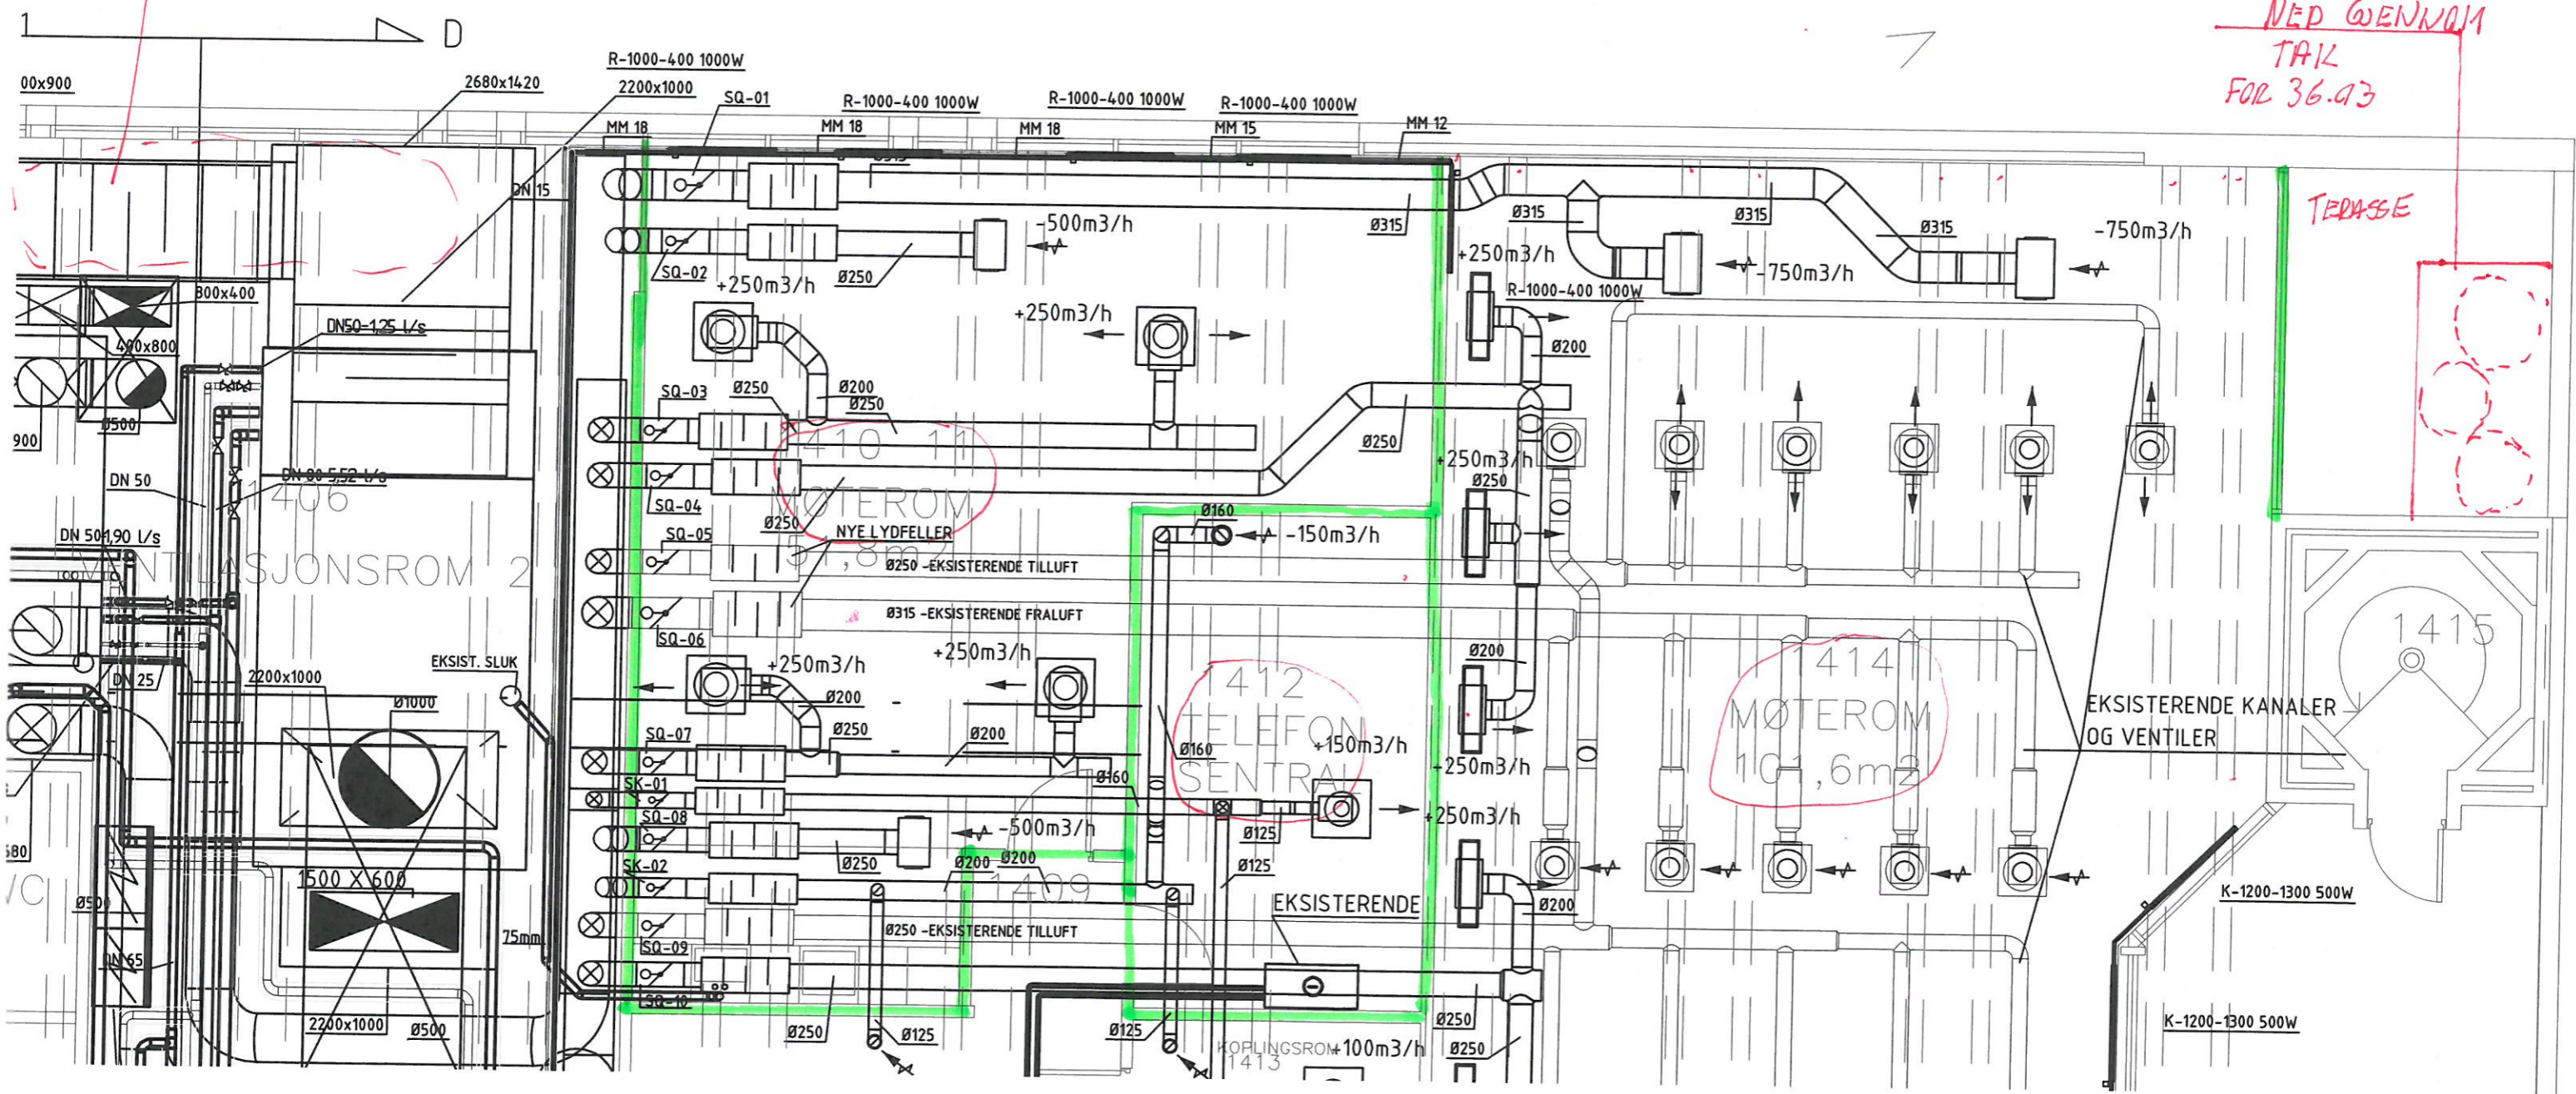

TERASSE

L100x

725

5000

2 STK Ø 800MM
ALTERNATIV
OVER TAK

1200x900

1600x900

EKSISTERENDE KANALER

EKSISTERENDE KANALER

1400x900

Ø500

Ø250

EKSISTERENDE VIFTE
NY POSISJON

1400x900

EKSISTERENDE VIFTE

2200x1000

EKSISTERENDE SLUK

RULLESTOLHEIS

ALTERNATIV
GJENNOM TOPP TRAPPEHUS

1401

Thermotwin 2 x6

80x1420

