


AREALOVERSIKT:	
Inn/utgangsareal	22,8m ²
Salgsareal	220,9m ²
Lagerareal inkl. r.v.	152,3m ²
Info	7,5m ²
Kontor	12,0m ²
Spiserom	12,0m ²
D.gard.	6,0m ²
Wc-D	1,4m ²
H.gard.	6,0m ²
RWc/Dusj	6,0m ²
B.K.	1,9m ²
NETTOAREAL:	448,8m²
BRUTTOAREAL:	464,7m²

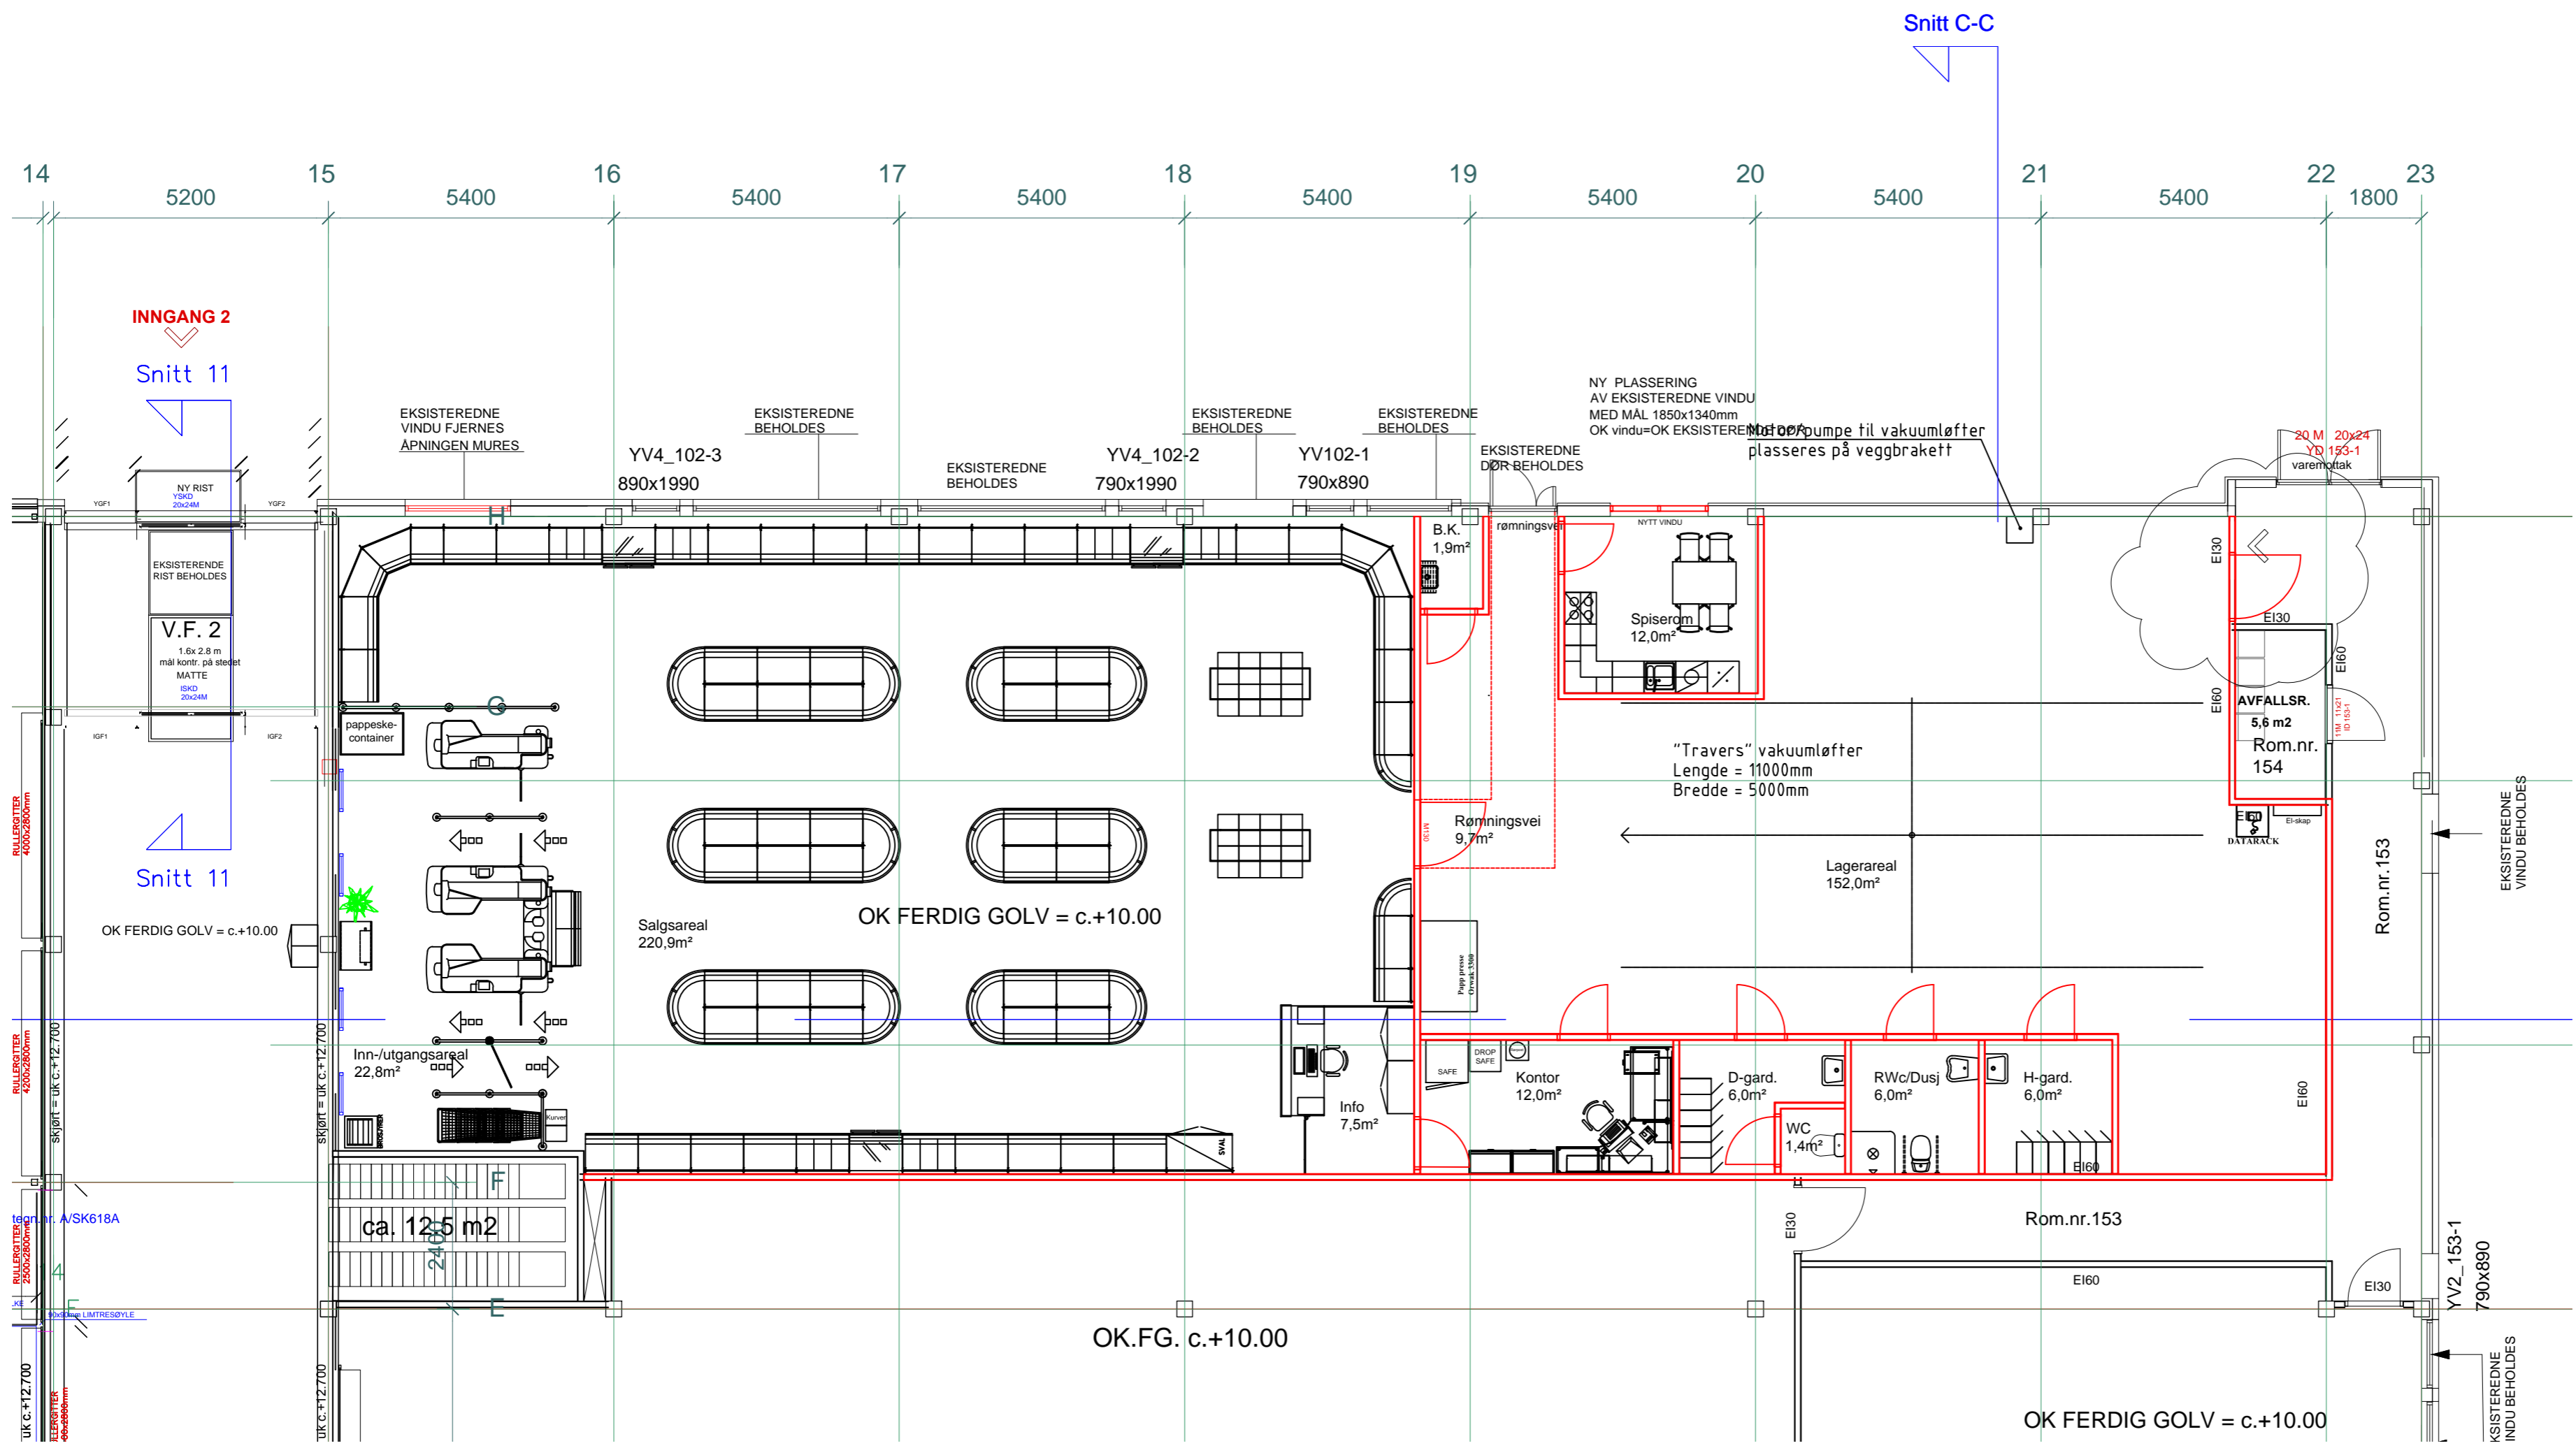

- Ny vegg

E	Varelev.dør flyttet og slagretn. endret	ERRO/06.01.12
D	Rev. lager etter ark.grunnlag	ERRO/13.12.11
C	Rev. pl.løsn. inng.parti, flere vegghyller, rev. el	GATR/06.07.11
B	Varelev.dør utvendig hengslet	GATR/09.05.11
A	Opprettet	GATR/15.03.11
REV. INDEX	ANT.	ENDRINGEN GJELDER
	SIGN	DATO

Fagernes-824-E		VINMONOPOLET	
Konstr./Tegnet	Godkjent av	AKERSGATA 51	
GATR	ATB	Pb. 6953 St. Olavsplass, 0130 Oslo	
Tegnet dato	Godkjent dato	Erstatter for:	Erstatter av:
09.02.11	15.03.11	Fagernes-824-D	
FAGERNES		Målestokk	Ark.størrelse
KATEGORI 4		1:100	A2
Plan beskrivelse		INTERIØRPLAN	