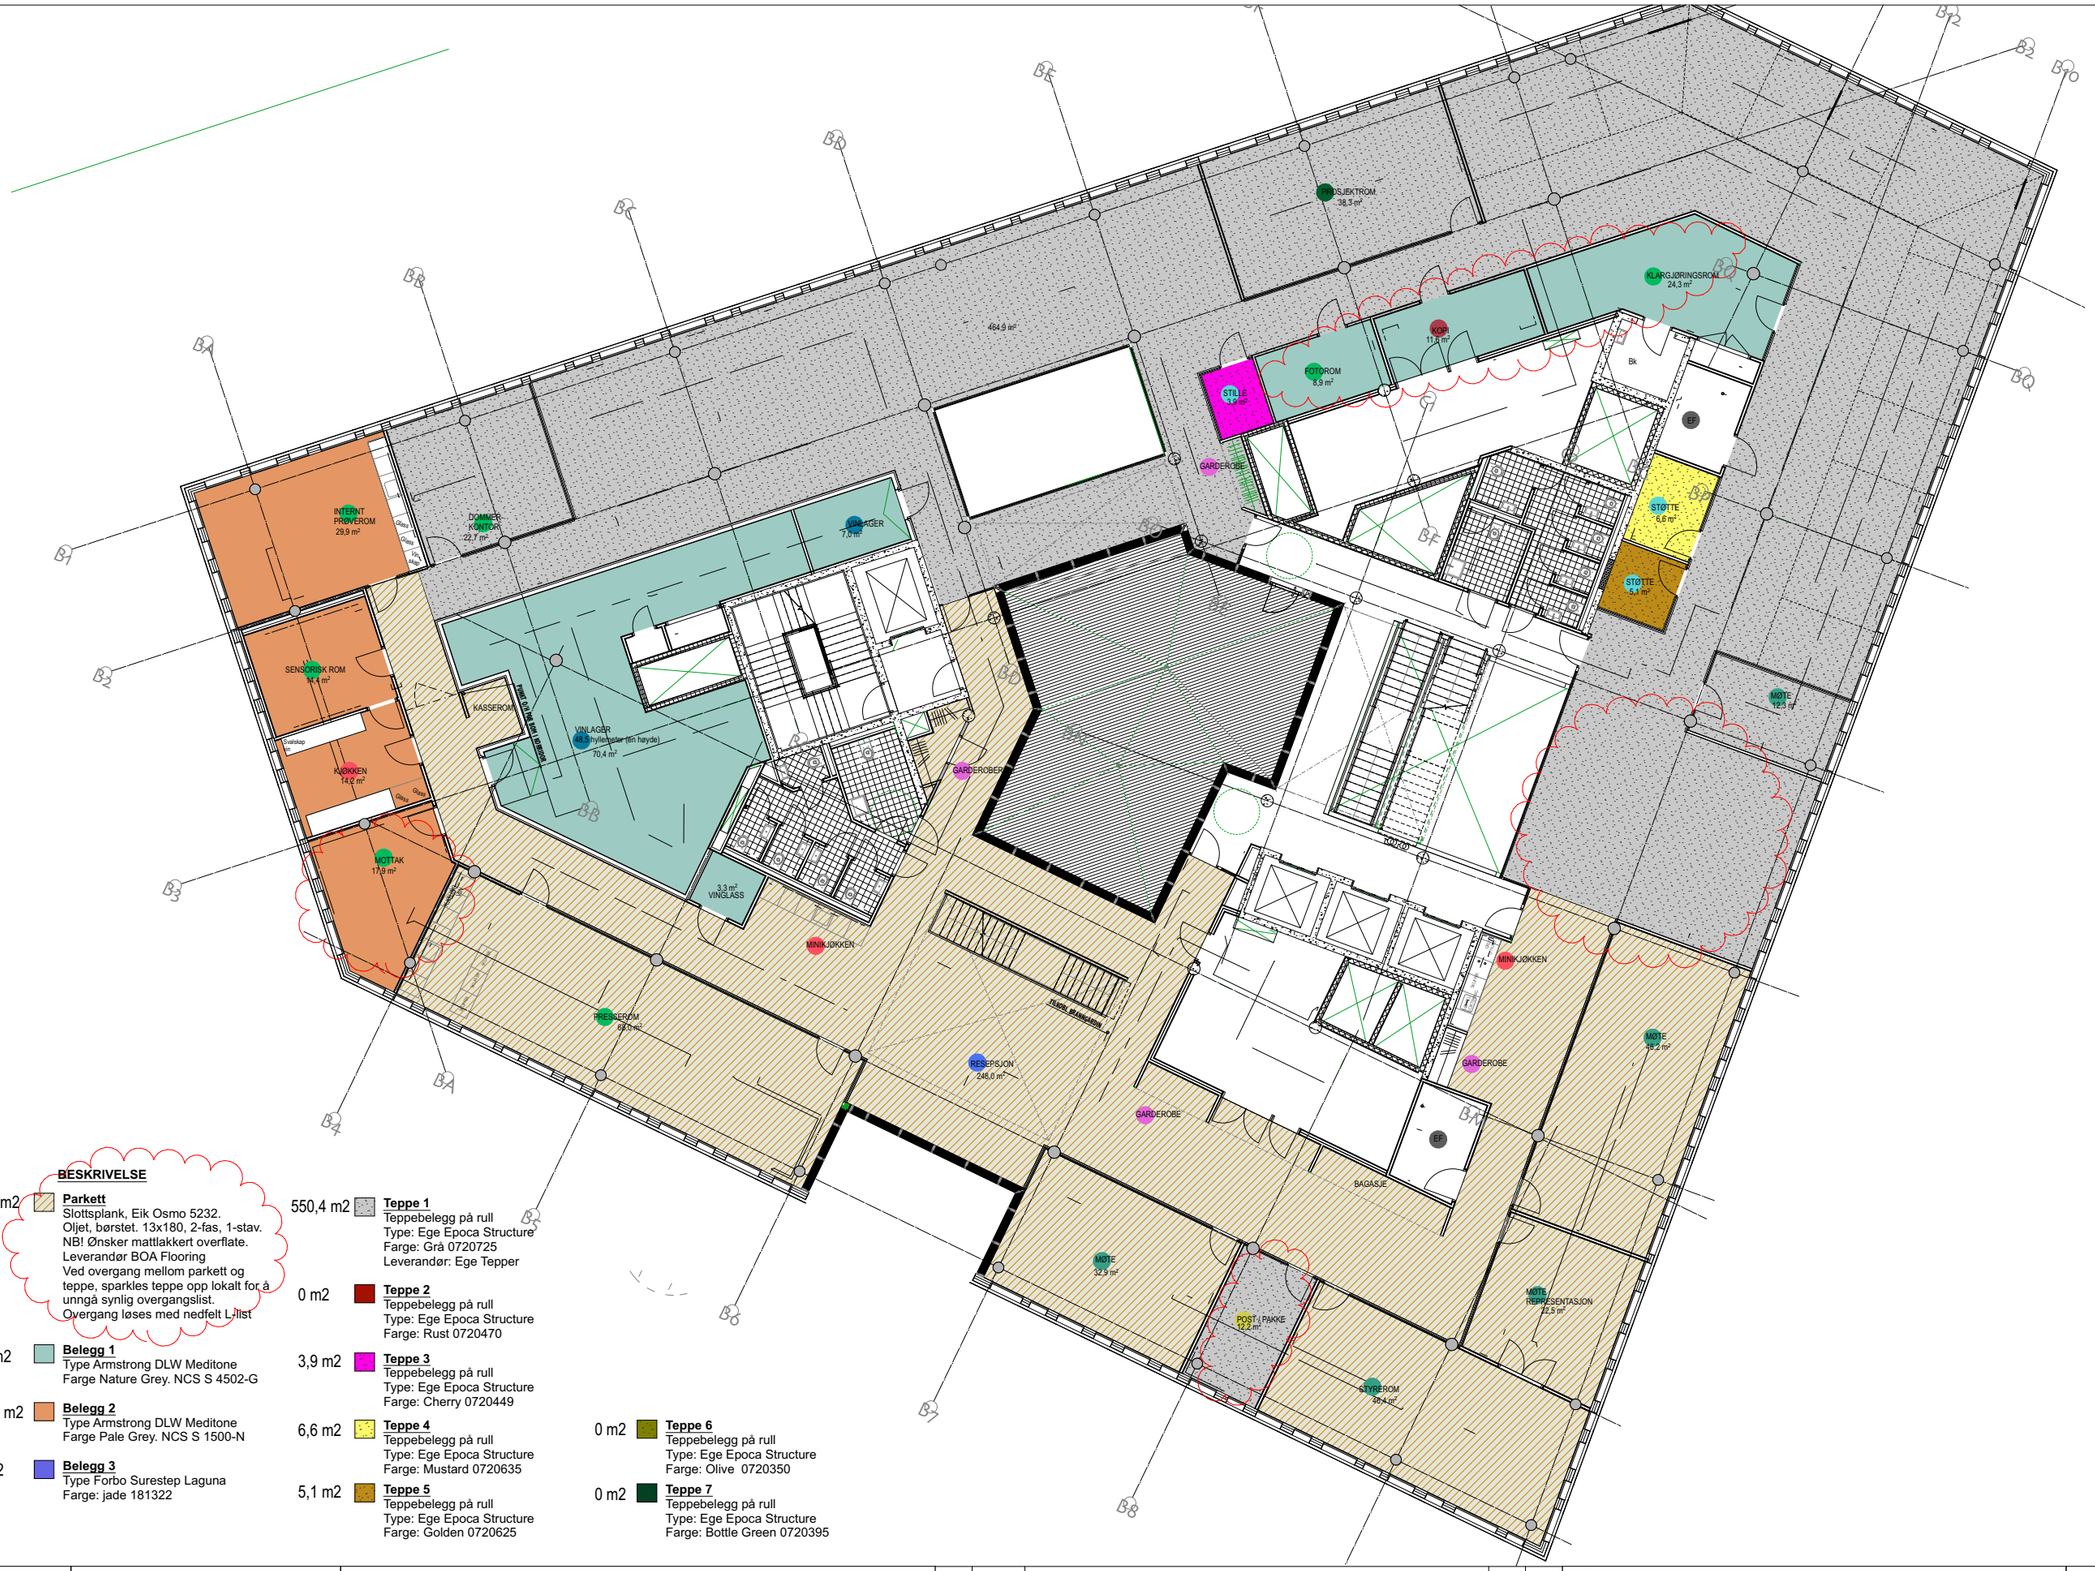
PROSJEKTROM
38,3 m²
464,9 m²
KLARGJØRINGSROM
24,3 m²
KOP
11,5 m²
FOTOROM
8,9 m²
STILLE
3,9 m²
GARDEROBE
Bk
EF
STØTTE
6,6 m²
STØTTE
5,1 m²
MØTE
18,3 m²
INTERNT PRØVEROM
29,9 m²
DØMMER-KONTOR
22,7 m²
VINLAGER
7,0 m²
SENSORISK ROM
16,4 m²
KASSEROM
VINLAGER
48,5 hyllemetar (tre høyde)
70,4 m²
Dørhøyde 1,9 MM I BÆRESONE
