


SNITT

Takfot rundt hele bygget må sikres iht. EI 30 [B 30]. Det skal sikres minst 1,8 meter til siden for vinduer. Der det er tett EI 30 [B 30] vegg kan takfot være uklassifisert.

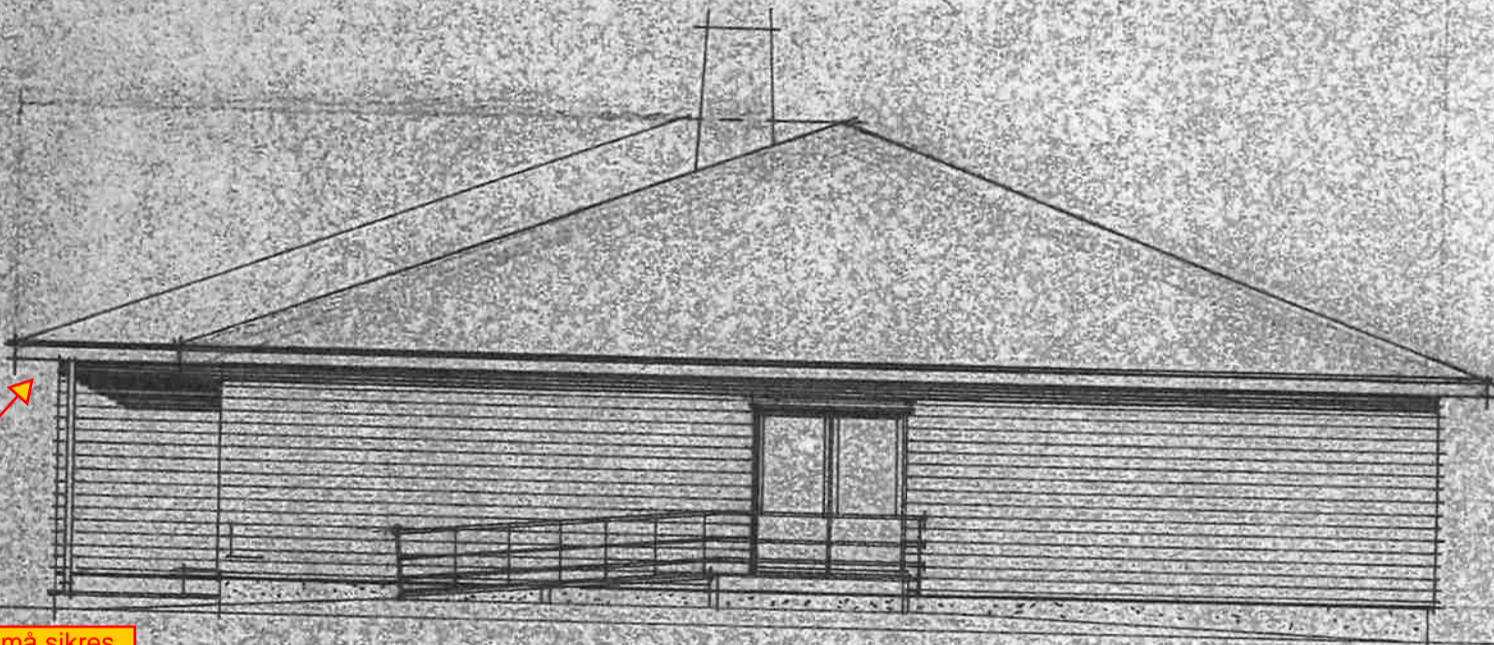

MOT SYDVEST

Takfot rundt hele bygget må sikres iht. EI 30 [B 30]. Det skal sikres minst 1,8 meter til siden for vinduer. Der det er tett EI 30 [B 30] vegg kan takfot være uklassifisert.

BRANNSKISSE

COWI

Kløverhusveien 10

Dato: 07.06.2017

Prosjektnr.: AS8454

Laget av: VEJO

Kontrollert av: TOPE

Symbolforklaring:

— EI 30 [B 30]

8

7

6

5